


Breytt 06.06.2003: rýrnisnúmer, skráningartölur
Breytt 03.09.2002: glerjun svala
BR. 19.05.1995 GRUNNM. ENDAÞJÓÐA, GLUGGI Á NORÐURGAFL
BR. 08.07.1993 SÚLUR STOFA

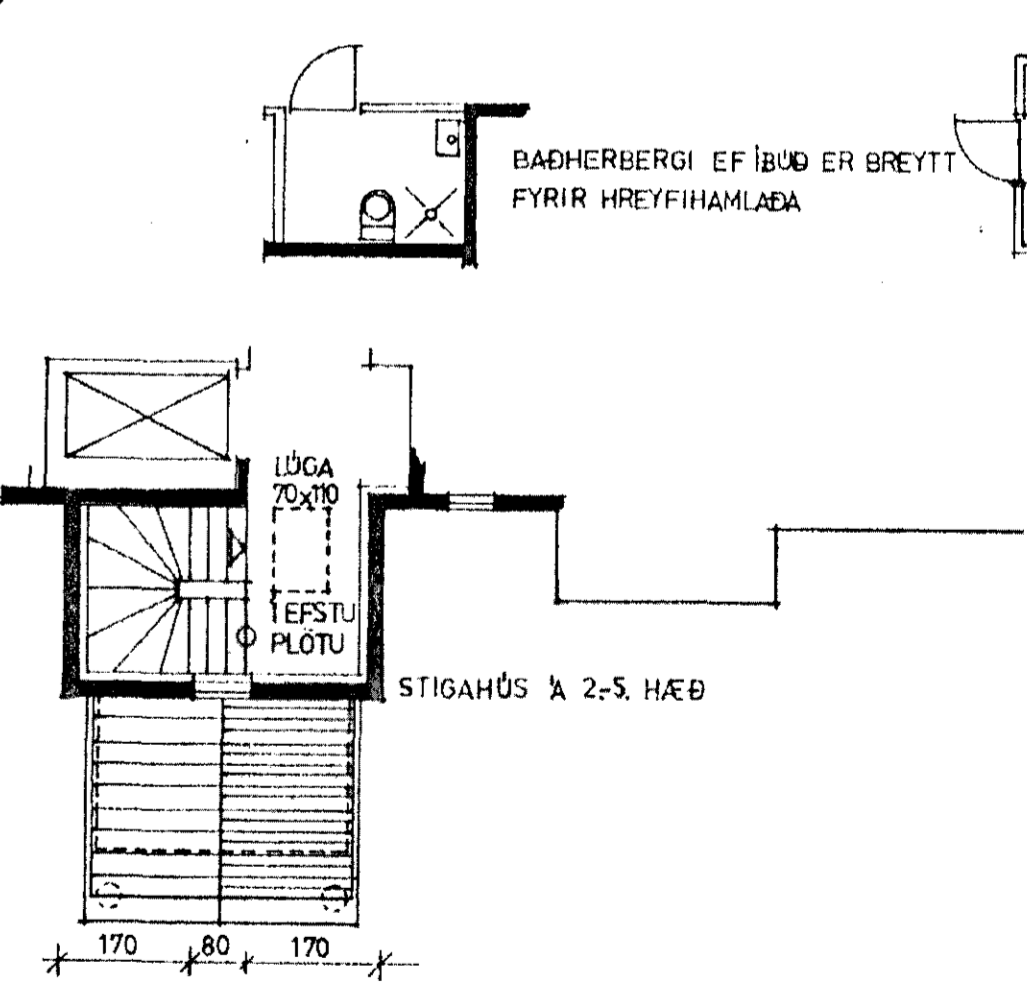

Sigurbjörgur Halldórsson
HÄHOLT 16, HAFNARFIRÐI
Gengið 4. hæð **BL05** Bl.
DAGS.Ö. MKV. 1:100 HANNAÐ SA/PVB/TEIKN. SA
SIGURÞÓR AÐALSTEINSSON, ARKITEKT. PALL V. BJARNASON, ARKITEKT.
Sigurbjörgur Halldórsson