


Breytt 06.06.2003: rýmisnúmer, skráningartölur
Breytt 03.09.2002: glerjun svala
BR. 19.05.1995 GRUNNMYND AÐAÐBÚÐA, GLUGGI Í A NORÐURGAFI
BR. 08.07.1993 SÚLUR STOFA

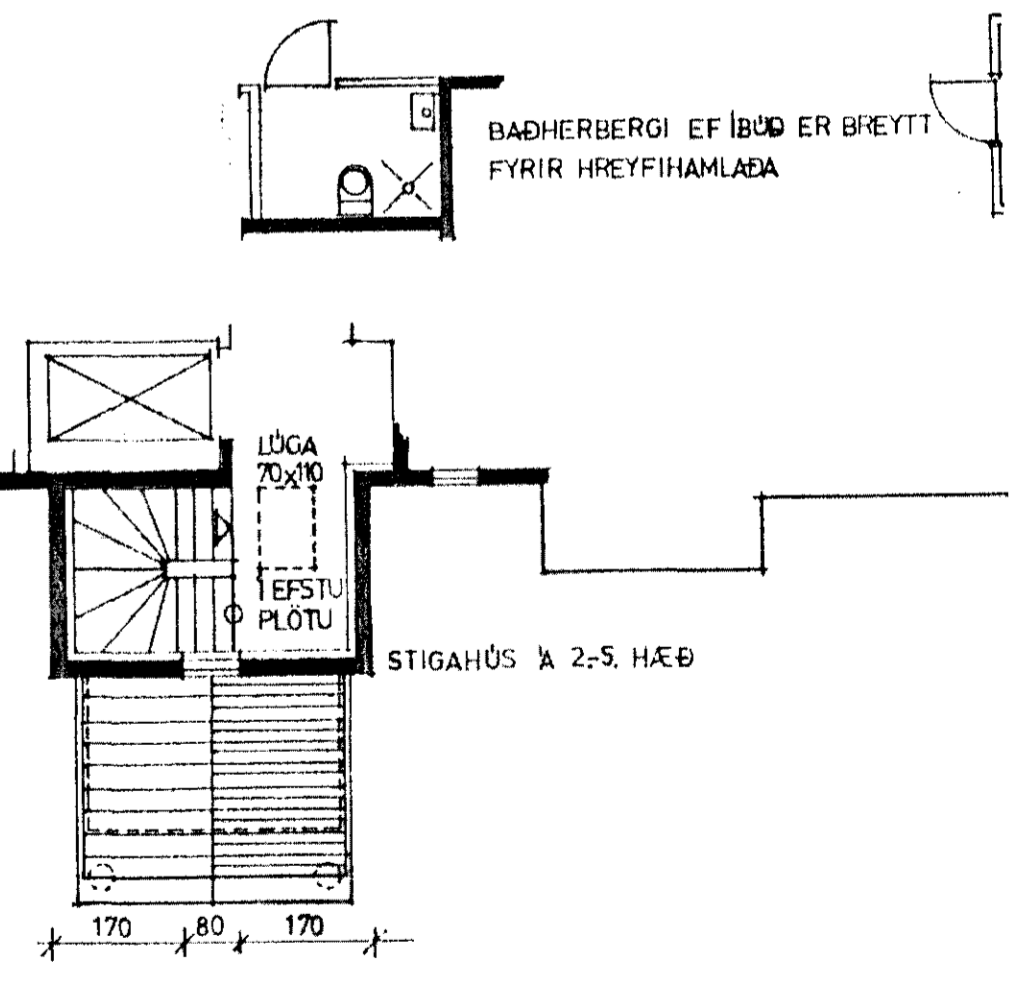

innviðir Adalsteinsson
HAFNOLT 16, HAFNARFIRÐI
Stofa 5. hæð BLOÐ
DAGS. 0. 0. 0. MKV. 1:100 HANNAÐ SA/PVB/TEKN SA
SIGURÞÓR AÐALSTEINSSON, ARKITEKT, PALL V. BJARNASON, ARKITEKT
innviðir Adalsteinsson