



Samþykkt á fundi bygginga-
námátturja 20.11.1993
BYGGINGAVALTRÓINN
Í HAFNARFIRÐI
Sigrún Björnsdóttir

BLAÐ 3/3


Ganga skal frá öðru
eldstaði í samræmi
við reglugerð

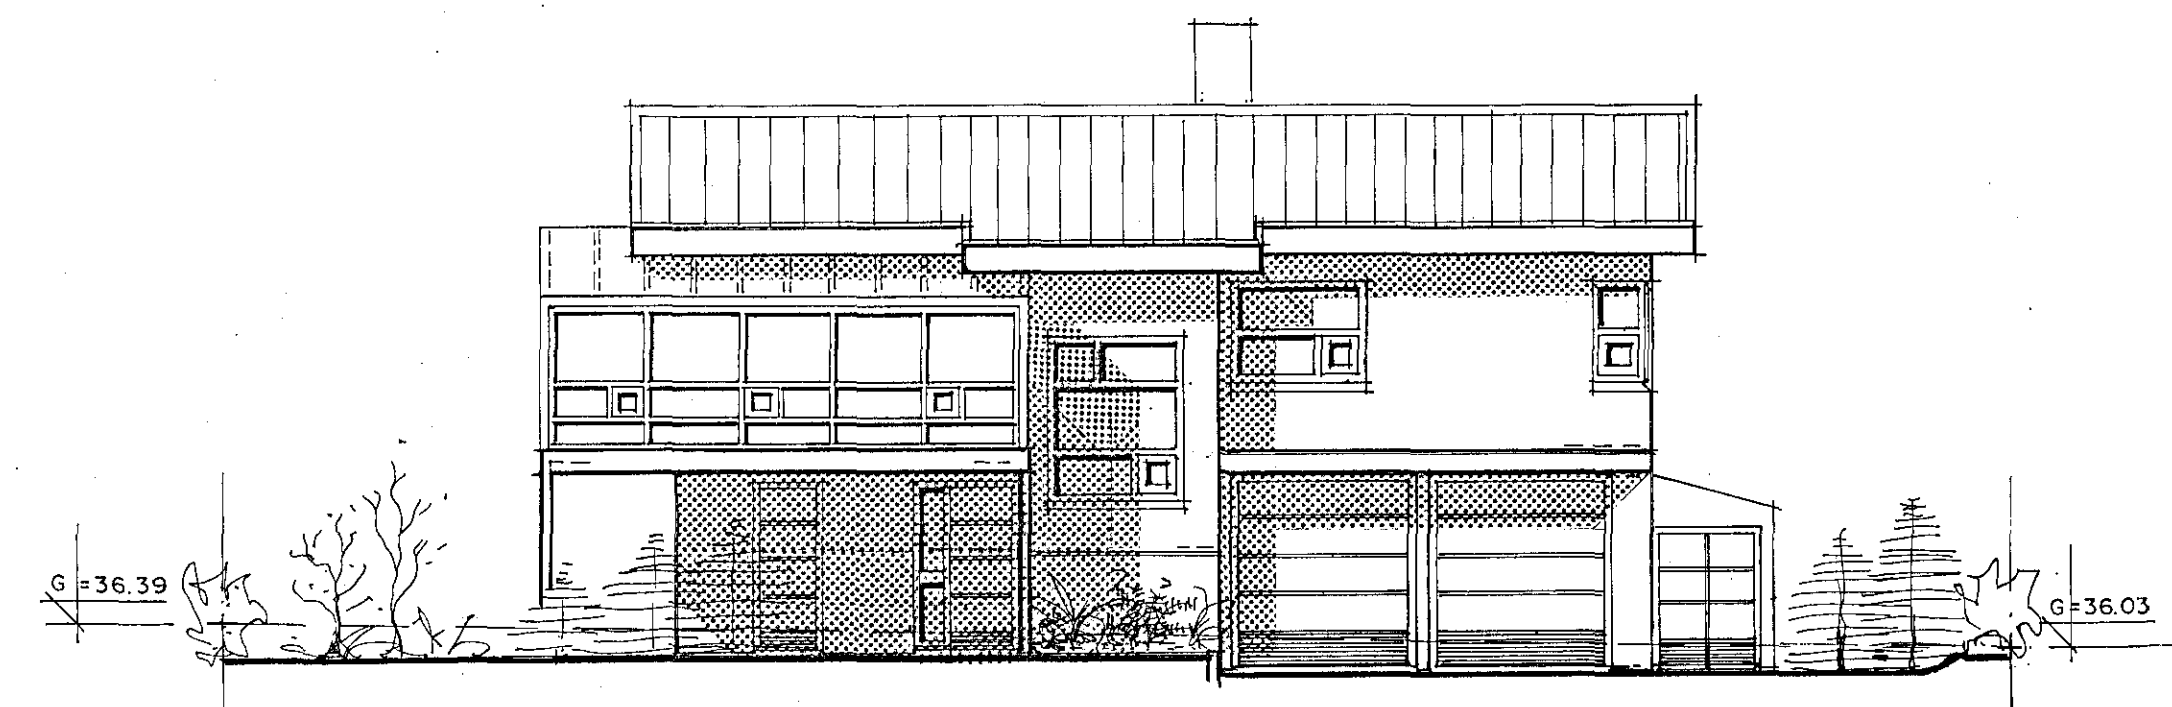


SUÐAUSTURHLIÐ MKV. 1:100

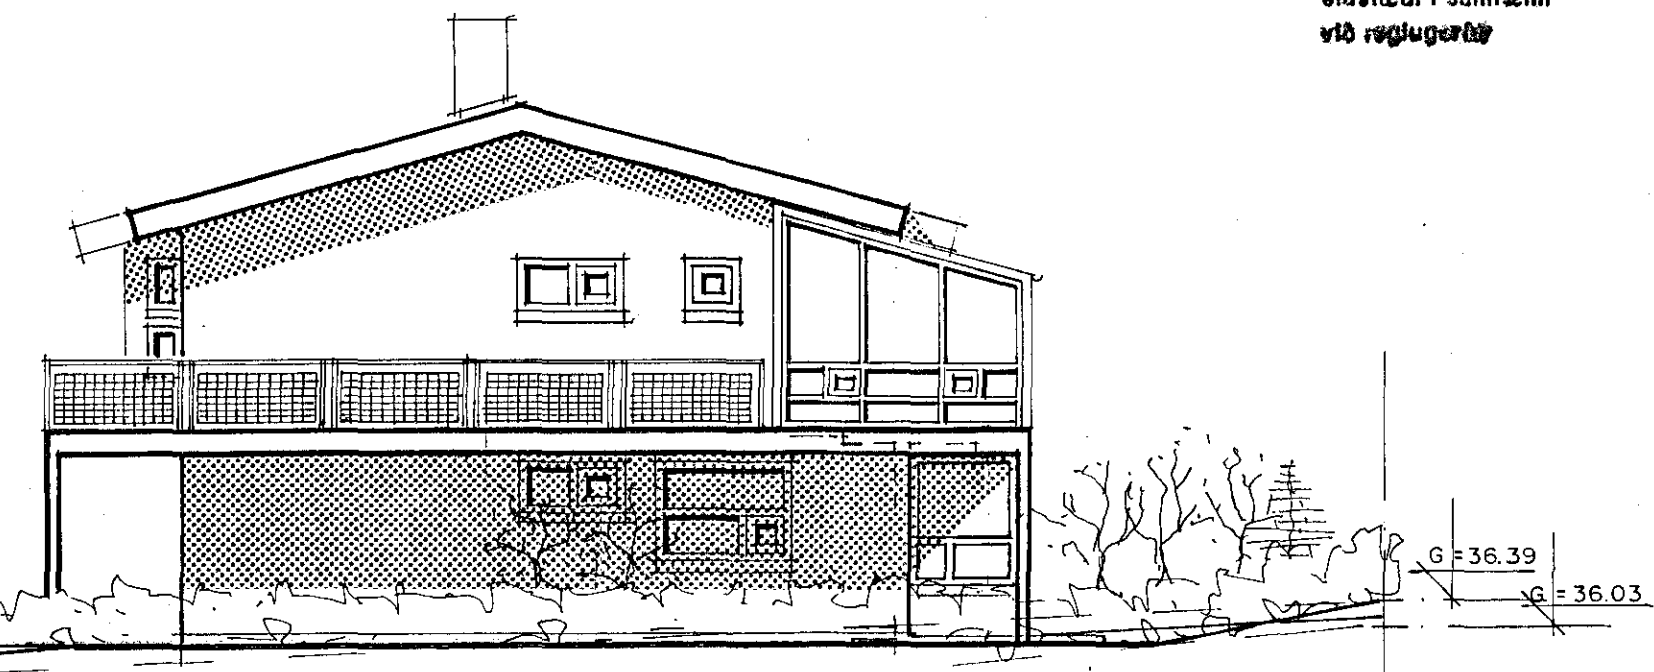

SUÐVESTURHLIÐ MKV. 1:100

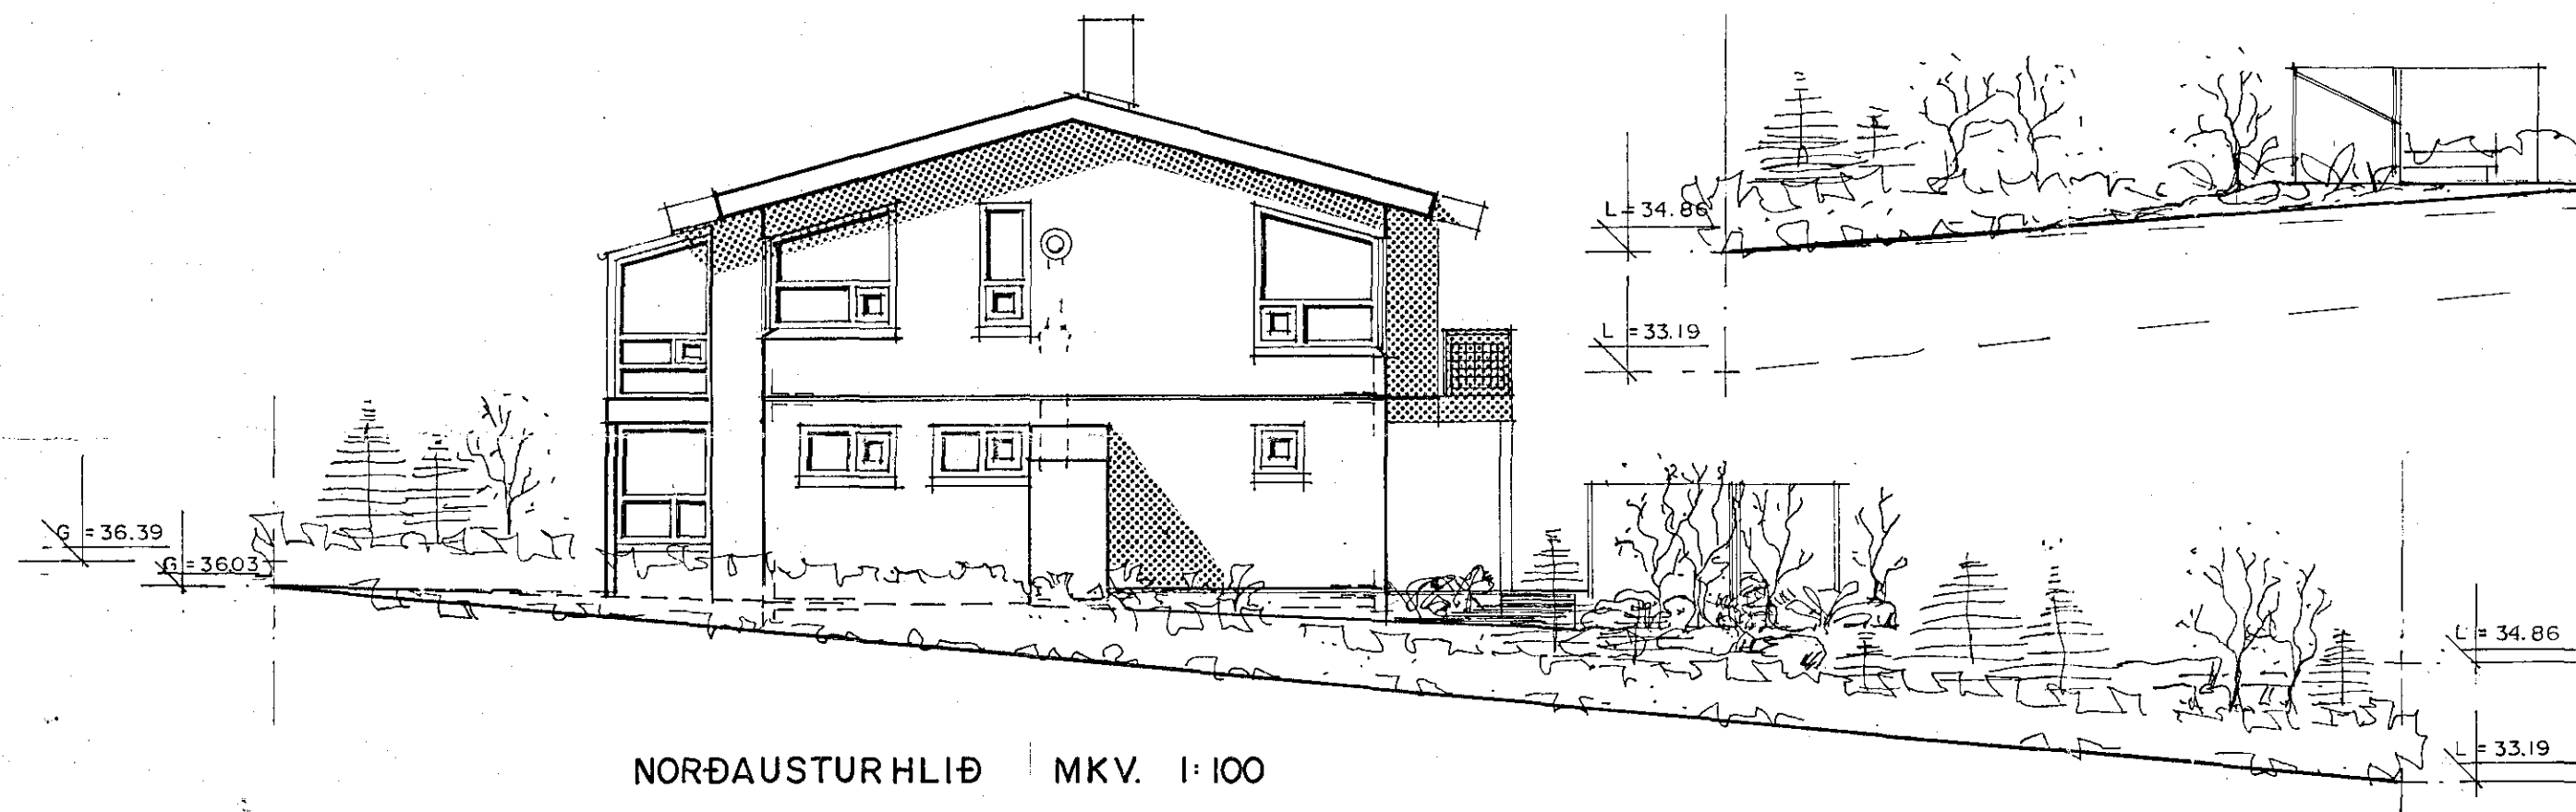

NORÐAUSTURHLIÐ MKV. 1:100

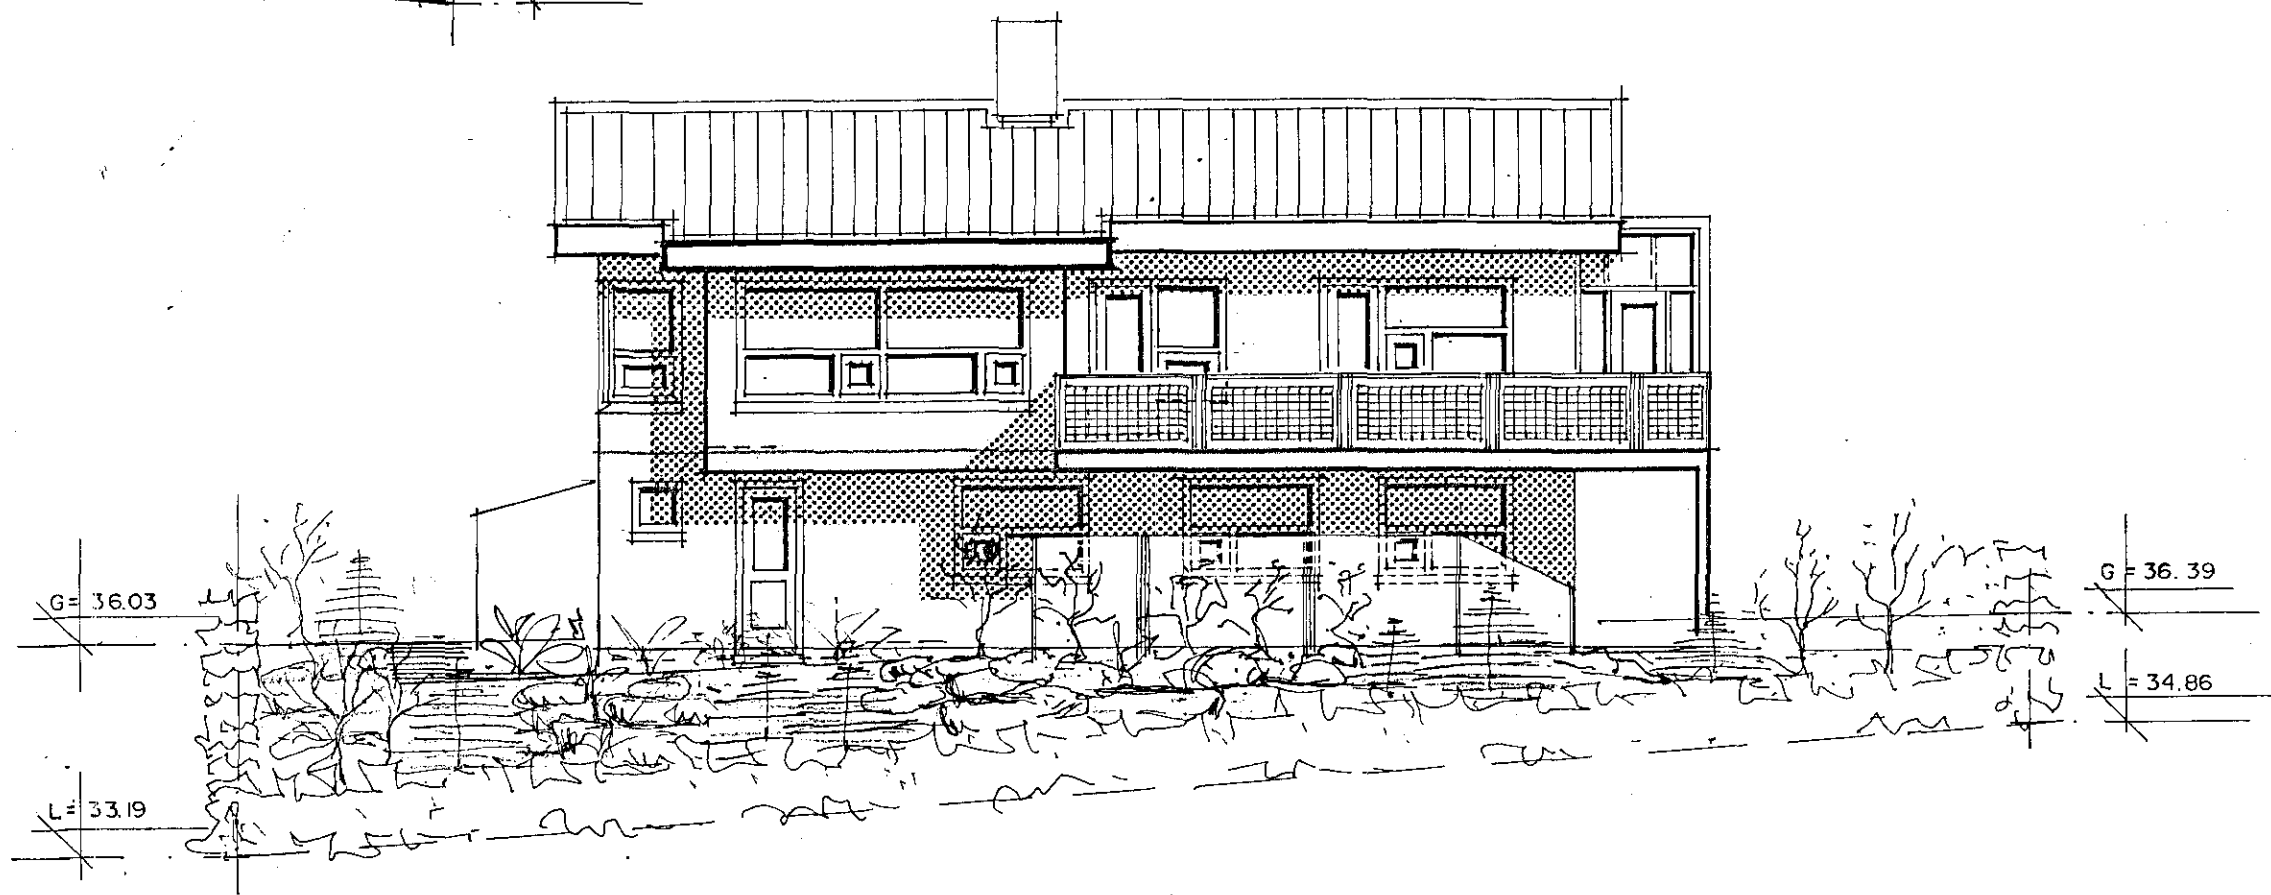

NORÐVESTURHLIÐ MKV. 1:100

Sigrún Björnsdóttir

BREYTT Í JAN. 1993
breytt í júlí 1992