

- Allar klæðningar eru í flokki 1
- Hámarksþjöld gesta er 25 manns
- Reykkyngjari
- Slökkvitæki

- Skýringar:
- LR loftþræsing
  - GN gölfniðurfall
  - RSK reykkyngjari
  - RT rafmagnstafa
  - BO björgunarpíp
  - SLT slökkvitæki

◊	Breyting á verzlun og þjónustu í norðurtúli	25.04.12
◊	Breyting á köfum	28.04.08

**Norðurbakki 1-3,**  
Fjötubýli, veitingar og þjónusta í Hafnarfirði

Verkhúti: **Grunnmynd 1. hæð, Norðurbakki 1.**

Teklinúmer:	<b>1.04</b>
Mælikvarði:	1:100
Teknað:	HS
Yfirfari:	
Samþykkt:	
Verknúmer:	0502
Útgáfudagur:	20.12.05
Teknisjóð:	
Útrentað:	


**Breytingar í apríl 2012 - matsahluti 0104**

Fyrirhugað er að reka kaffihús í húsnæðinu.

Opnunartími kaffihússins er fyrirhugaður milli kl. 7:30 - 19:00 mánudaga til laugardaga. Einn fastadaginn starfsmaður auk eins eða tveggja aukastarfsmanna á álagstímum munu starfa í kaffihúsinu. Aðeins 1 starfsmaður verður í matarþáðu á hverjum tíma. Munaskápar fyrir starfsmenn eru í afköpi starfsfólks. Sérstakt ísáttaklagi salerni verður á staðnum aðeins fyrir starfsfólki. Vélran loftþræsing er úr öllum lokuðum rýmum, einnig ræstiskáp.

Annað tveggja salerna í húsnæðinu fyrir gesti staðarins er sérstaklega fyrir fatlaða.

Móttæki verður með einföldum hætti og að mestu leyti tilbúið til framreiðslu. Ekert verður eignað né bakað á staðnum. Samlojur sem hugaðar eru sem hádegismatur verða í boði frá 11 - 14 á daginn, sætabrauð verður á boðstólum allan daginn.

 

Grunnmynd 1. hæð,  
Norðurbakki 3.

*Sig. Hilpanny*

**ARK** BOLHOLT 8 - 105 REYKJAVÍK  
SIMI: 551 0870 - FAX: 551 0875  
arkthing@arkthing.is - www.arkthing.is

GUEMUNDUR KR. GUEMUNDSSON, 050835-2869 ARKITEKT  
ÓLÁFUR SIGURÐSSON, 170753-3138 ARKITEKT  
SIGURÐUR HALLGRÍMSSON, 080152-4428 ARKITEKT  
HJÓRTUR PÁLSSON, BYGG.FR.