


Teikningar samþykktar
 Uppfylla þarf ákvæði reglugerða nr. 35/1994 um varnir gegn olíumengu frá starfsemi í landi með síðari breytingun.
 22. maí 2014
 UMHVERFISSTOFNUN
 Mengunarvarnarskrifrit
 Sigríður Magnúsdóttir

Sigríður Magnúsdóttir 260362-6589
SIGRÍÐUR MAGNÚSDÓTTIR ARK.FAÍ MNAL
HANS-OLAV ANDERSEN ARK.FAÍ MNAL
 Teiknistofan Tröö ehf
 Laugavegi 28
 IS-101 Reykjavík
 sími: 562 8255, fax: 562 8253
 info@tst.is

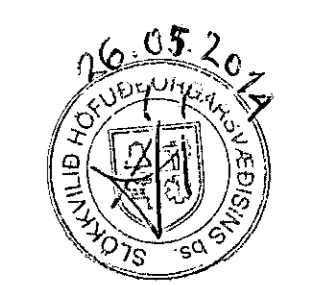

A02 TÆKNIRÝMI BREYTT 07 05 14 SM
 A01 SLÖKKVIKERFISSALUR STÆKKJAÐUR 21 06 05 SM
 A00 NÝ TEIKNING 14 01 03 SM
BREYTING: **DAGS.: TEIKN.:**



EFNI: **ÞJÓNUSTUHÚS GRUNNMYND SNID AA ÚTLIT**
 SV/EDI: **ÓSEYRARBRAUT 23 - HAFNARFIRÐI**
 MÆLIKVARDI: **1:100**
 ÁFANGI: **ADALTEIKNING**
 SIDASTA DAGSETNING: **07 05 2014**
 TEIKNINGARNÚMÉR: **A1101**
 BREYTING: **A02**

