

LÖGN TEIKNUÐ Í DESEMBER 1990

BREYTINGAR Á LÖGNUM Í APRÍL 1993
FJÖLGN TÖÐUR


SKÝRINGAR

HÆÐARKÖTAR ERU Í METRUM OG GEFNIR UPP Á FULLFRAGENGIN GOLF. HÆDIR ERU GEFNAR UPP Í BOTN Á RÚRUM. MÁLSETNING ER GEFIN UPP Í CM. GENGID SKAL FRA NIDURFÖLLUM UM LEIÐ OG PLÖTUR ERU STEYPTAR.

LAGNIR SKAL LEGGJA Í SAMRÆMI VID ÍST 65 OG ÍST 68.

- | | |
|-------------------|--------------------|
| BK - BADKAR | SD - STURTUBOTH |
| VS - VATNSSALERNI | HL - HANDLAUG |
| GN - GÖLENDURFALL | GK - GARDKRANI |
| SP - SANDPANG | SV - SKOLVASKUR |
| EV - ELHÚSVASKUR | PV - ÞVOTTAVÆL |
| UV - UPPÞVOTTAVÆL | SN - SVALANDURFALL |
| BN - ÞAKNIDURFALL | BR - BRUNNUR |
| DU - ÞURRKARI | SK - SLONGUKRANI |

- PVC - POLYVINYLCLORID
PP - POLYPROPYLEN
FRG - HÆÐ Á FULLFRAGENGID GOLF
ST - STEINSTEYPT SKOLPLÜGN

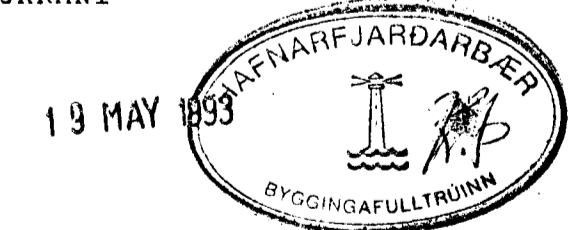

- SKOLPLÜGN
REGNVATNS OG DRENLÜGN
REGNVATNSLÜGN

ÁSKILIÐ, ELDI KALT NEYSLUVATN
TEIKNING ÓGILD

BEJARHOLT 7 HAFNARFIRÐI DES. 1990

FRÆNNISLISLAGNIR Í GRUNNI, STOFNAR. MÆLIKVARDI 1:50 1:500

TEKNIÞJÓNUSTA SVEINS KARLSSONAR TFI TEIKNING
BEJARHRAUNI 2 220 HAFNARFJÖRÐUR 91-653045 L-1