


SJÁ EINNIG RÚMMYND OFNA OG NEYSLUVATNLSLÖGN JARÐHÆÐAR L-5.1

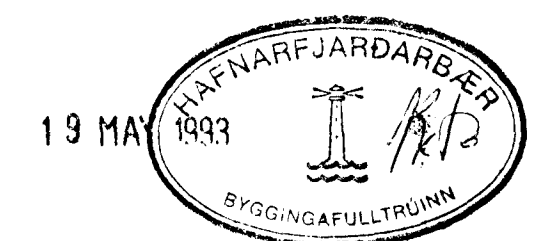

TEIKNINGU DREYTT Í MAÍ 1993 ÞJÖLGUN IDÚÐA

SJÁ EINNIG NEYSLUVATNLSLÖGN RÚMMYND. OFNAR ERU EKKI Í KVÆÐA.

BEIARHOLT 1. HAFNARFIRÐI FEBRÚAR 1991
 OFNA OG NEYSLUVATN. RÚMMYND MELIKVÆÐI 1:50
 TÆKNIÞJÓNUSTA SVEINS KARLSSONAR TFI
 BEIARHRAUNÍ 220 HAFNARFJÖRÐUR TEIKNING L-5
 91-653045