


RÚMMYND OFNA OG NEVSLUVATSLAGNA JARDEKED SÍÁ TEIKNINGU L-5.1
 FÍÐLEGA ÍDÚÐA

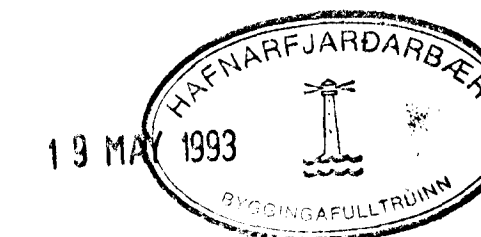

SÍÁ EINNIG TEIKNINGU OFNAFRAGNA RÚMMYND.
 TEIKNINGU BREVTT Í APRÍL 1993 FÍÐLEGN ÍDÚÐA

DEIARHOLT I HAFNARFJÁRÐI FEBRÚAR 1991
 OFNA OG NEVSLUVATTL RÚMMYND MKV 1:50
 TEKNIÞJÓÐUSTA SVEINS KARLSSONAR TF Í
 BÉIARHRAUNI 2 220 HAFNARFJÓRÐUR TEIKNING L-6
 91-653045