



grunnmynd 2 hæð

ÖFN Á VEGG MILLI GLUGGA.  
ÖFNIN SKAL VERA EINFALDUR.

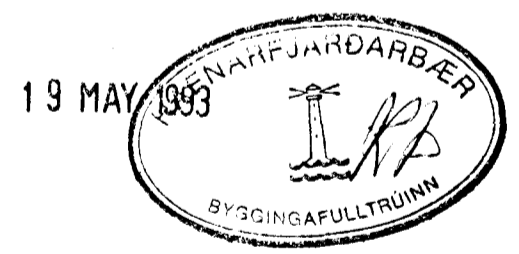

TEIKNINGU BREYTT Í APRÍL 1993 FJÖLGUN ÍTÚÐNA

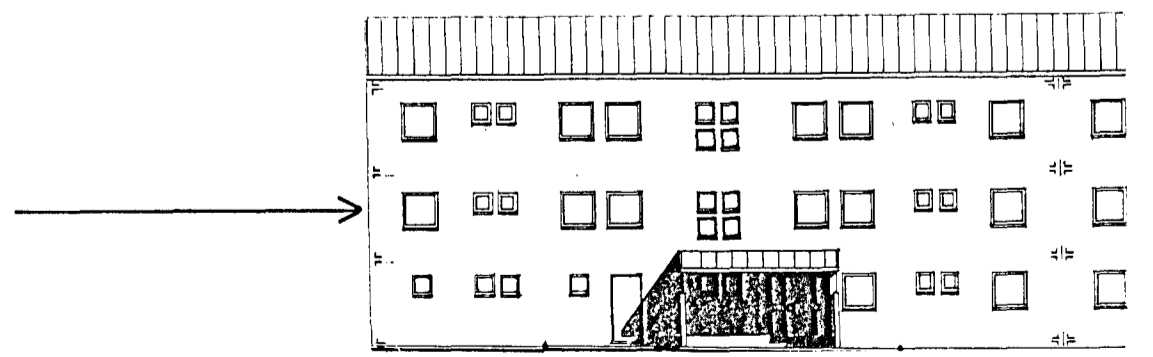

BÆJARHOLT 1 HAFNARFIRDI	FEB. 1991
2. HÆÐ GRUNNMYND ÖFNA OG NEYSLUVATNSLAGNIR. SKÓLP	MÆLIKVARDI 1:50
TEKNIÞJONUSTA SVEINS KARLSSONAR TFÍ BÆJARHRAUNI 2 220 HAFNARFJÓRDUR 91-653045	TEIKNING L - 3.

*Svein Karlsson*