



grunnmynd 3 hæð

OFN Á VEGG MILLI GLUGGR.
OFNIN SKAL VERA EINFALDUR.

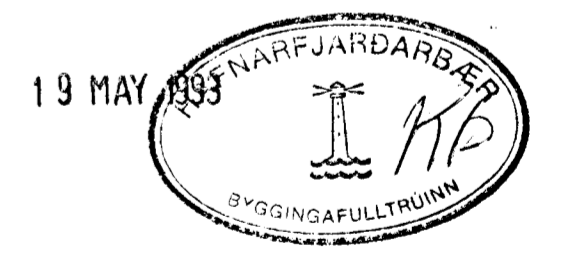

TEIKNINGU BREYTT Í APRÍL 1993

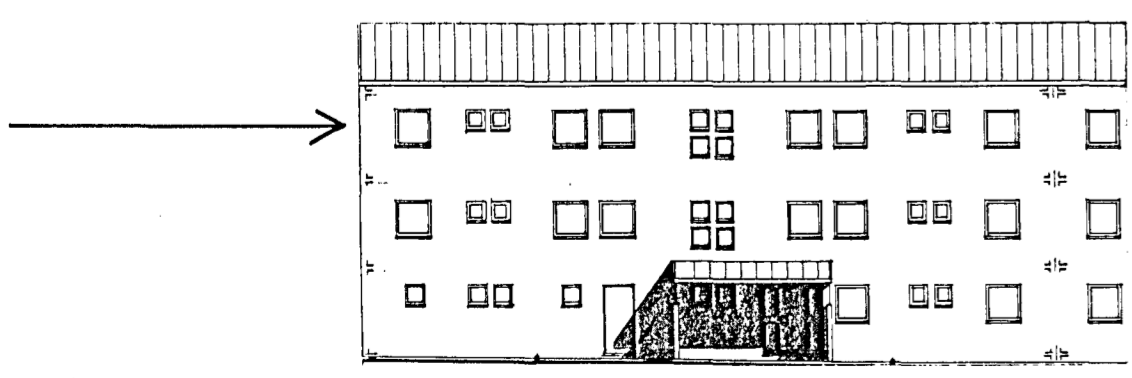

BÆJARHOLT 1 HAFNARFIRDI	FEB. 1991
3. HÆÐ GRUNNMYND OFNA OG NEYSLUVATNSLAGNIR, SKOLP.	MÆLIKVARDI 1:50
TEKNIÞJONUSTA SVEINS KARLSSONAR TFI BÆJARHRAUNI 2 220 HAFNARFJÖRÐUR 91-653045	TEIKNING L - 4.

Svein Karlsson