
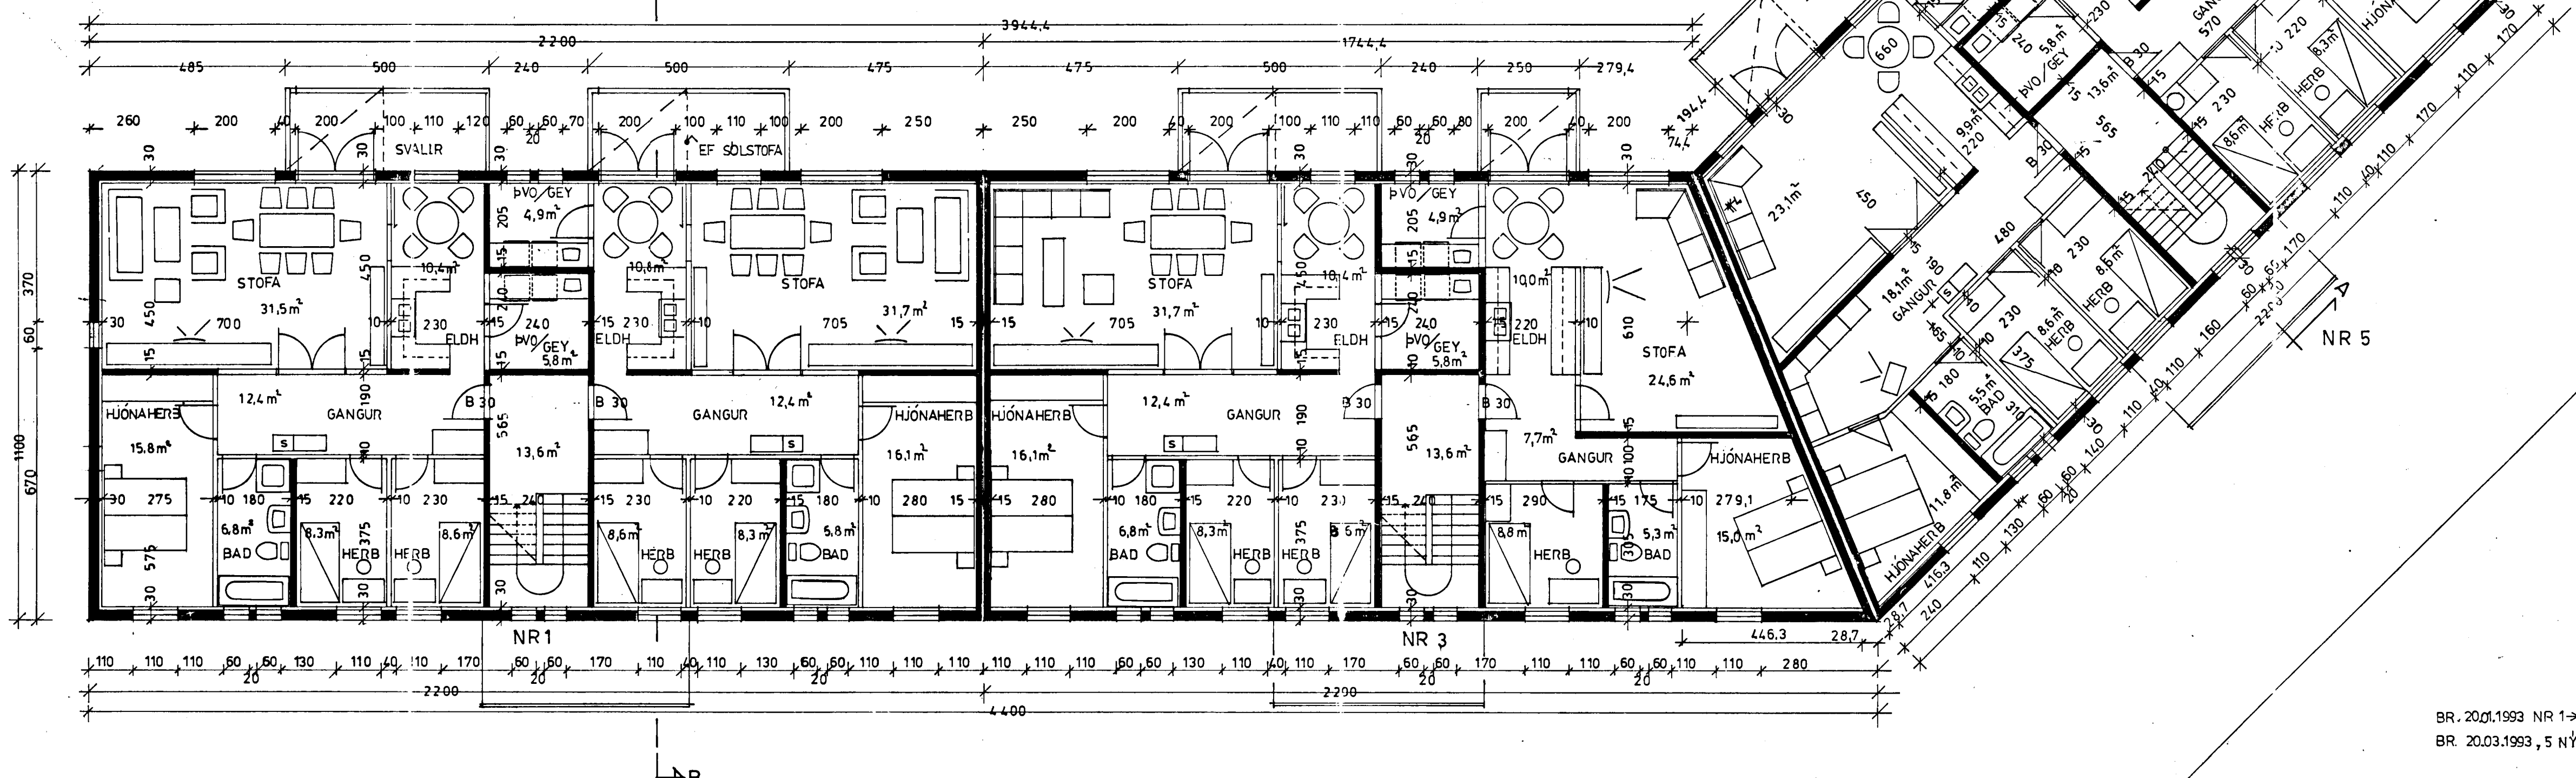


Samþykki á fundi byggingar-
ráðs nr. 17.12.1993
BYGGINGAVALTUN
I HAFNAFIRDI
Sigríður Halldóttir

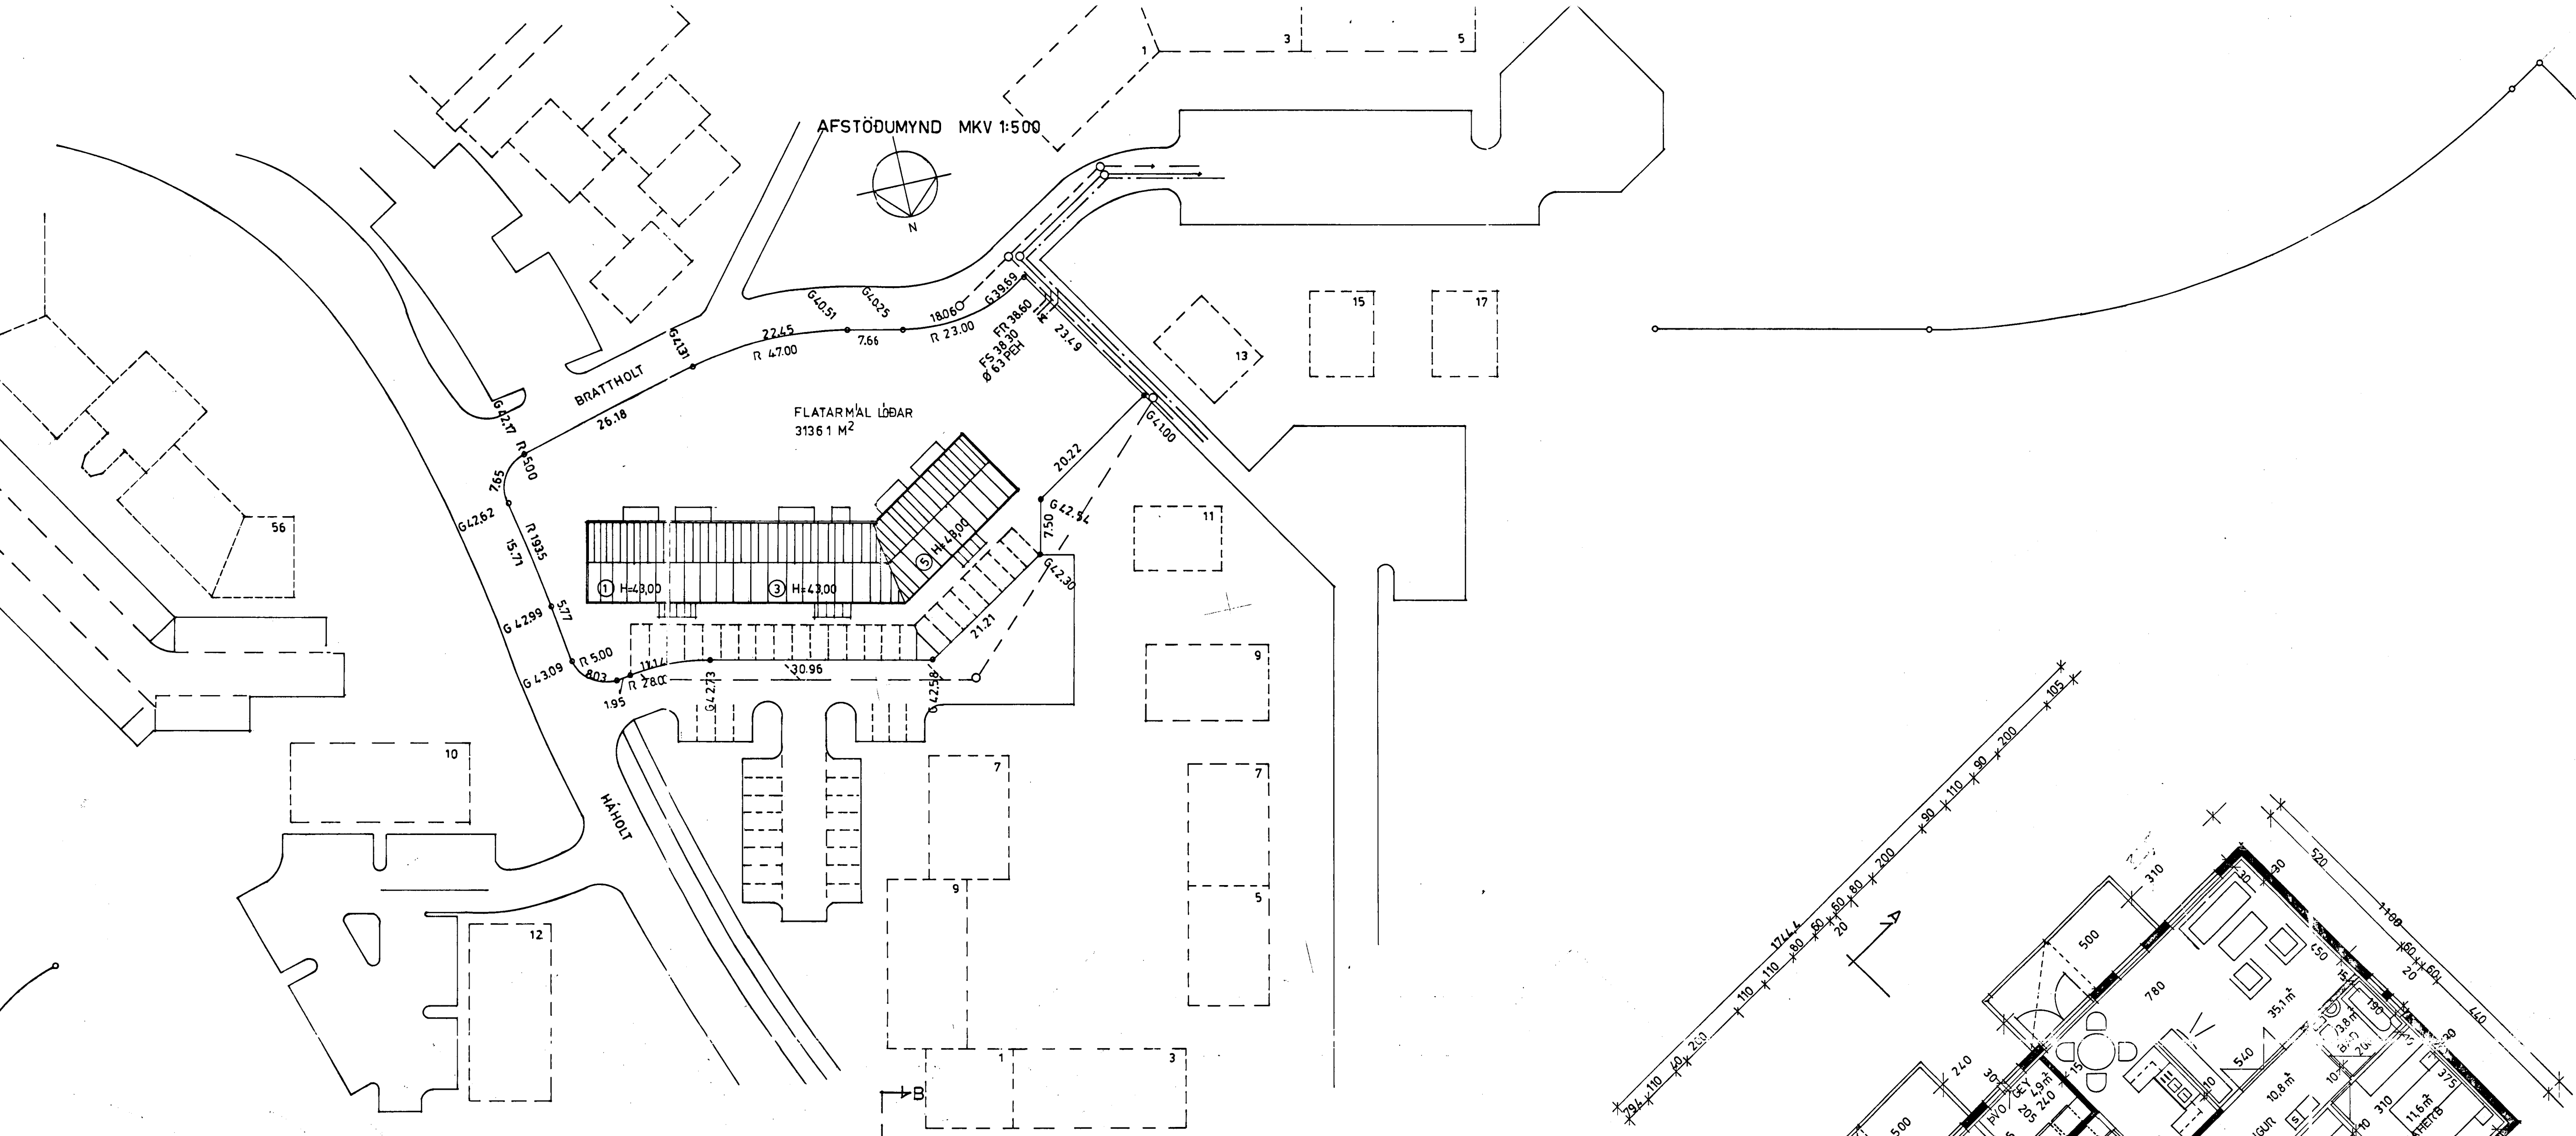

BR. 20.01.1993 NR 1-6 IBÚÐIR+5BÍLAST.
BR. 20.03.1993, 5 NÝ BÍLAST. FELLO NIÐUR

B & J ARHOLT 1, 3, 5, HAFNAFIRDI
GRUNNHYND 2-3 HEDAR, AFSTÖÐUMYND
MKV: 1:100 1:500 12.10.1990 TEIKNING 03
Sigurþór Aðalsteinnsson, arkitekt FAI.
Sigríður Halldóttir