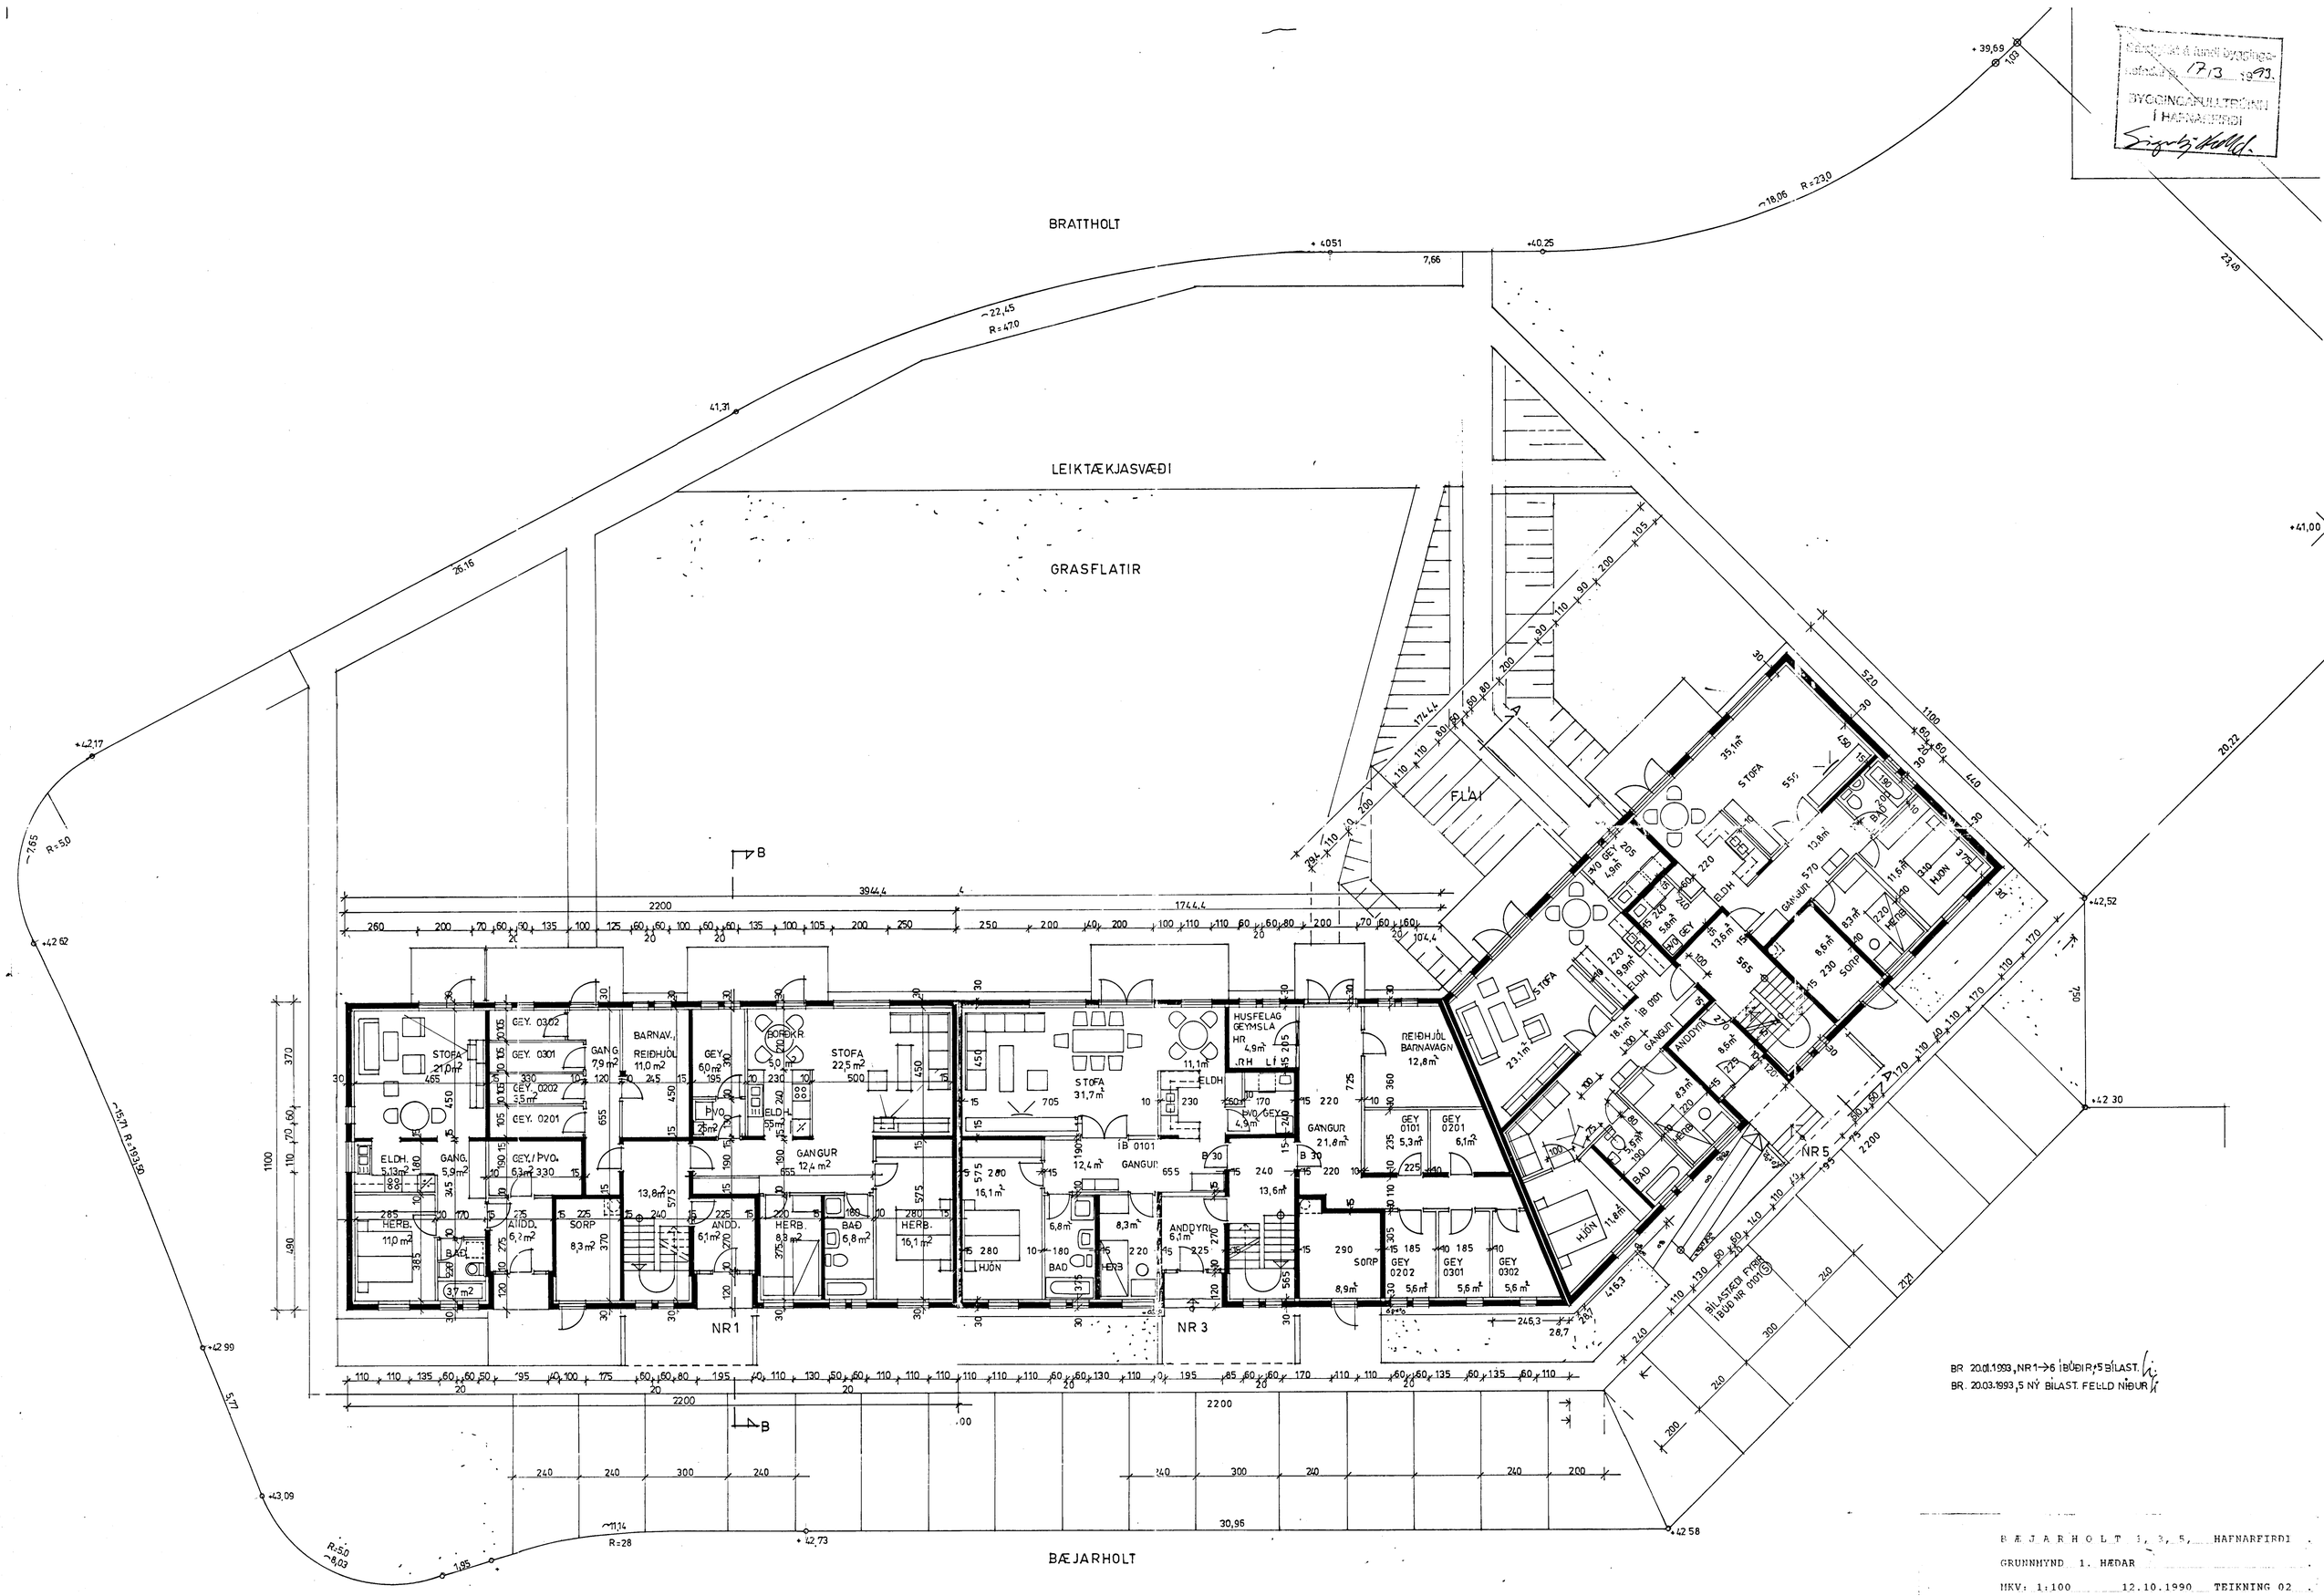

BÆJARHOLT 1, 3, 5, HAFNARFIRÐI

GRUNNMYND 1. HÆÐAR

MKV: 1:100 12.10.1990 TEIKNING 02

Sigurþór Aðalsteinsson, arkitekt FAÍ.