


LOFTRESTING ÚT ÚR GEYMSLU Ø 125

LOFTRESTING ÚT ÚR GEYMSLU Ø 125

ÁSKILIÐ, ELDRI  
TEIKNING ÓGILD

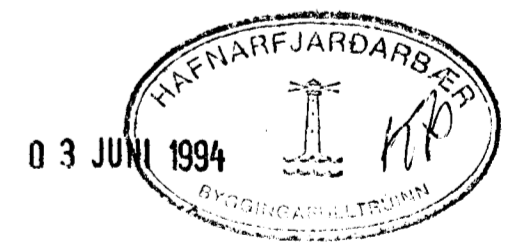

TEIKNINGU Breytt MARZ 1994 *Stein*

SJÁ TEIKNINGU L-8

FRÁRENNISLAGNIÐ SKAL LEGGJA SAMKVÆMT  
ÍST 65 OG ÍST 68

BÆJARHOLT 3 HAFNARFIRÐI

DES. 1992

FRÁRENNISLAGNIÐ, STOFNAR

MÆLIKVARÐI 1:50

TEKNIÞJÓNUSTA SVEINS KARLSSONAR TFI

TEIKNING

ÞÆJAR HRAUNI 2 220 HAFNARFJÖRÐUR

L-2

91-653045 *Stein*