grunnmynd 3 hæðar.

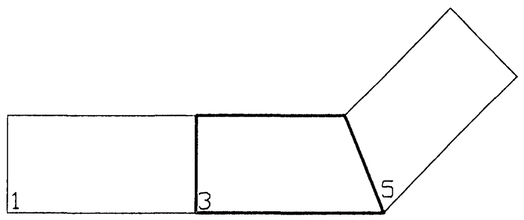

teikningu breytt 1 mars 1994

Bæjarholt 3 Hafnarfirði

Ofna og neysluvatn 3 hæð.

nóvember 1990

mælikvarði 1:50

Teikning 5.

Tæknþjónusta Sveins Karlssonar TFÍ.
Bæjarhrauni 2 220 Hafnarfjörður
91-653045

ÁSKILIÐ, ELDRI TEIKNING ÓGILD

HAFNARFJARÐARBÆR BYGGINGAFULLTRÚINN

0 3 JUNÍ 1994