




Samþykkt á fundi byggingarnefndar þann

20 MAI 1998


Byggingafulltrúinn í Hafnarfirði Erlendur Hjálmarsson

Teiknað eftir samþykktum byggingarnefndarteikningum Sigurðar Þorvarðarsonar og Erlends Hjálmarssonar byggingafræðinga dags. 8.02.84, með áorðnum breytingum. Teikningar eru í vörslu Byggingafrúna Hafnarfjarðar.

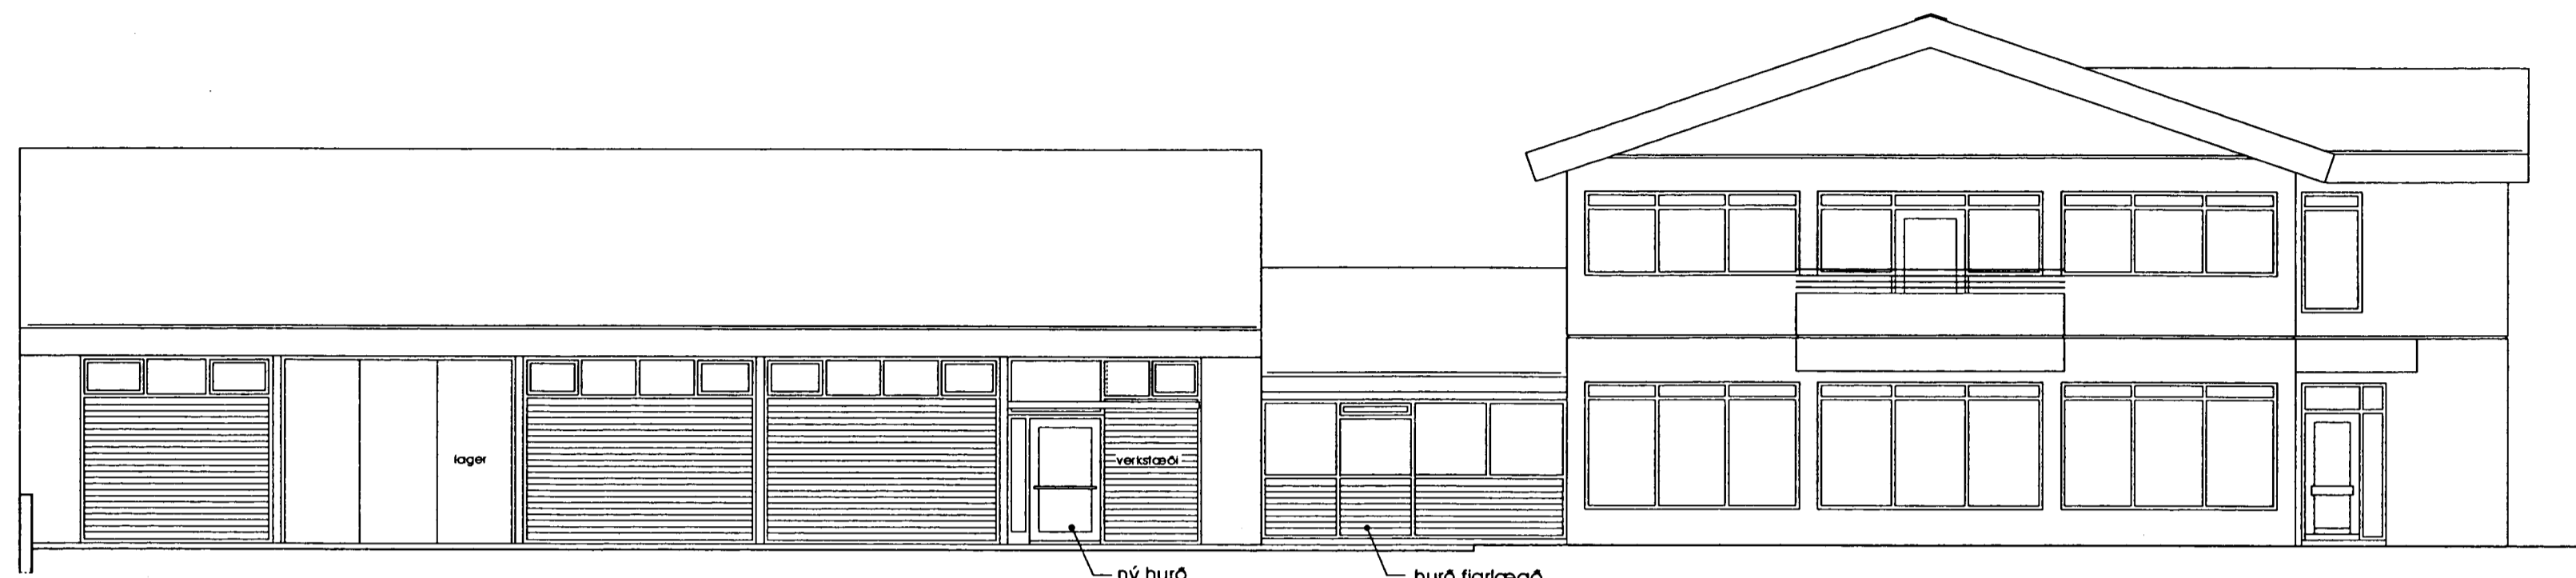

1 NORÐURHLIÐ

huró fjartægð glerjað og grind panelklædd

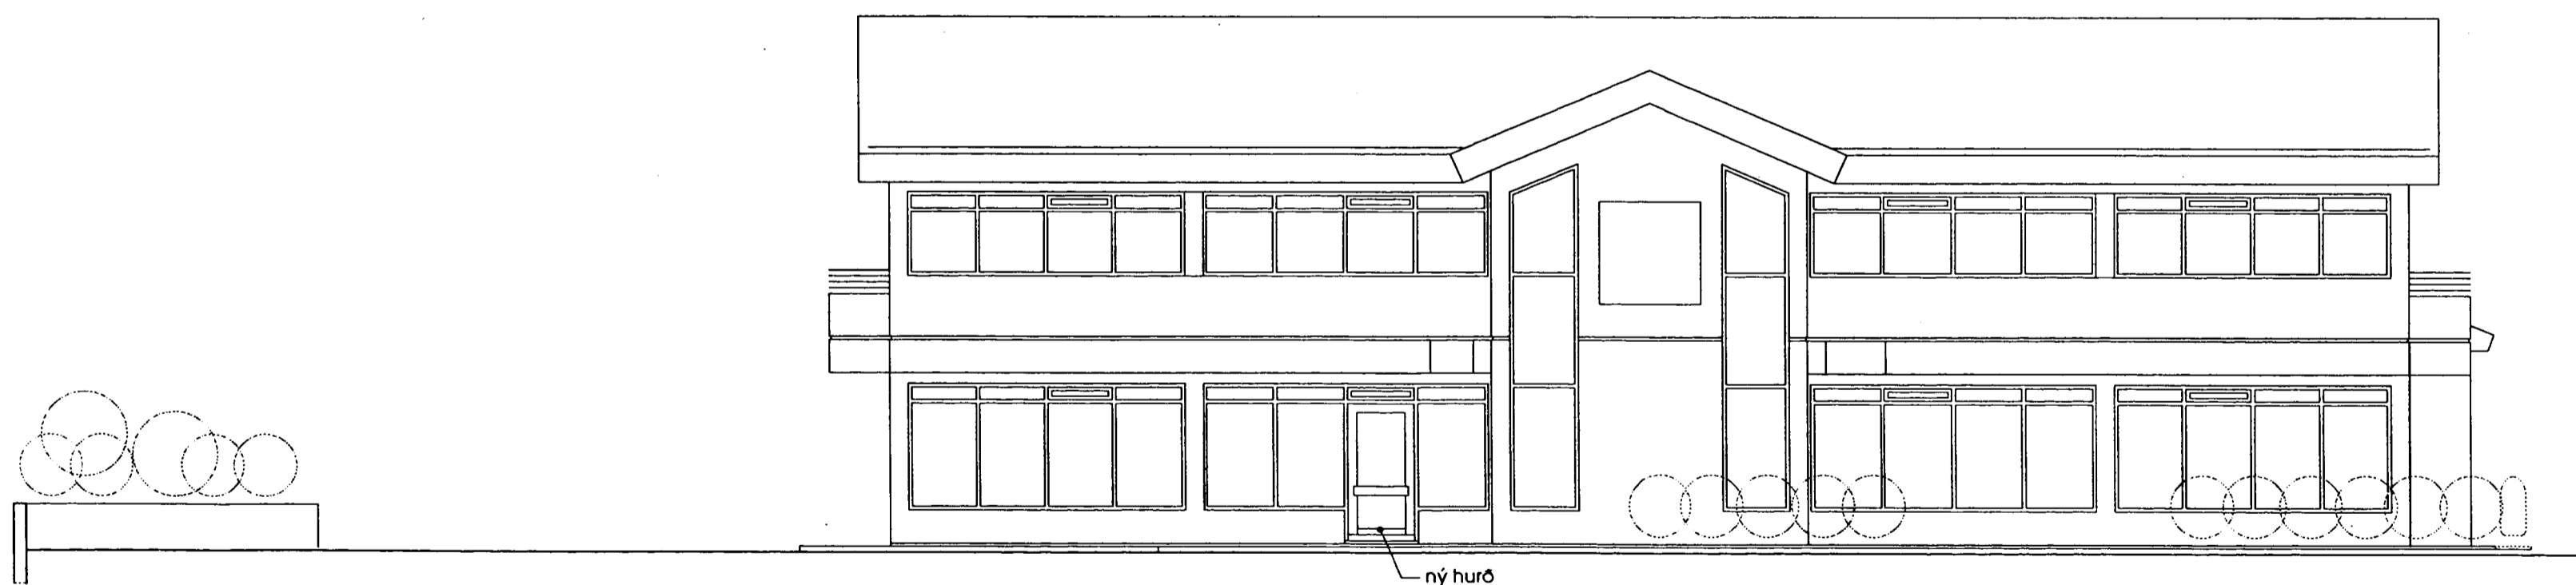

2 VESTURHLIÐ

ný huró

BÆJARHRAUN 10		Verslunar- og lagerhúsnæði	
220 HAFNARFJÖRÐUR			
BREYTINGAR Á INNRA SKIPULAGI OG ÚTLITI			
ÚTLIT		A1.04	
		m.kv. 1:100	
04.98			
GLÁMA / KÍM			
Arkitektar Laugavegi 164 ehf			
105 Reykjavík s. 661-8112/651-7010, f. 651-1594/652-1431, kt. 660 496 2739			

Arni Kjartansson arkitekt f.ei. Sigurður Halldórsson arkitekt f.ei.