BÆJARHRAUN 12 HAFNARFIRÐI

Samþykkt á fundi byggingarnefndar þ. 23/7 1987
BYGGINGAFULLTRÚINN Í HAFNARFIRÐI

Húsið skal fært um 10 cm til suðurs.

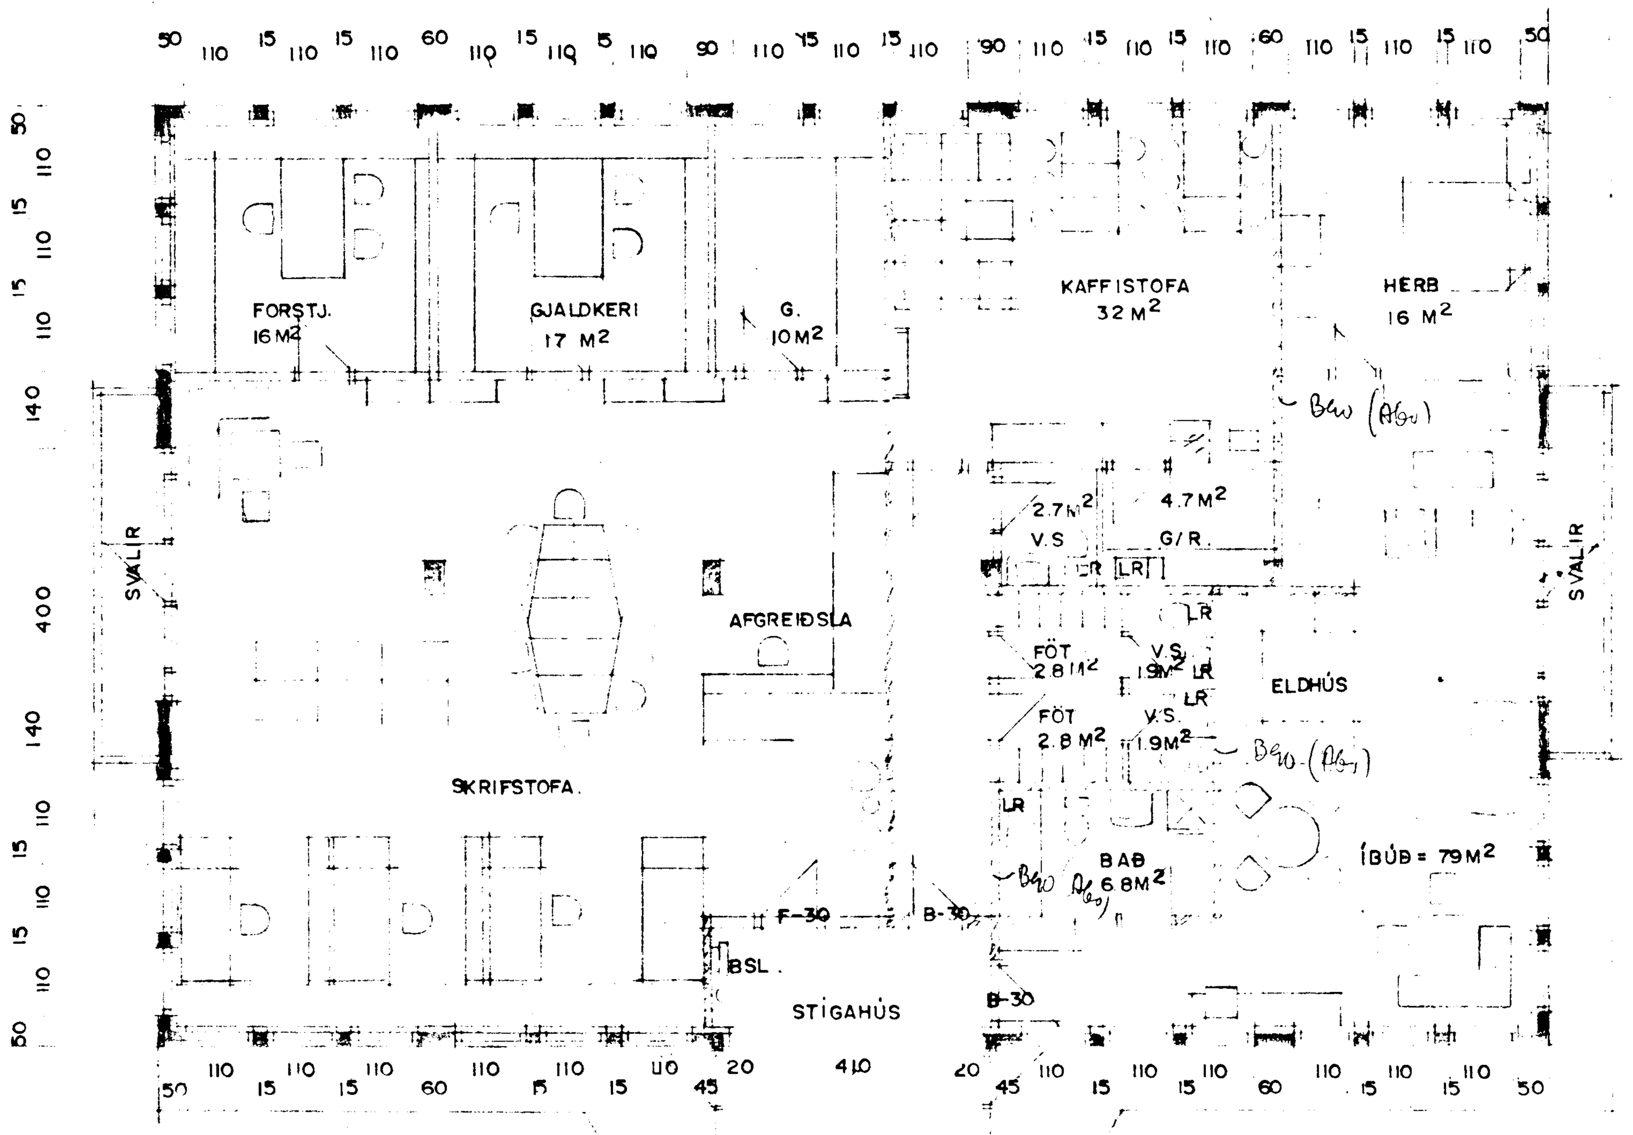

2 HÆÐ

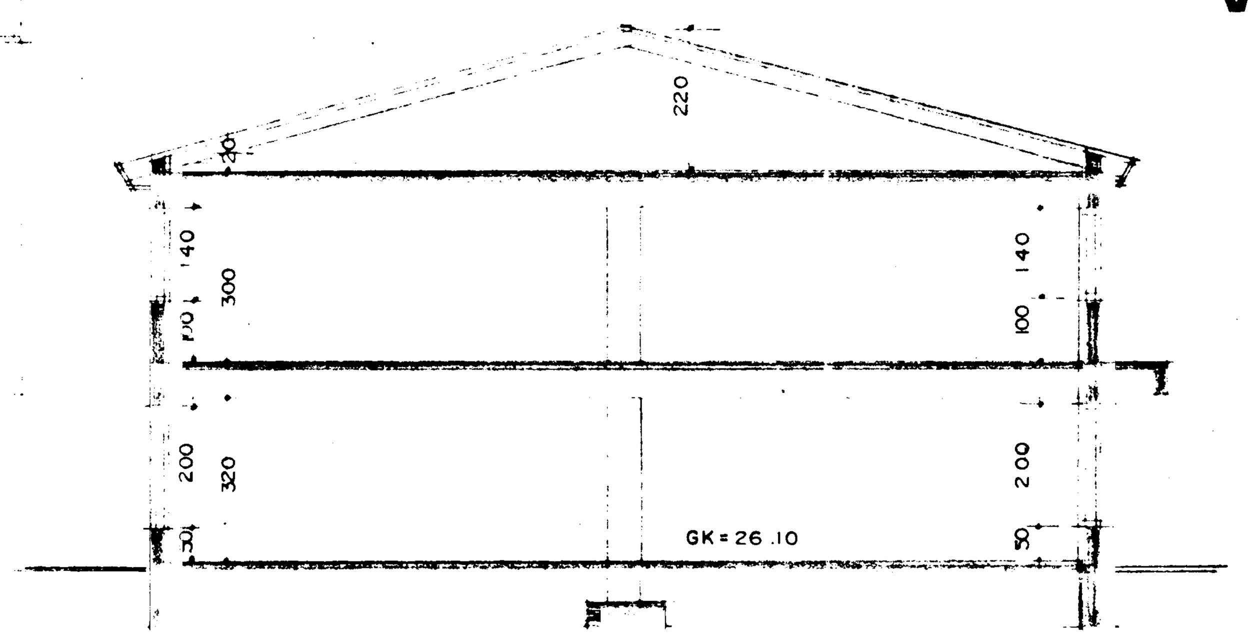

SNIÐ M 1:100

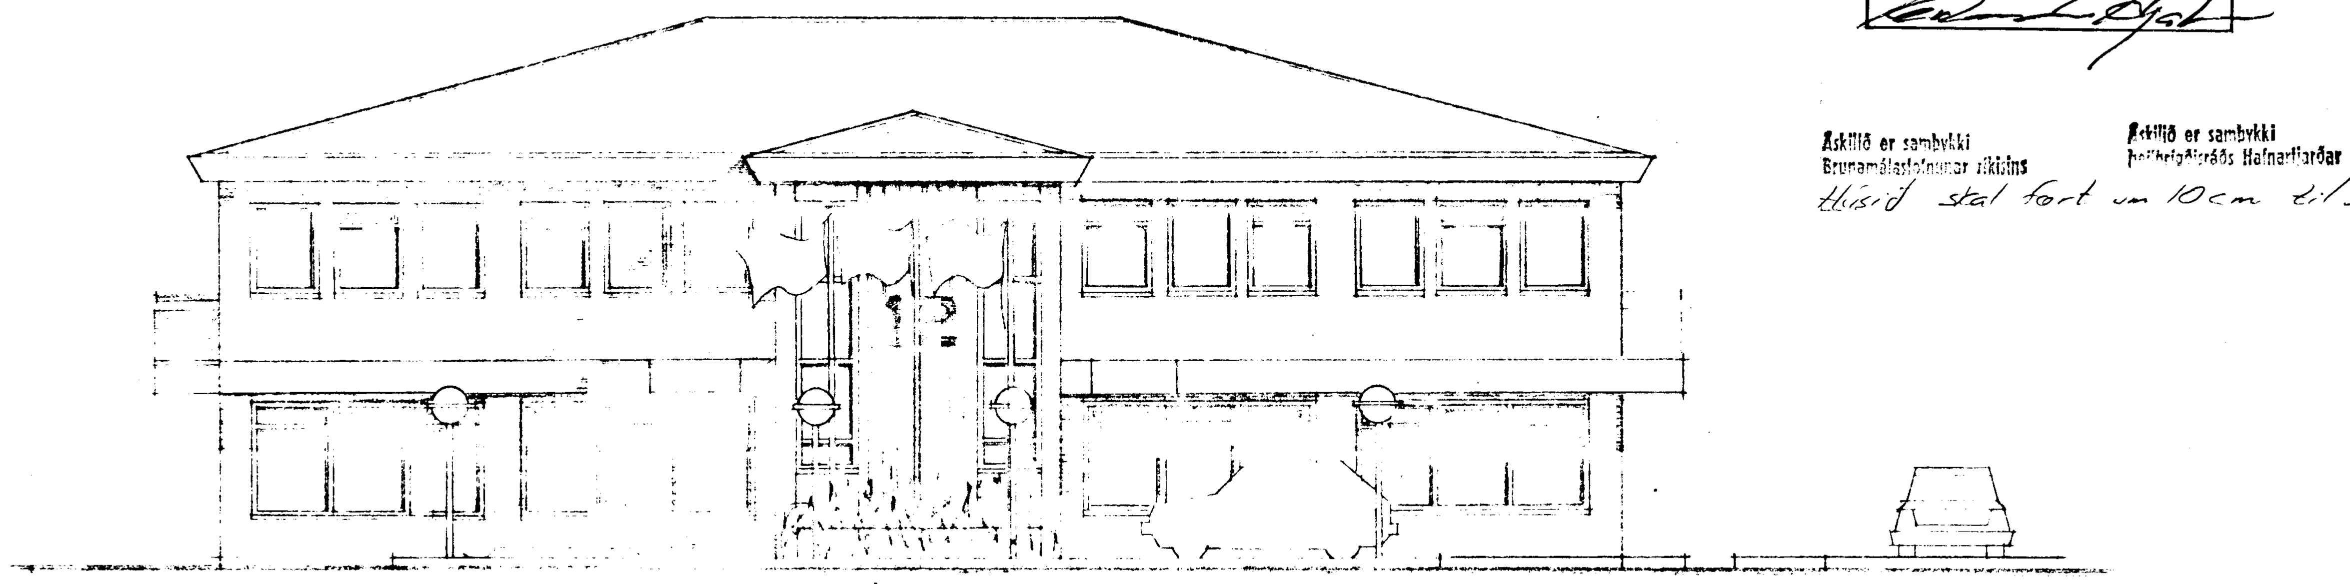

VESTUR M=1:100

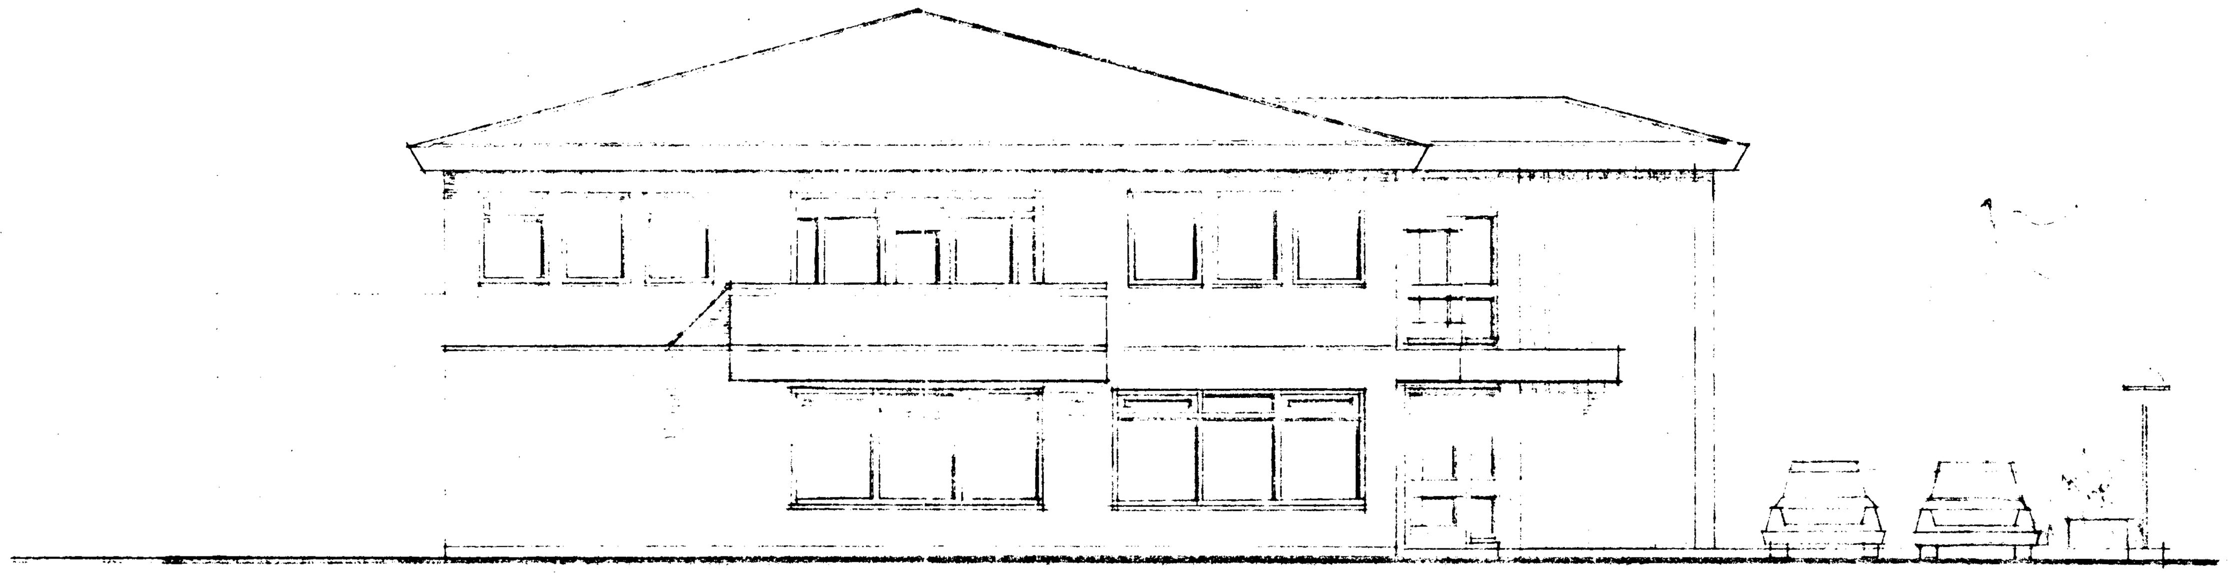

NORÐUR M=1:100

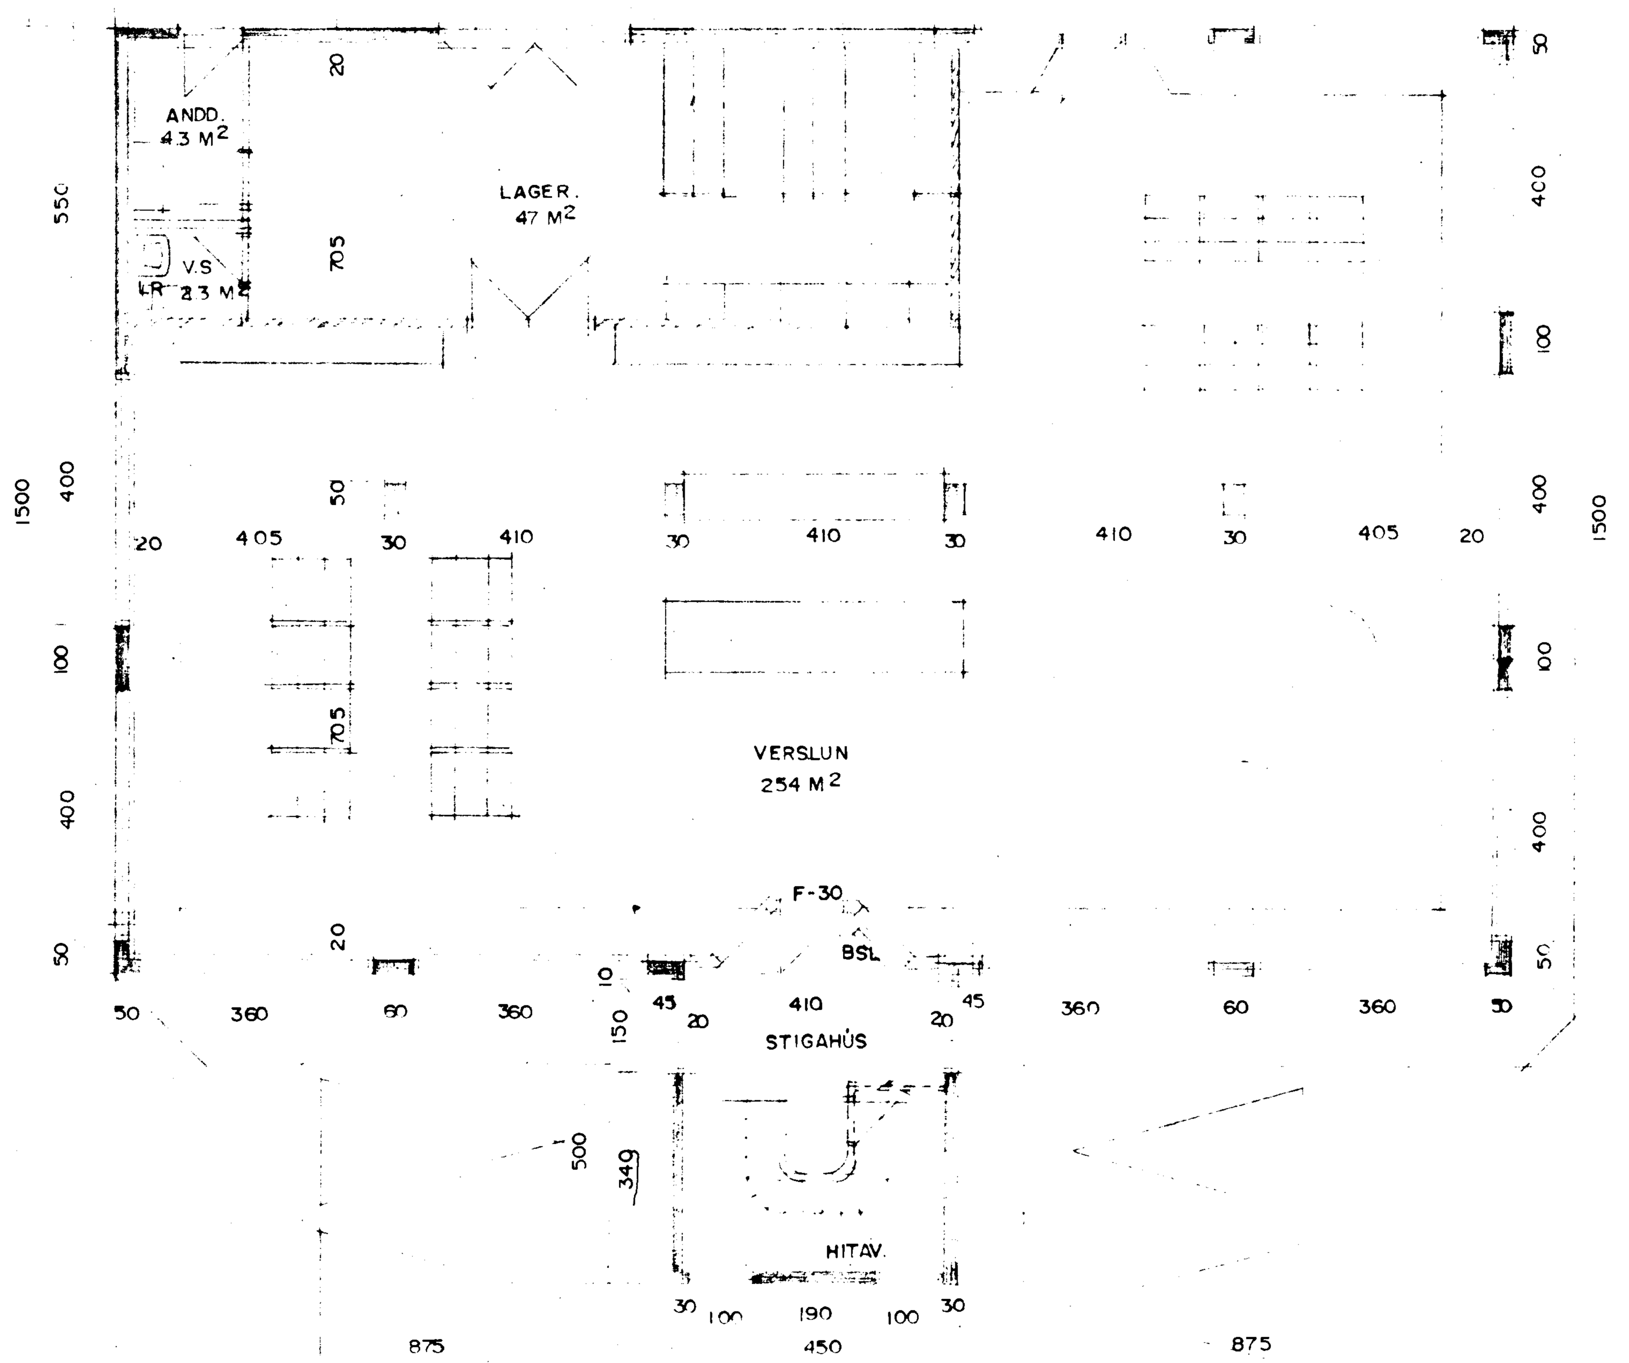

1 HÆÐ

GRUNNMYND M=1:100

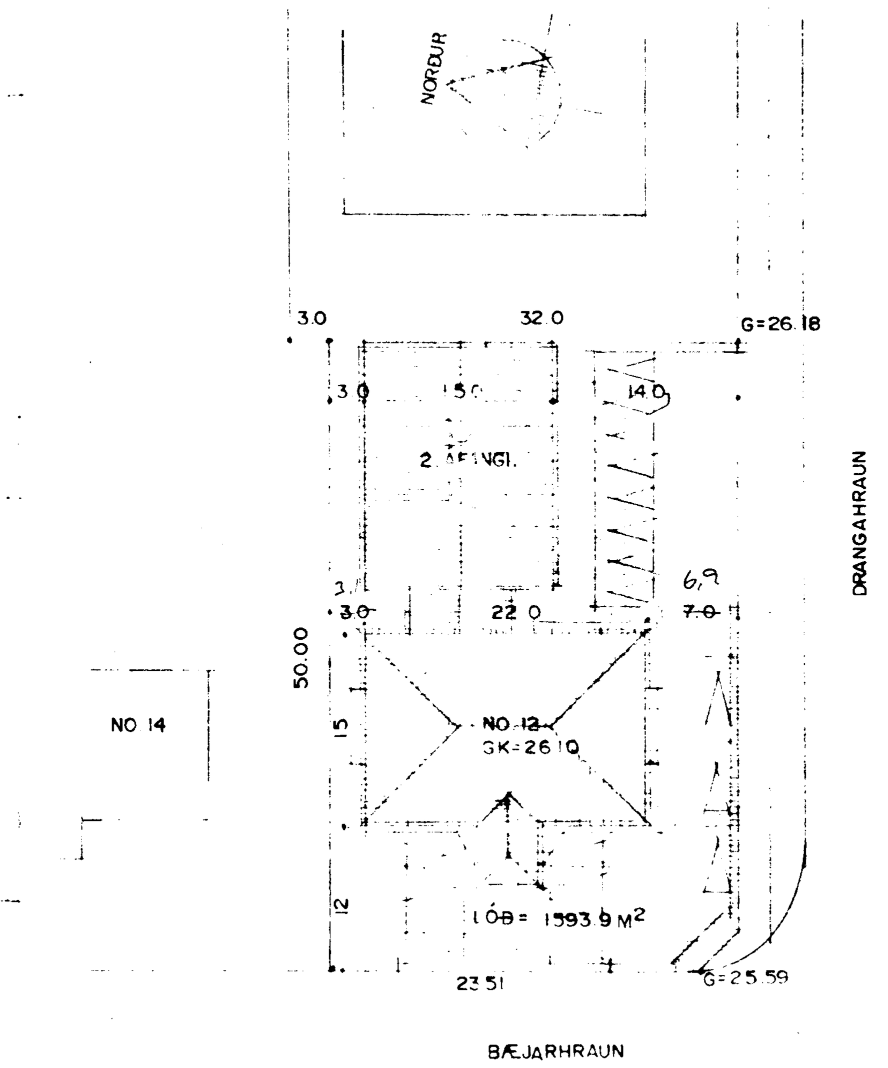

AFSTÖÐUMYND M=1:500

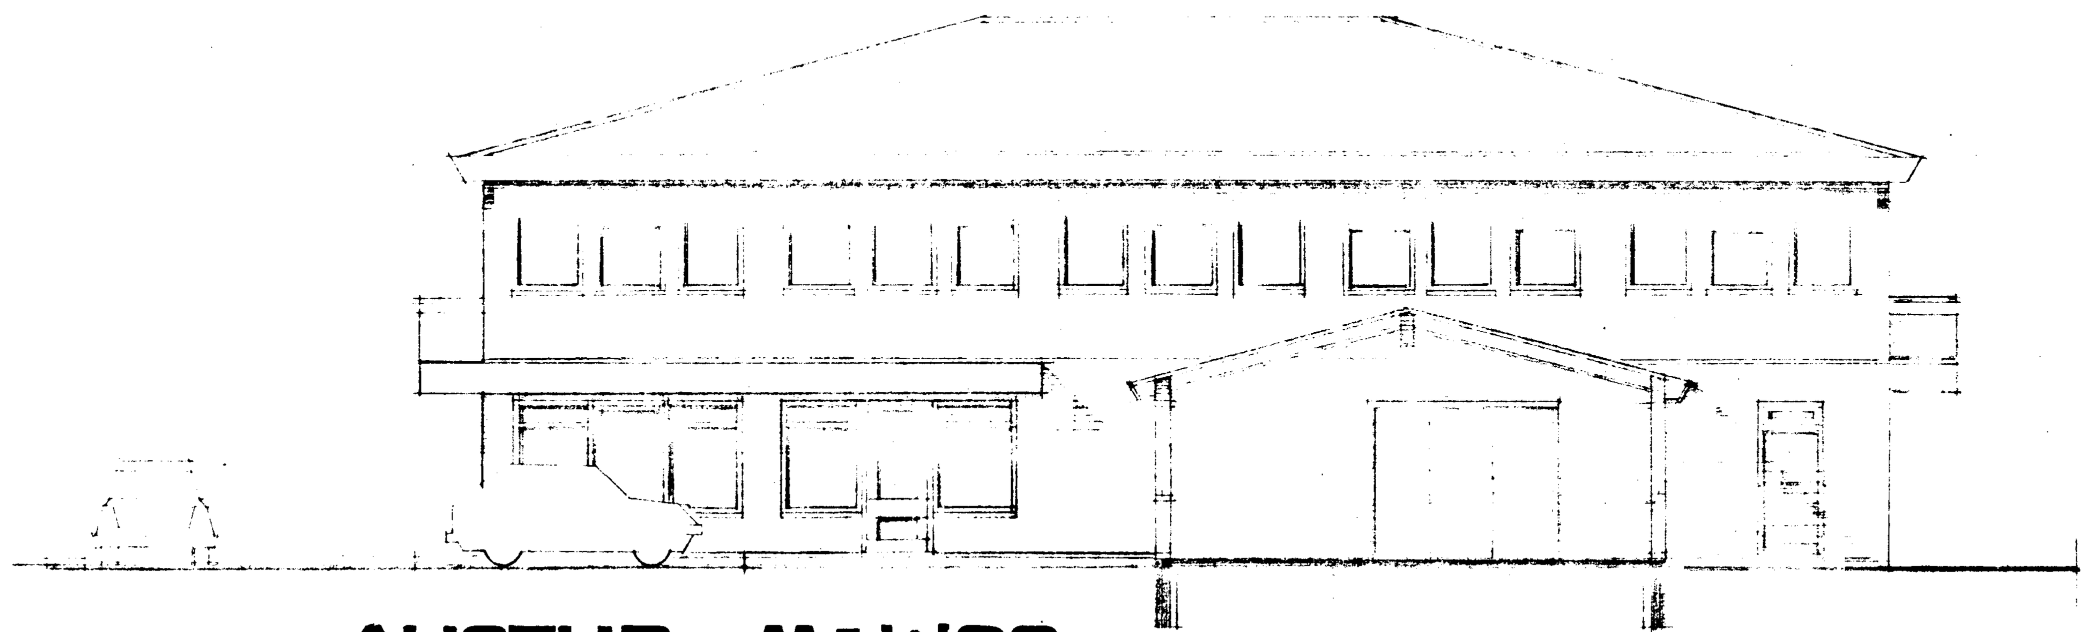

AUSTUR M=1:100

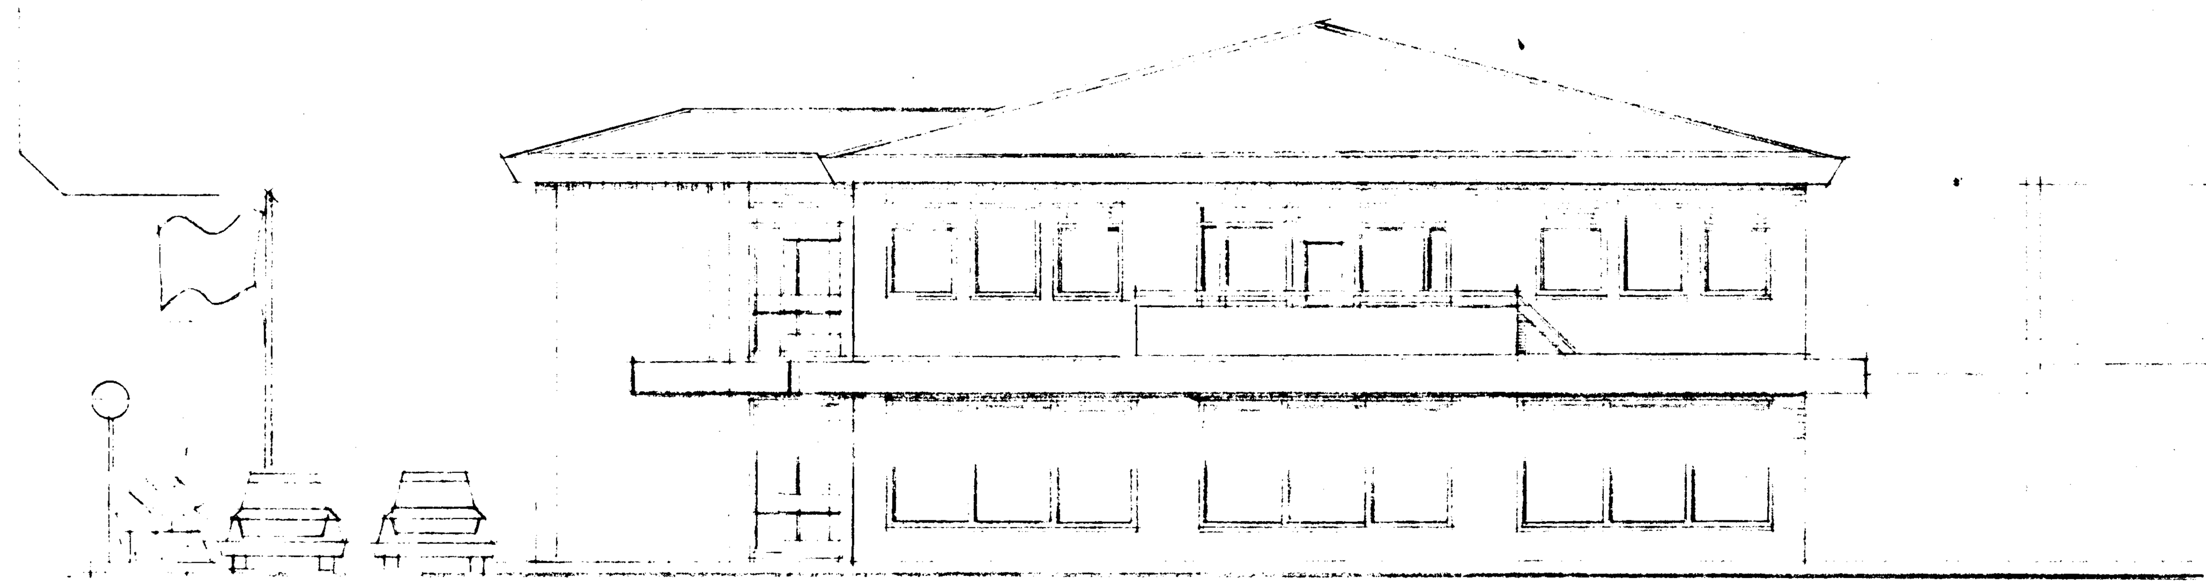

SUÐUR M=1:100

SKÝRINGAR: BYGGINGALÝSING.

UNDIRSTÖÐUR:	STAÐSTEYPTAR Á HRAUNFYLLINGU.
BOTNPLATA:	STAÐSTEYPT Á HRAUNFYLLINGU. VELSLÍPUÐ.
ÚTVEGGIR:	STAÐSTEYPTIR 20 SM. 7 SM. EINANGRUN, 2 SM MÚRHÚÐ.
ÞAKVIRKI:	STÓLAÐAR SPERRUR 50 X 200 MM C/C 600 MM.
ÞAKKLÆÐNING:	KLÆÐNING 25 X 150 M4 BORÐVIÐUR, ÞAKPAPPI OG ÞAKJÁRN. EINANGRUN 200 MM STEINULL.
ELDVARNIR:	FYLGJA SKAL FYRIRMÆLUM SLÖKKVILIÐSSTJÓRA UM ELDVARNARBÚNAÐ OG STAÐSETNINGU HANS.

BSL. = BRUNASLANGA 25 M. B-30 OG F-30 = ELDVARNARHURÐIR OG VEGGIR. AÐALBURÐARVIRKI HÚSSINS SKULU HÖNNUÐ FYRIR 60 MÍNÚTNA BRUNAÞOL.
L.R. TÁKNAR LOFTRÆSTINGU.
KÓLNUNARTÖLUR EINSTAKRA BYGGINGAHLUTA SEU Í SAMRÆMI VIÐ Í.S.T. 66.

STÆRÐIR:
HÚSIÐ ER AÐ FLATARMÁLI: 1. HÆÐ 352.5 M2 BR. 2. HÆÐ 352.5 M2. ALLS 705.0 M2 BRÚTTÓ.
HÚSIÐ ER 2498 M3 BRÚTTÓ.

Klæðning í flokki 1
SAMÞYKKT 12/1 1988
~~SBR. BRÉF DAGS. 19~~
BRUNAMÁLASTOFNUN RÍKISINS

TEIKNAÐ Í JÚLÍ 1987 SIGURÐUR ÞORVARÐARSON BYGGINGAFRÆÐINGUR BFÍ STRANDGÖTU 11 HAFNARFIRÐI