


GRUNNMYND 2.HÆÐAR 1:50

SKÝRINGAR

ALMENNAR SKÝRINGAR SOP. A. V. 2-04
 ÖLL VINAR OG ALLT EFTIR SÍÐU VERÐ SKIL
 GILDANDI STÖÐLUM OG REKJEREYMI

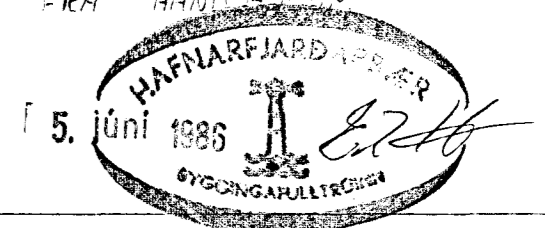

1	MAI '86	DR. SKV. LÖGN PÍPULM.	
DR. NR.	DAGS	EDLI BREVINGAR	SIGN
BÆJARHÍKAUN 14 HAFNARFIREI			DAGS MAI '84
HITA - VATNS OG FRÆRENNISLAGNIK.			HAFNAR
MÆLIKV. 1:50			TEIKNAR
SIGURDUR ÞORLEIFSSON TEIKNIFRÆÐINGUR F.T.F.I.			VERK NR. 8405
STRANDGÖTU 11 HAFNARFIREI SÍMI 54751			BLAD NR. 2-04