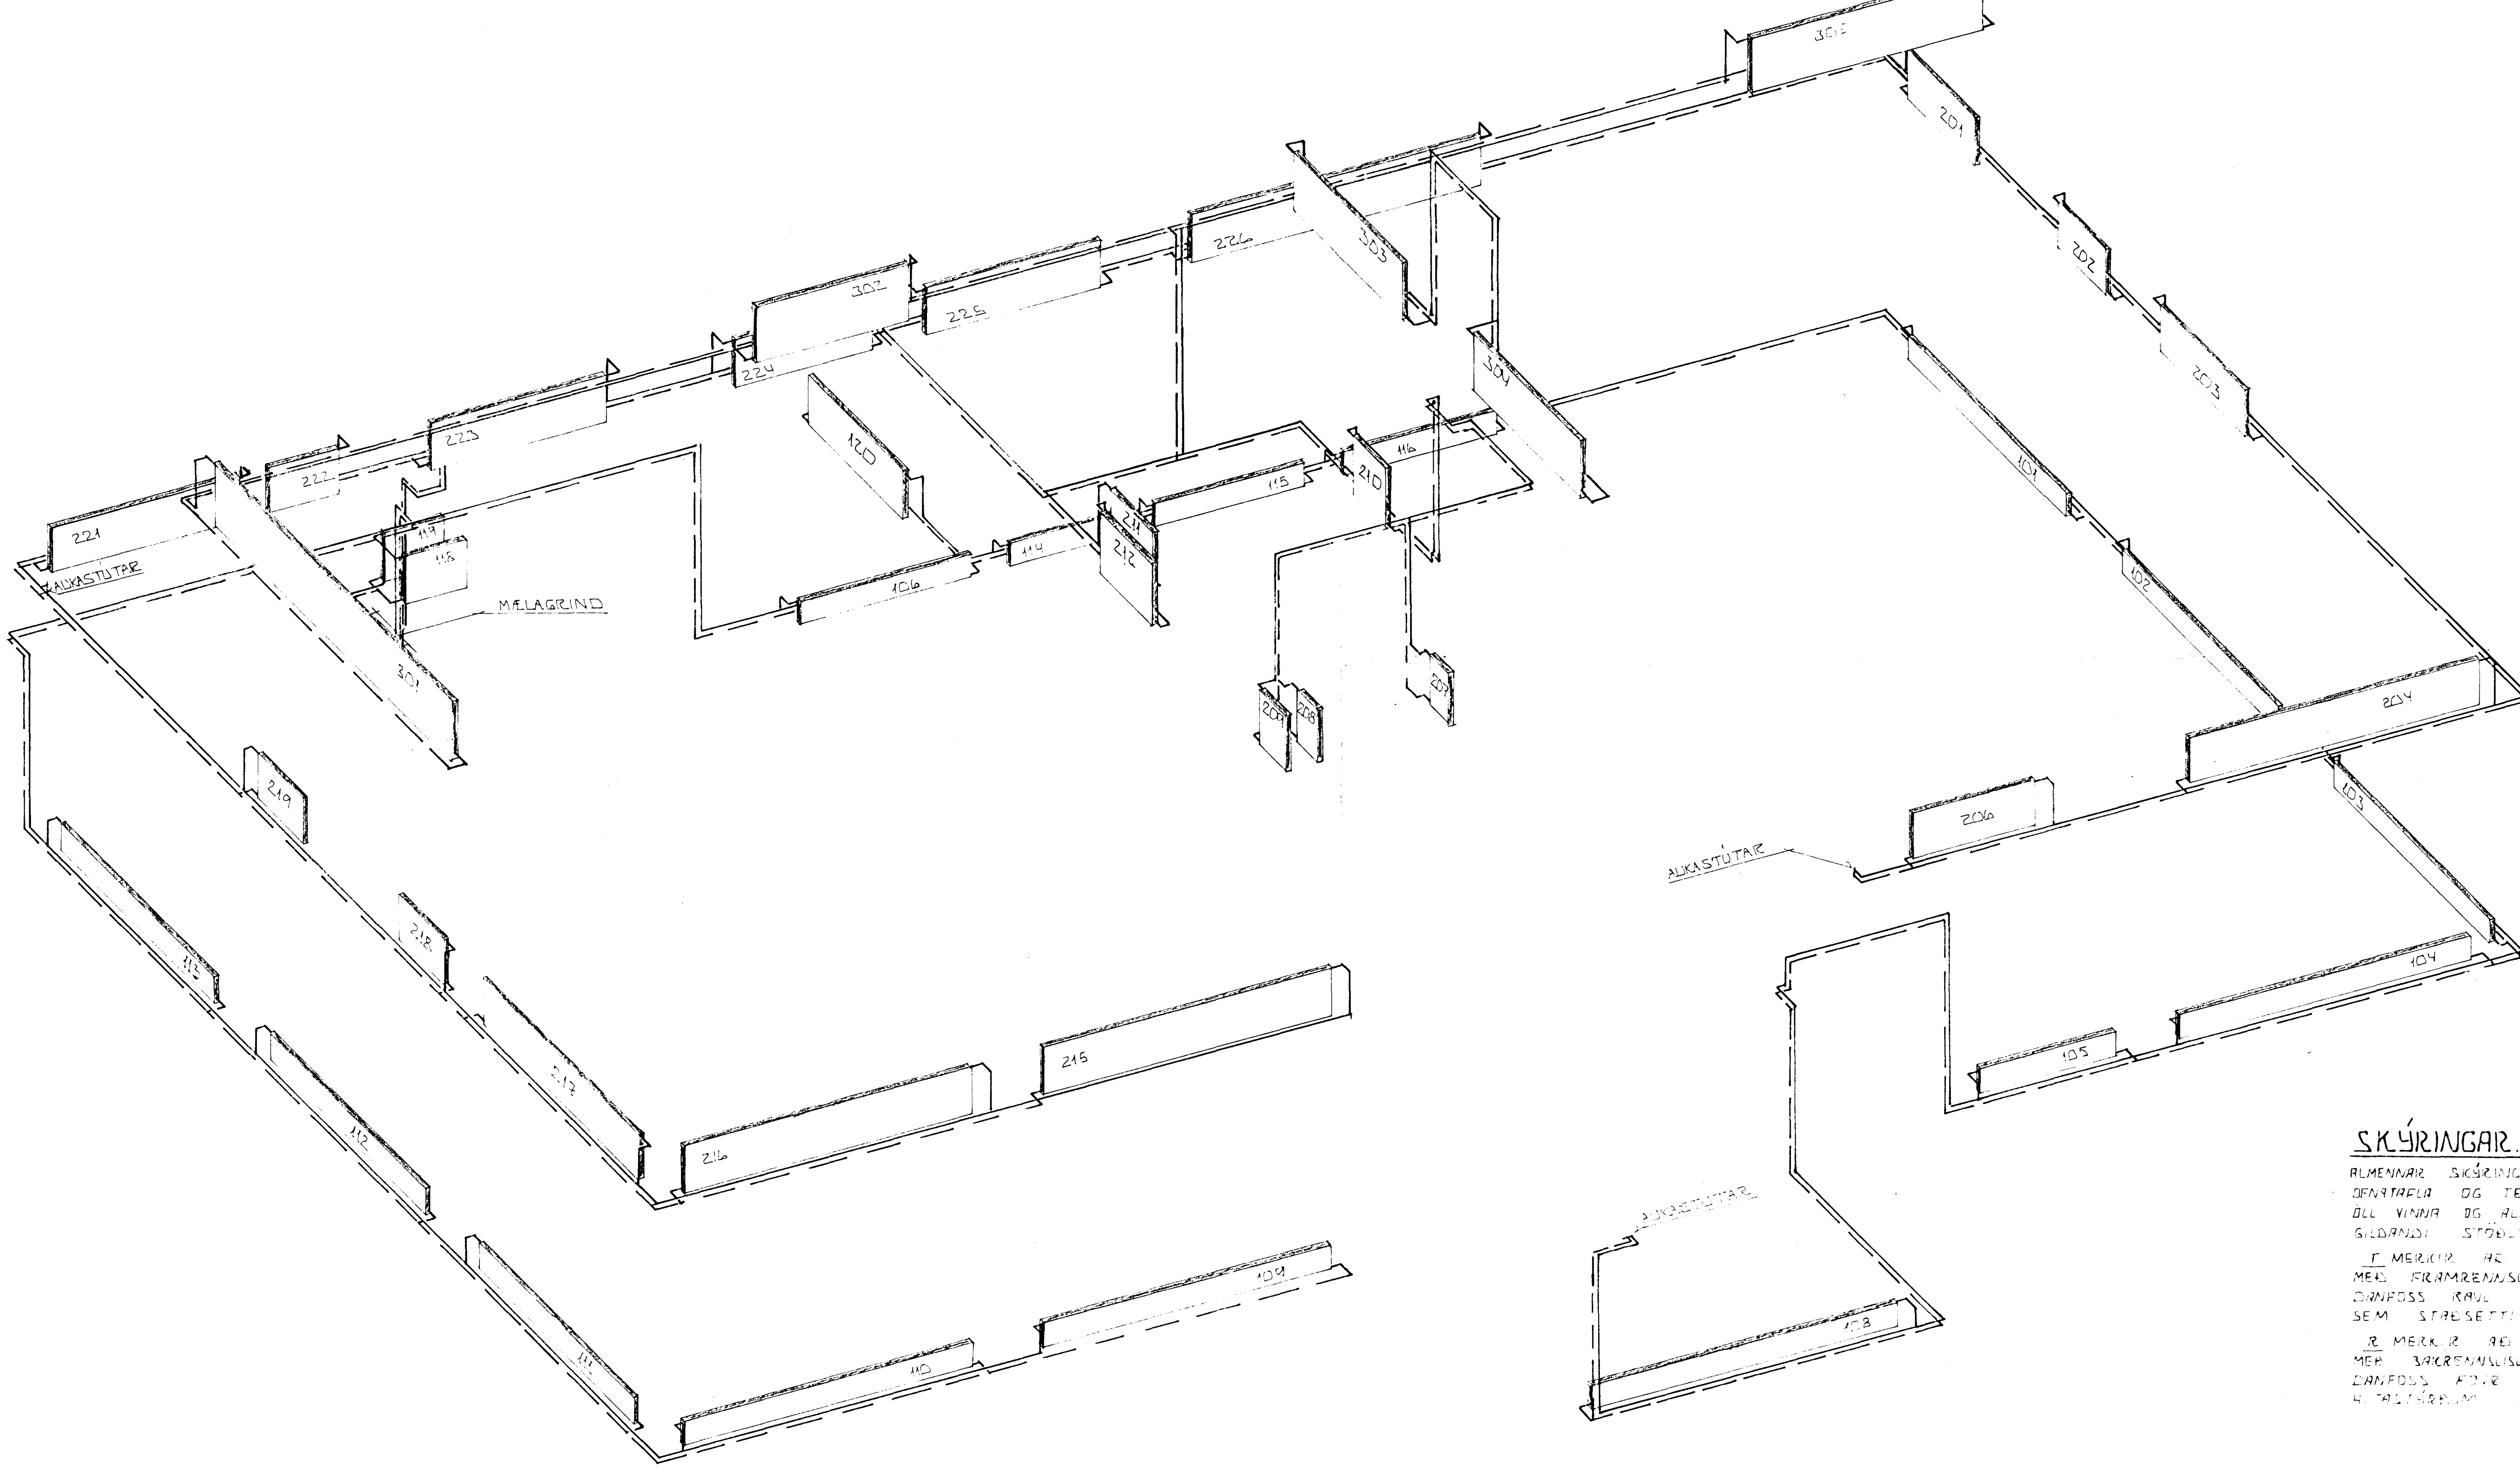

SKÝRINGAR.

ALMENNAR SKÝRINGAR SJÁ BL NR 2-01
OFNATAFLA OG TENGMYND SJÁ BL NR 2-07
ÖLL VINNA OG ALLT EFNI SKAL VERA SKV
GILDANDI STÖÐLUM OG REGLUGERÐUM

T MERKIR AÐ OFNINN SÉ HITASTÝRÐUR
MEÐ FRAMRENNSLISLOKA [illegible]
DANFOSS RAVL MEÐ HITANEMA UNDIR OFNUM
SEM STAÐSETTIR ERU UNDIR GLUGGUM

R MERKIR AÐ OFNINN SÉ HITASTÝRÐUR
MEÐ BAKRENNSLISLOKA [illegible]
DANFOSS [illegible] [illegible] SAMSVER [illegible]
HITASTÝRÐUM [illegible]

5. júní 1986
HAFNARFJARÐARBÆR BYGGINGAFULLTRÚINN

BR. NR.	DAGS	EÐLI BREYTINGAR	SIGN.
1	24.05.'86	BR. SKV LÖGN PÍPUL. M	JS.

BÆJARHRAUN 14 HAFNARFIRÐI	DAGS MAÍ '86
	HANNAÐ
HITALAGNIR - RÚMMYND	TEIKNAÐ JS.
MÆLIKV. 1:50	VERK NR. 8405
SIGURÐUR ÞORLEIFSSON TÆKNIFRÆÐINGUR F.T.F.Í.	BLAÐ NR.
STRANDGÖTU 11 HAFNARFIRÐI SÍMI 54751	2-06