


VATA / SLENNARSLÖNGU
 252 MM ÞEH SICAL
 400 MM / 400 MM ÞEH

RÚMMYND 1:50

SKÝRINGAR.

ALMENNAR SKÝRINGAR SDÁ BL. NR. 2-07
 TENGIMUND SDÁ BL. NR. 2-07
 ÖLL VINNA OG ALLT EFNÍ SKAL VEIÐA SVU
 GILDANDI STÖÐLUM OG REGGLUGERÐUM

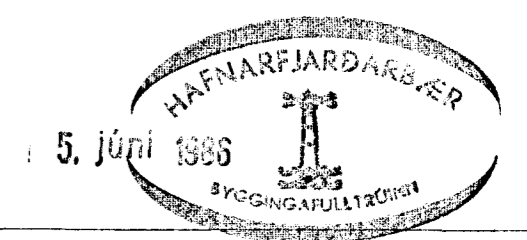

1	26.05.86	FR SKU LÖGN PÍPULM	
BR.NR.	DAGS	EDLI BRETINGAR	SIGN.
		BÆÐARHKAUN 14. HAFNARFIRÐI	DAGS MAÍ 1984
		VATNS - OG FRÆNNISLAGAÐI	HANNAÐ
		MELIKV. 1:50	TEIKNAD <i>[Signature]</i>
		SIGURÐUR ÞORLEIFSSON TEKNIFRÆÐINGUR F.T.F.I.	VERK NR. 8405.
		STRANDGÖTU 11 HAFNARFIRÐI SÍMI 54751	BLAD NR. 2-07