


20 MAI 2003

Byggingafultrúinn í Hafnarfirði
Erlendur Hjálmarsson

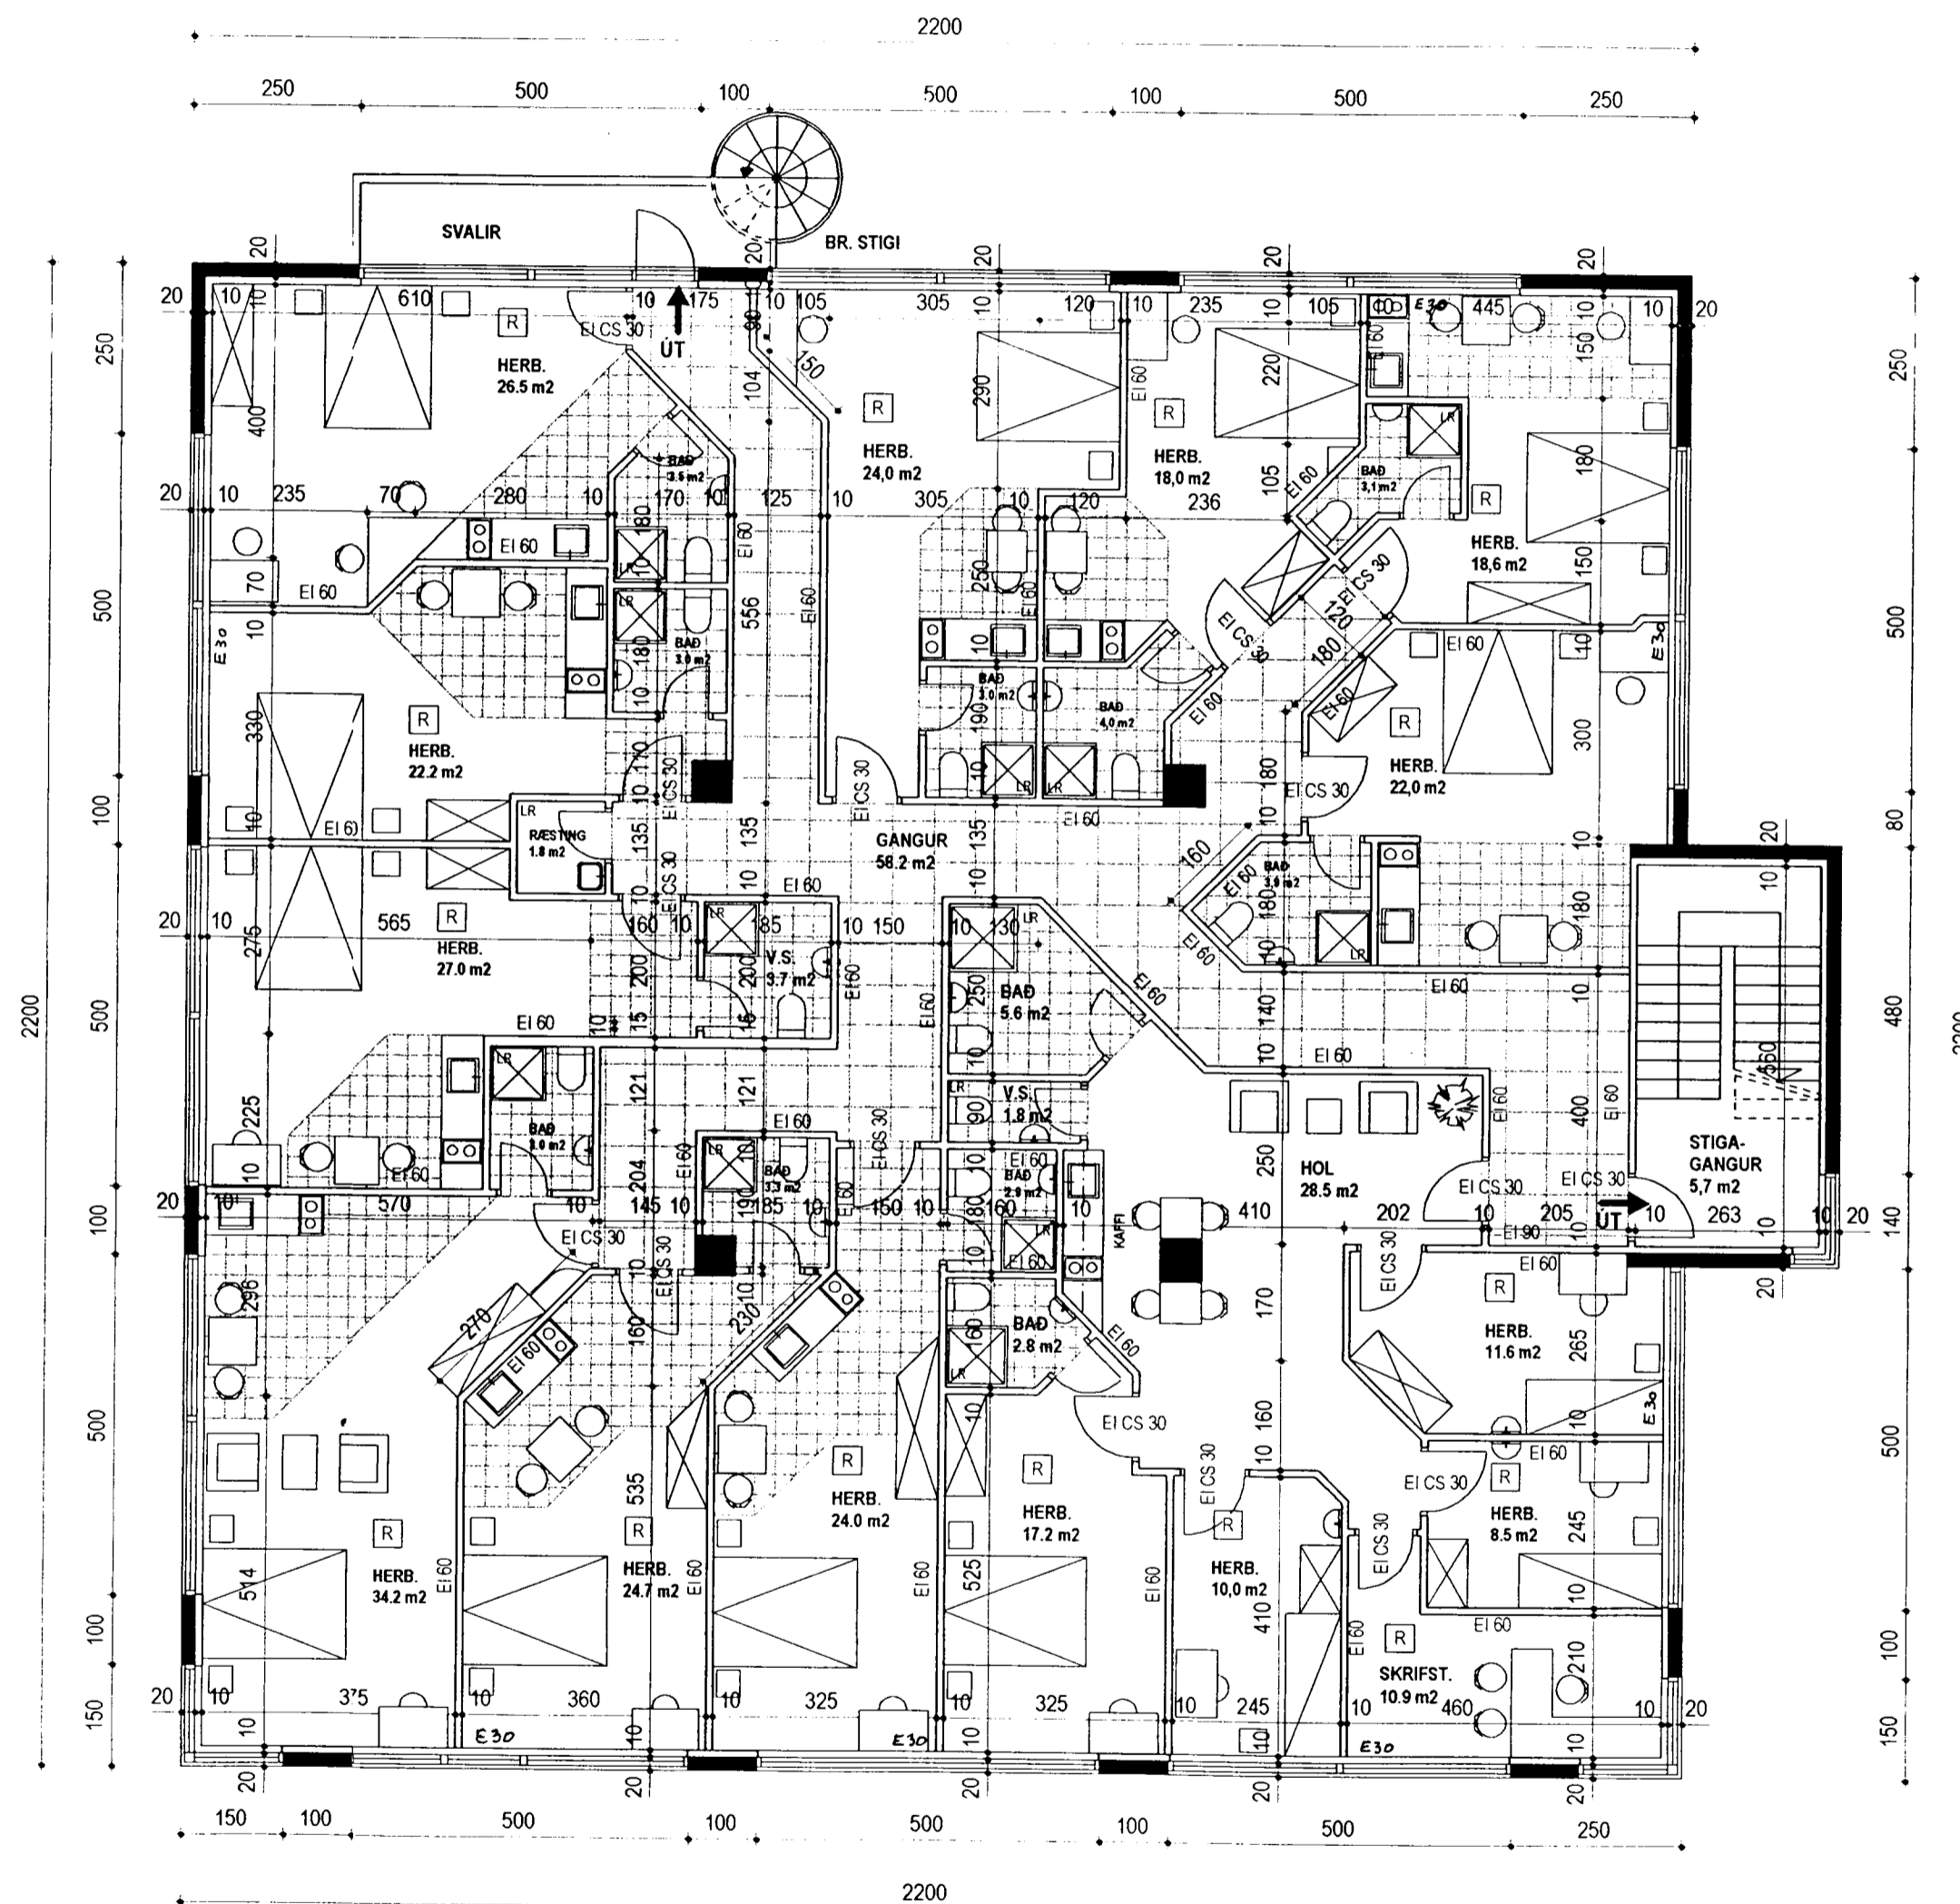

GRUNNMYND 3 HÆÐ MKV. 1:100

11/3 '03
Stökkvilið höfðingjarsvæðisins h.s.
D. Þorvaldsson

HEILBRIGÐISEFTIRLIT
HAFNARFJARDAR-
OG KOPAVOGSSVÆÐIS
Gardatorgi 7 - 210 Gardabæ

10. Mars 2003
Ceterum H. Einarsson

Uppdráttur er unninn
á grundvelli samþykkrar
teikningar eftir
Stefán Ingólfsson

MKV. 1:100
Dags. 08.12. 02.
Páll Björgvinsson arkitekt
Kt.: 050953-3439
Sólvallagötu 35, 101 Reykjavík.
Gsm 897 1657

Páll Björgvinsson

Bæjarhraun 16 Hafnarfirði.

Nr. 101

Grunnmynd 3. hæð
breyttist í íbúðarútleigu-
herbergi.

Gisting fyrir 25 manns.