



Samþykkt á fundi
bygginganeðrar þann
08 JULI 1998

Byggingafultrúinn / Hafnarfrófi
F.h. Kristján Þórarinnsson

KJP

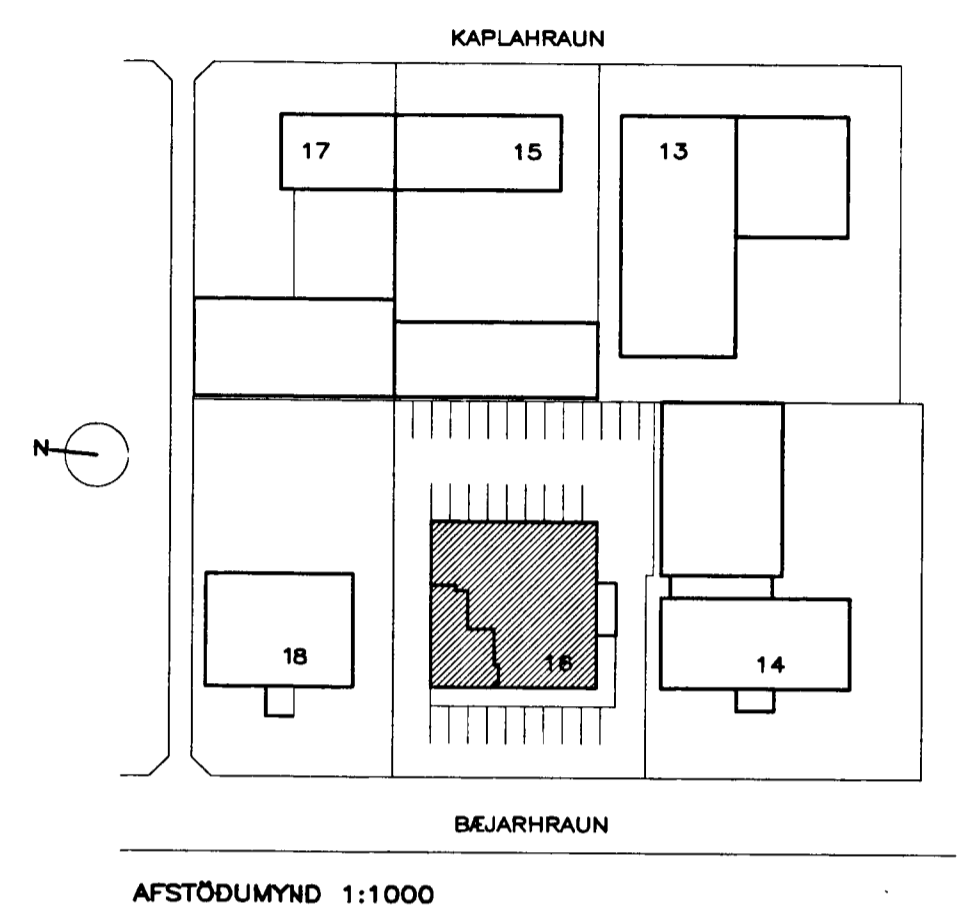


AFSTÖDUMYND 1:1000

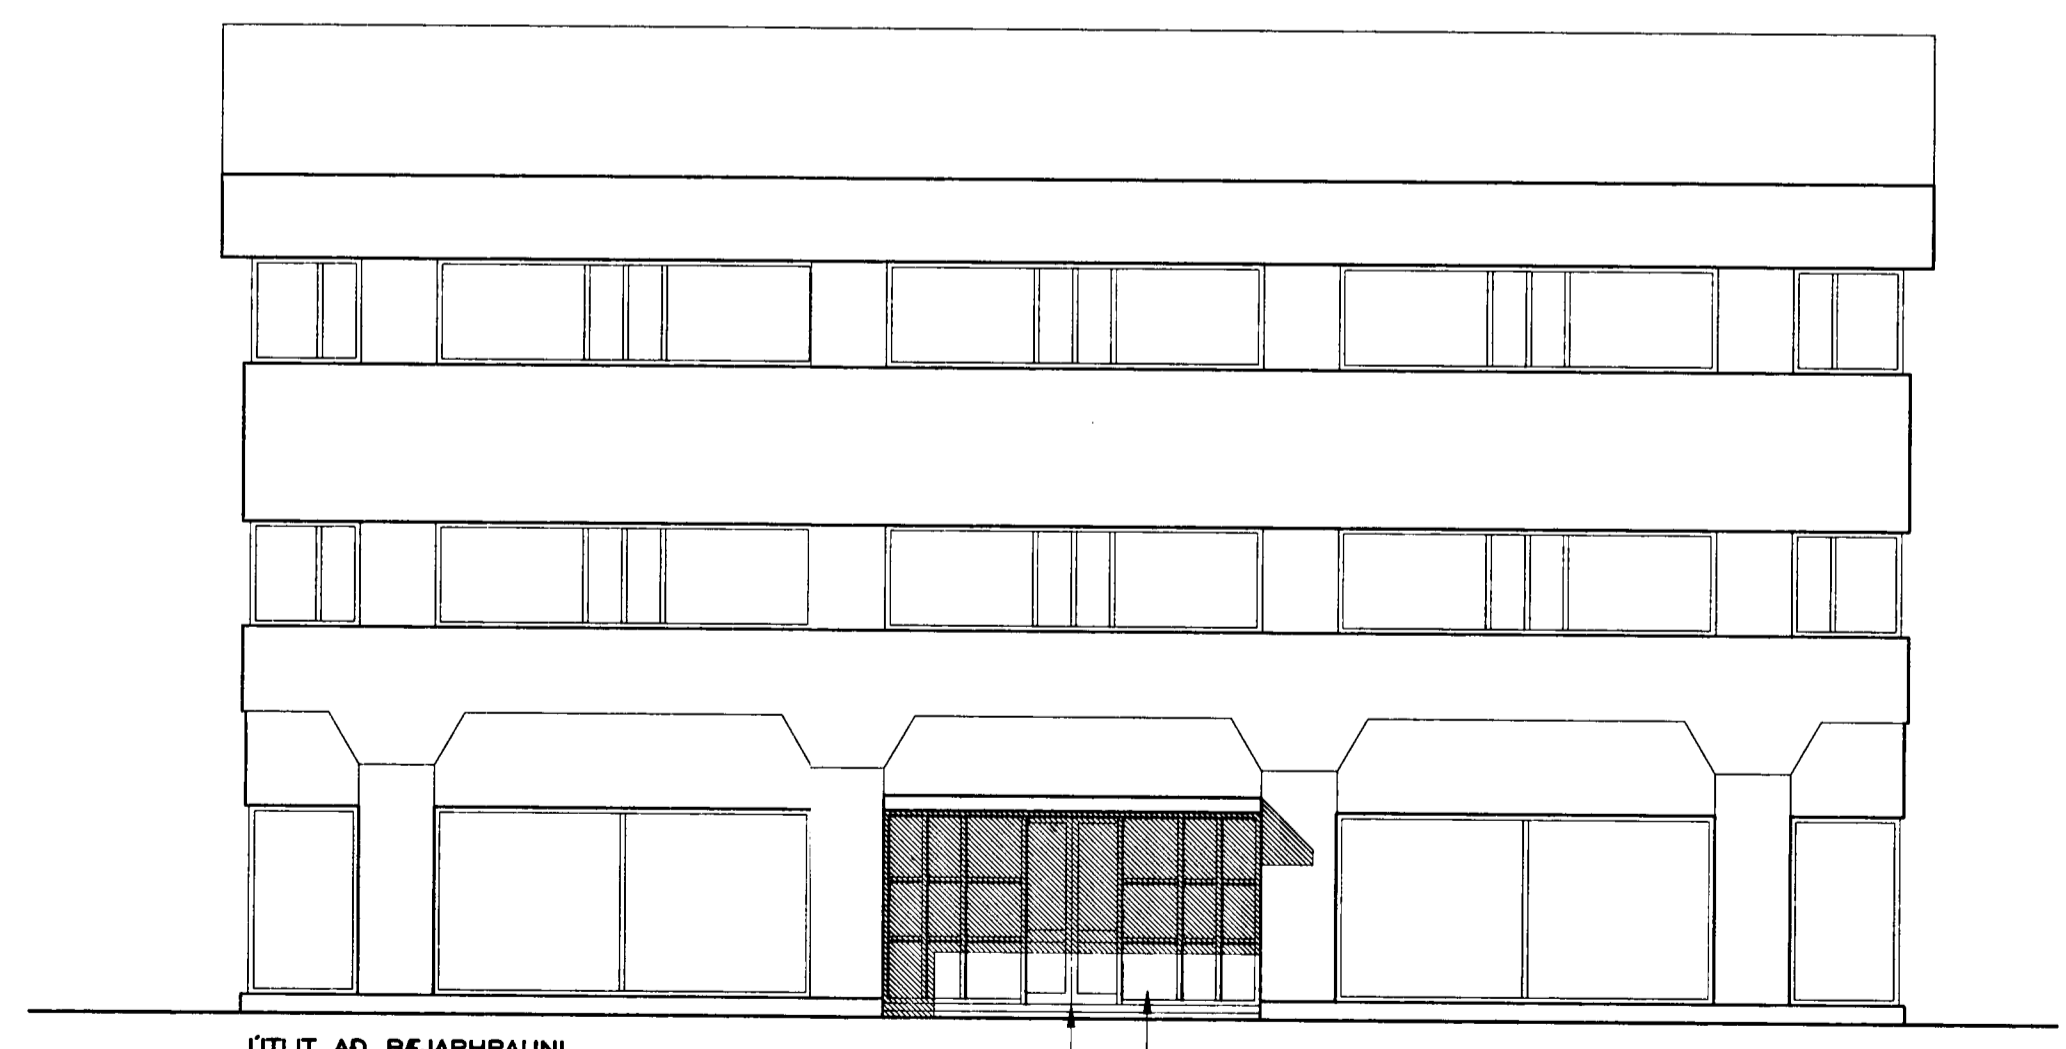

ÚTLIT AD BÆJARHRAUNI

NÝJAR SJÁLFRÍKAR
ALRENNIHURDIR
GLUGGAEININGAR SITT HVORU
MEGIN VID HURD STEKKADAR

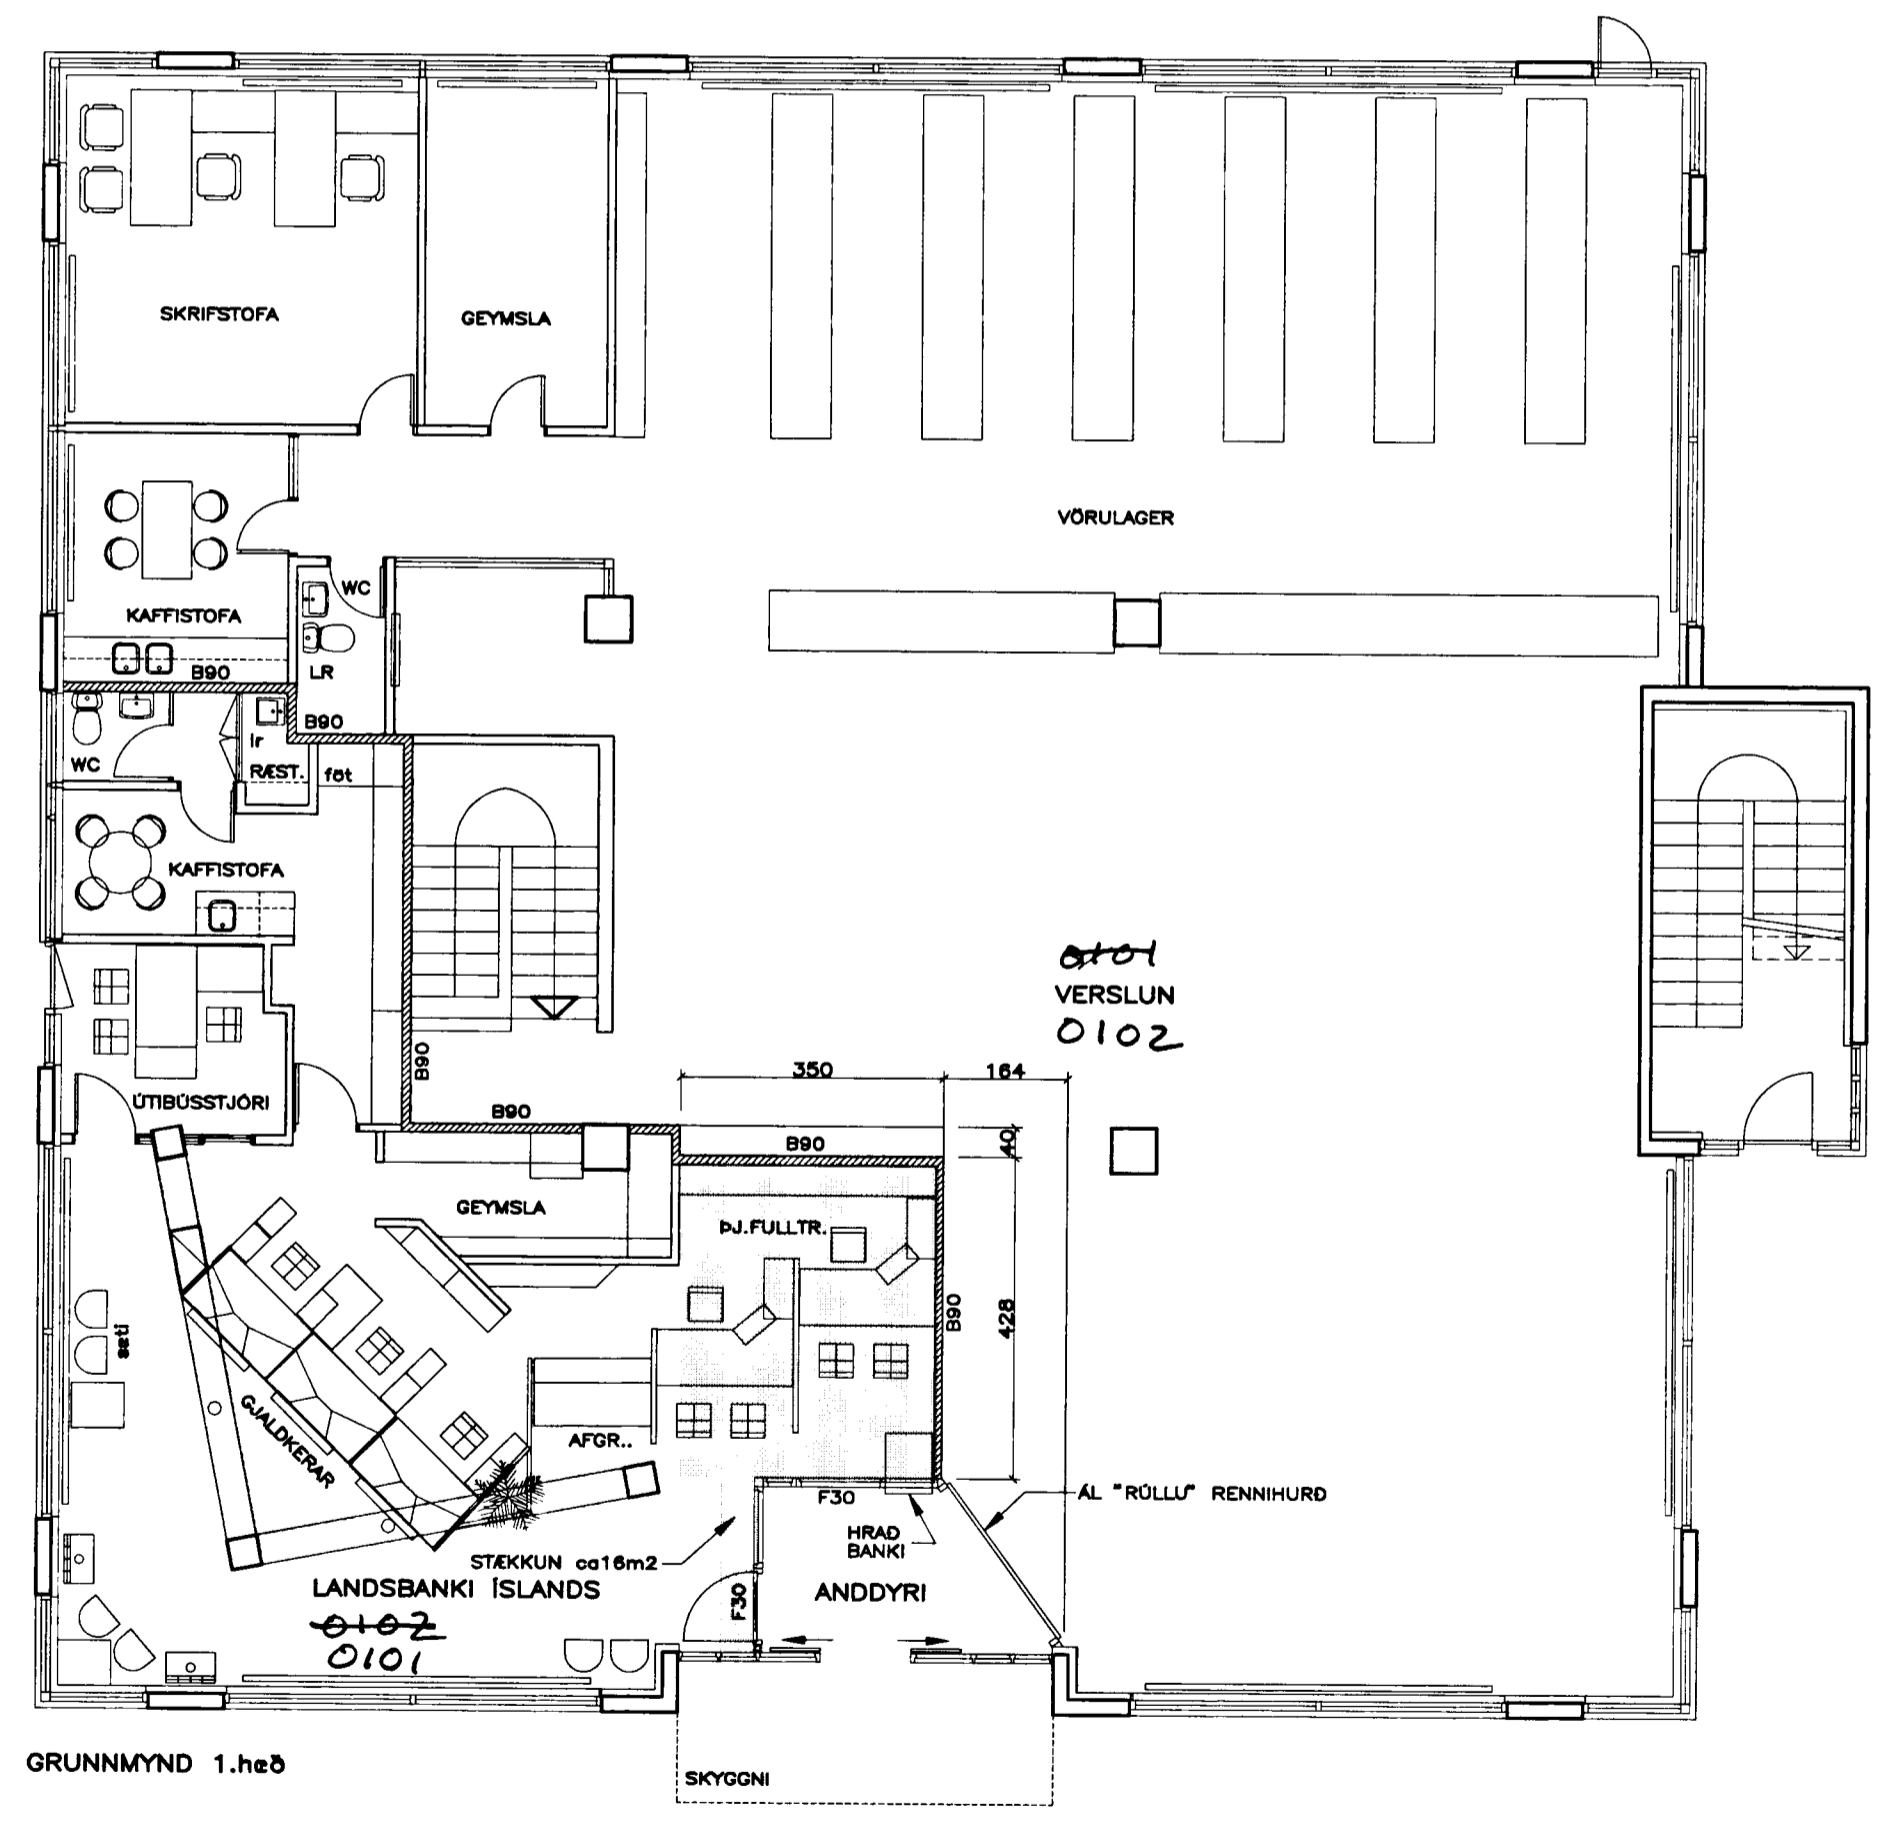

GRUNNMYND 1.heð

BREYTINGAR.
LANDSBANKA ÚTIBÚ STEKKAD INNI SKÖVERSLUN OG SETTUR HRADBANKI.
GJALDKERASTÓKU OG ÞJÓNUSTUFULLTRÚA BÆTT VID NÚVERANDI INNRETTINGU.
ANDDYRI MINKAD.
ALRENNIHURDIR Í STAD TIMBURÖTHURDA OG
ALRÖLLUHURD Í SKÖVERSLUN UR ANDDYRI

Ólafur Þórhallsson

NÝJA
TEIKNISTOFAN HF
SIDUMULA 20
108 REYKJAVIK
SÍMI 568 8899 FAX 568 0868

LANDSBANKI ÍSLANDS
BÆJARHRAUNI 16 HAFNARFIRÐI
GRUNNMYND, ÚTLIT OG AFST.MYND
VERK NR
MÁL 1:100/1:1000 DAGS 2.7.1998
TEIKNAD GG