


GRUNNMÝND 1:50
1. HÆÐ

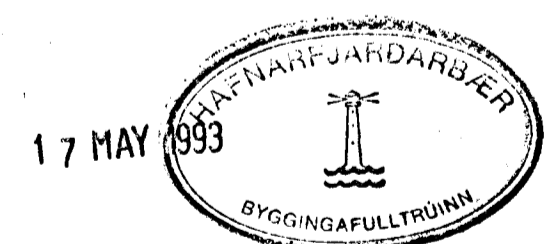

DI	04.05.93	LEGU LAGNA BREGT	d. 21.
BR. NR.	DAGS	EÐLI BREVINGAR	SIGN.
		BÆJARHRAUN 22 HAFNARFJÓRÐI	DAGS FEB. 93
		2. AFANGI	HANNAÐ d. 21.
		HITA-VATNS OG FRÆNNISLAGNIK. Hæð ?	TEIKNAD d. 21.
		MÆLIKV. 1:50	VERK NR. 9001
		SIGURÐUR ÞORLEIFSSON TEKNIFRÆÐINGUR F.T.F.I.	BLAD NR.
		STRANDGÖTU 11 HAFNARFJÓRÐI SÍMI 54751	2-03