


GRUNNMYND 1HÆÐ
M 1:100

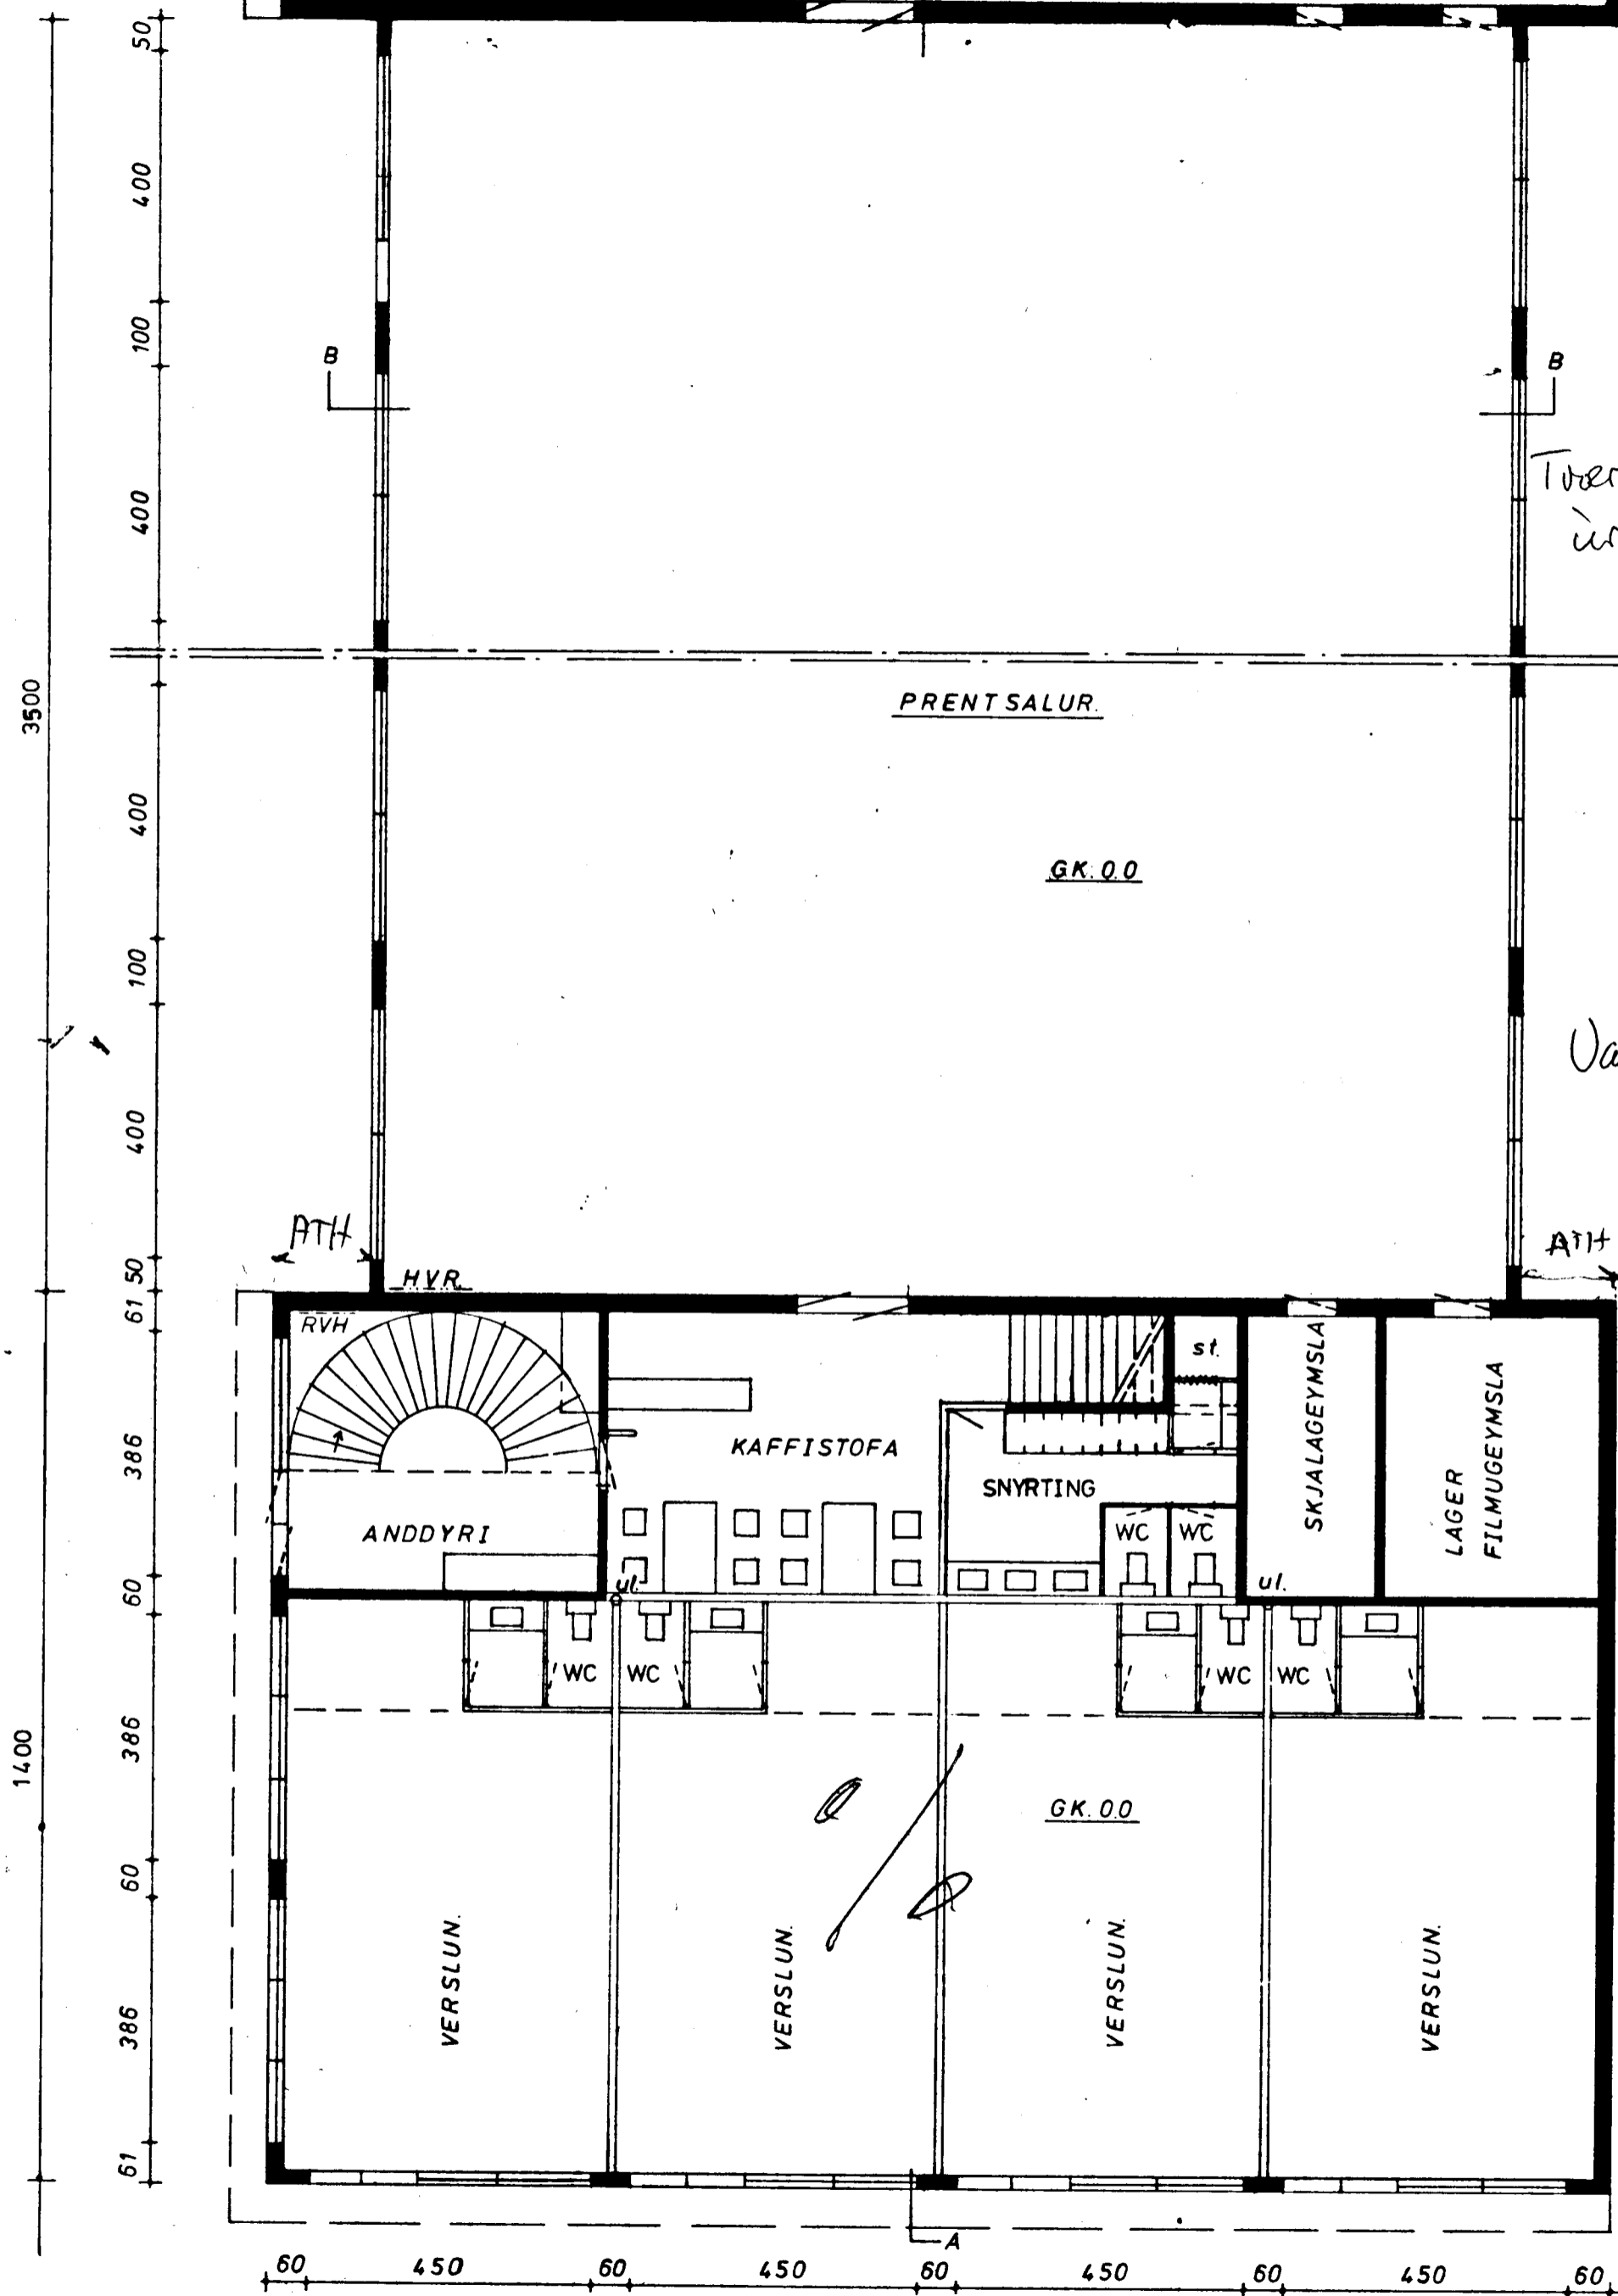


Tveir rímungr leður
úr þarðsal

Vanur slöngulefli

L. AFANGI.

Sambýkt á fundi bygginga-
ráðs nr. 12/12 1984
1:500
L. AFANGI
I HAFNARFIRDI

AFSTÖÐUMYND

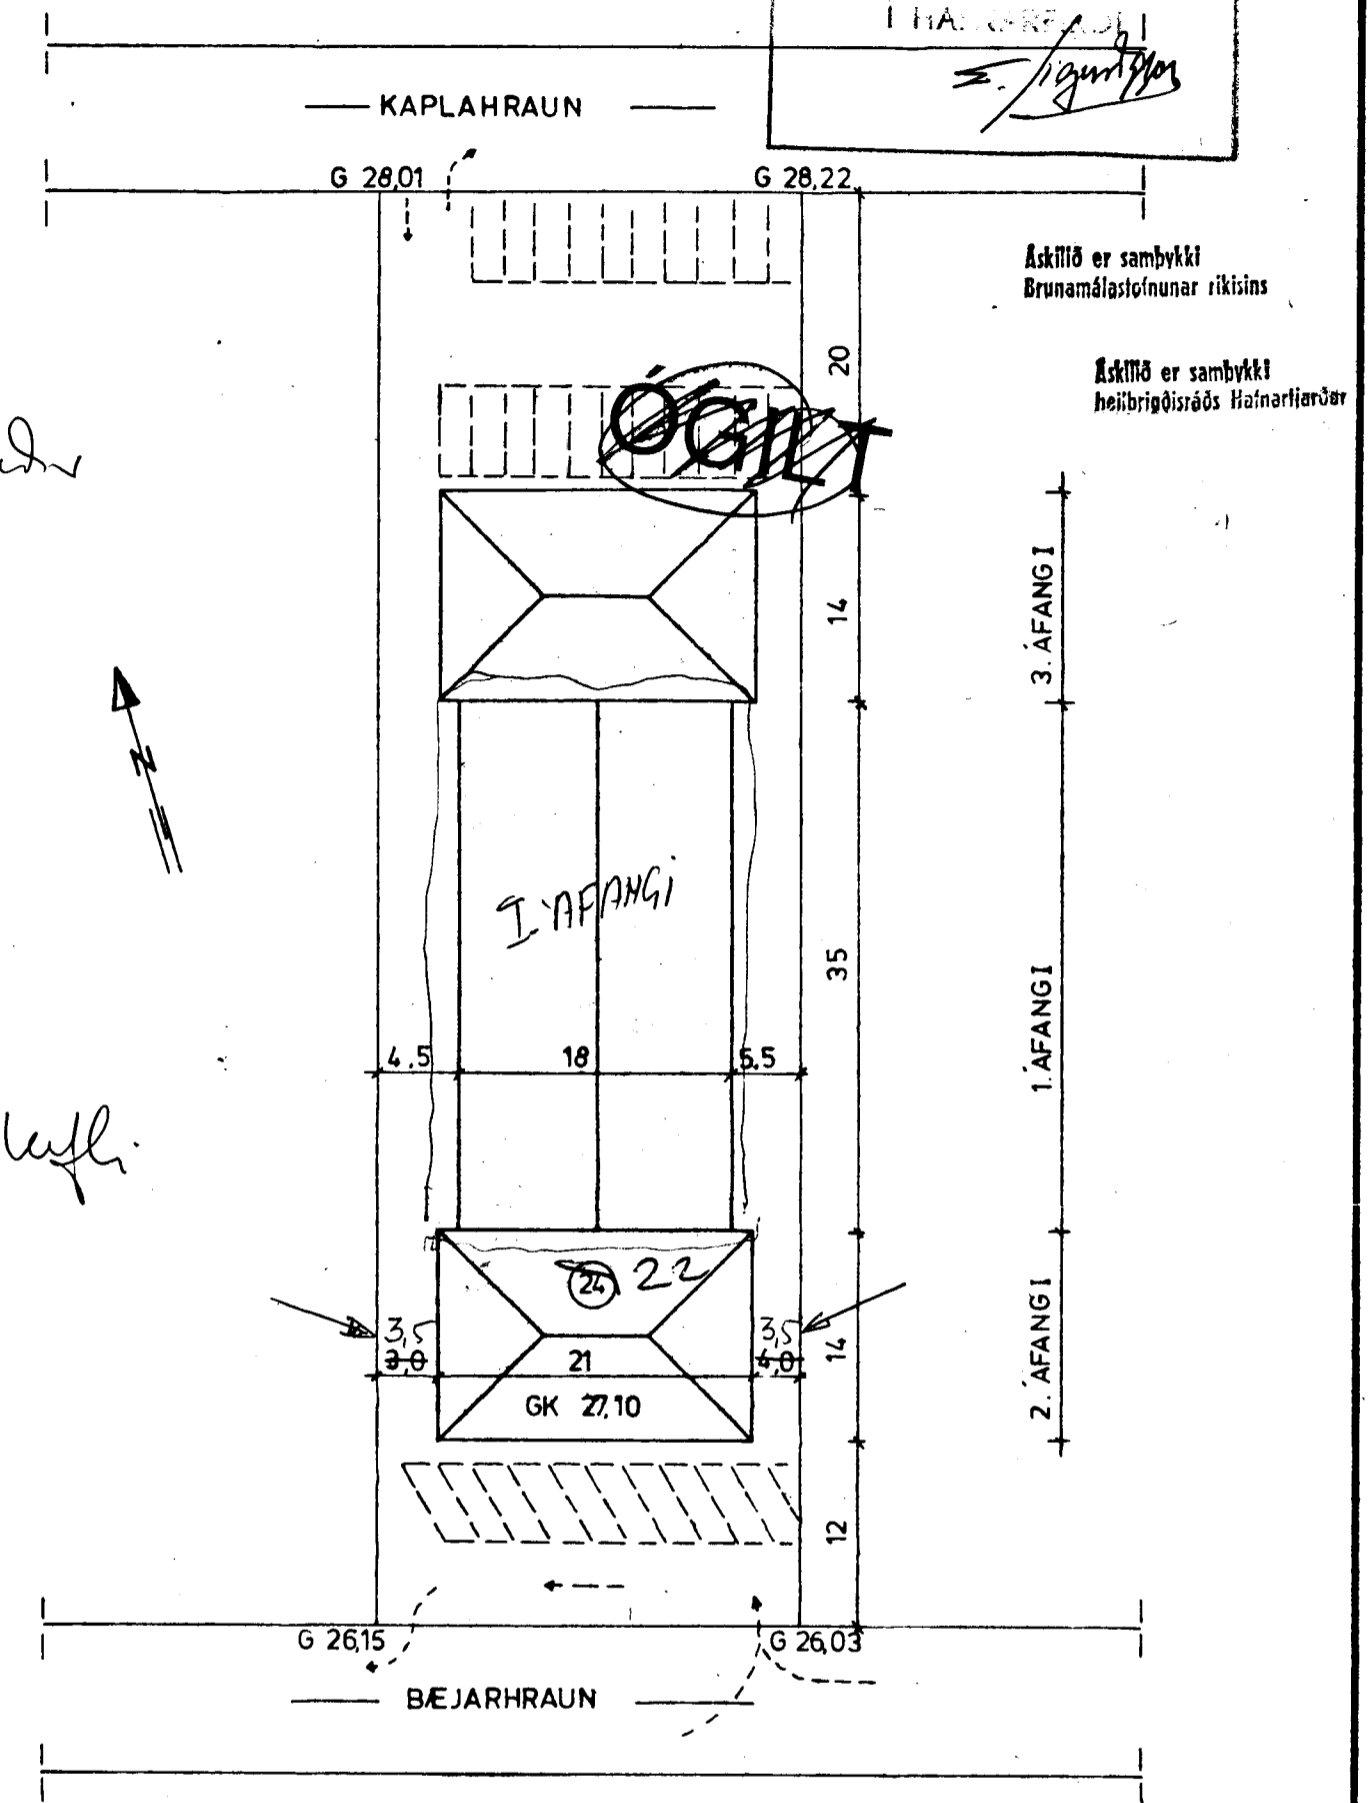

Áskilið er sambýkt
Brunamálastofnunar ríkisins

Áskilið er sambýkt
heilbrigðisstáðs Hafnarfirðis

1660-0220-01

Br.	Daga	Breyting varðar
Verkfræðisþjónusta Guðmundar Óskarssonar Ráðgefandi verkfræðingar Skipholt 19 Reykjavík Sími 15945		
22 BEJARHRAUN 24 HAFNARFIRDI GRUNNMYND 1HÆÐ.		
Reykjavík: MAI 82.		
Telkn: G.I.	Kvæði: 1:100	
Reikn:	Verk nr.:	Bl. nr.
Yfir:	H.B,16h,62	
Samb:	90	