



**J. MEYGI**  
 Samþykkt á fundi byggingar-  
 neðs 12/12 1984  
 BYGGINGARSTYJAN  
 HAFNARFIRÐI  
 / *Sigrún Einarsson*

Áskilið er samþykkt  
 Brunamálastöðunar ríkisins

Áskilið er samþykkt  
 heilbrigðisráðs Hafnarfjarðar

**ÓGILT**

SNID A-A

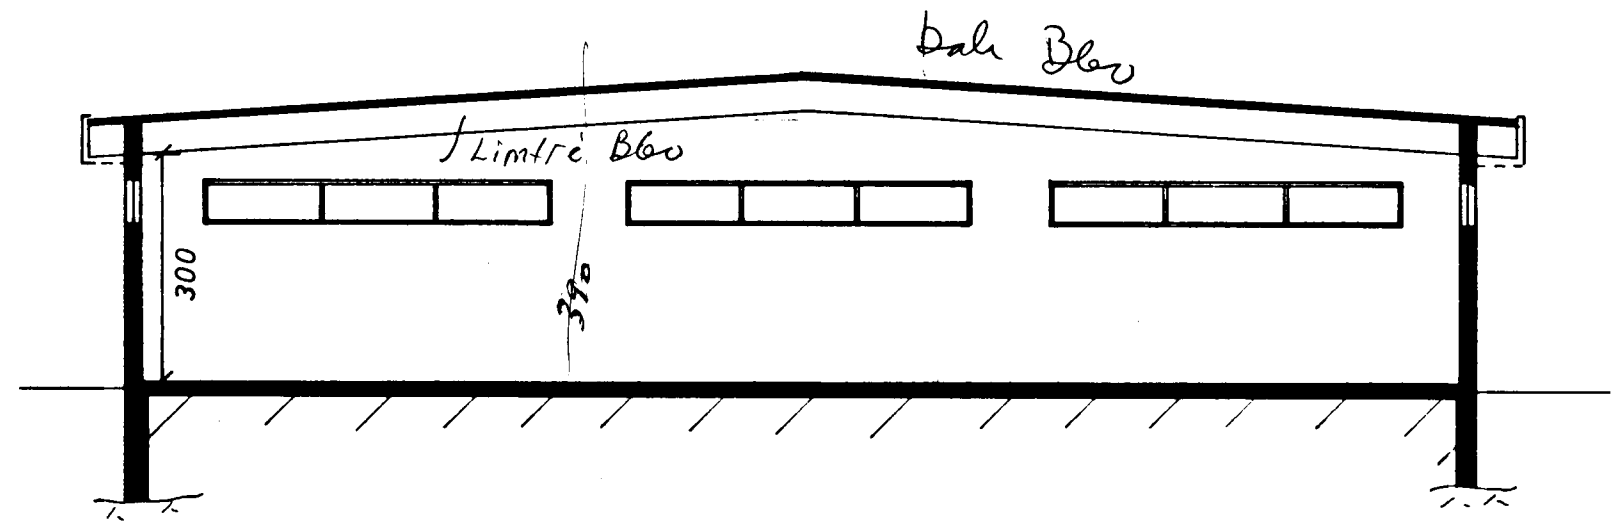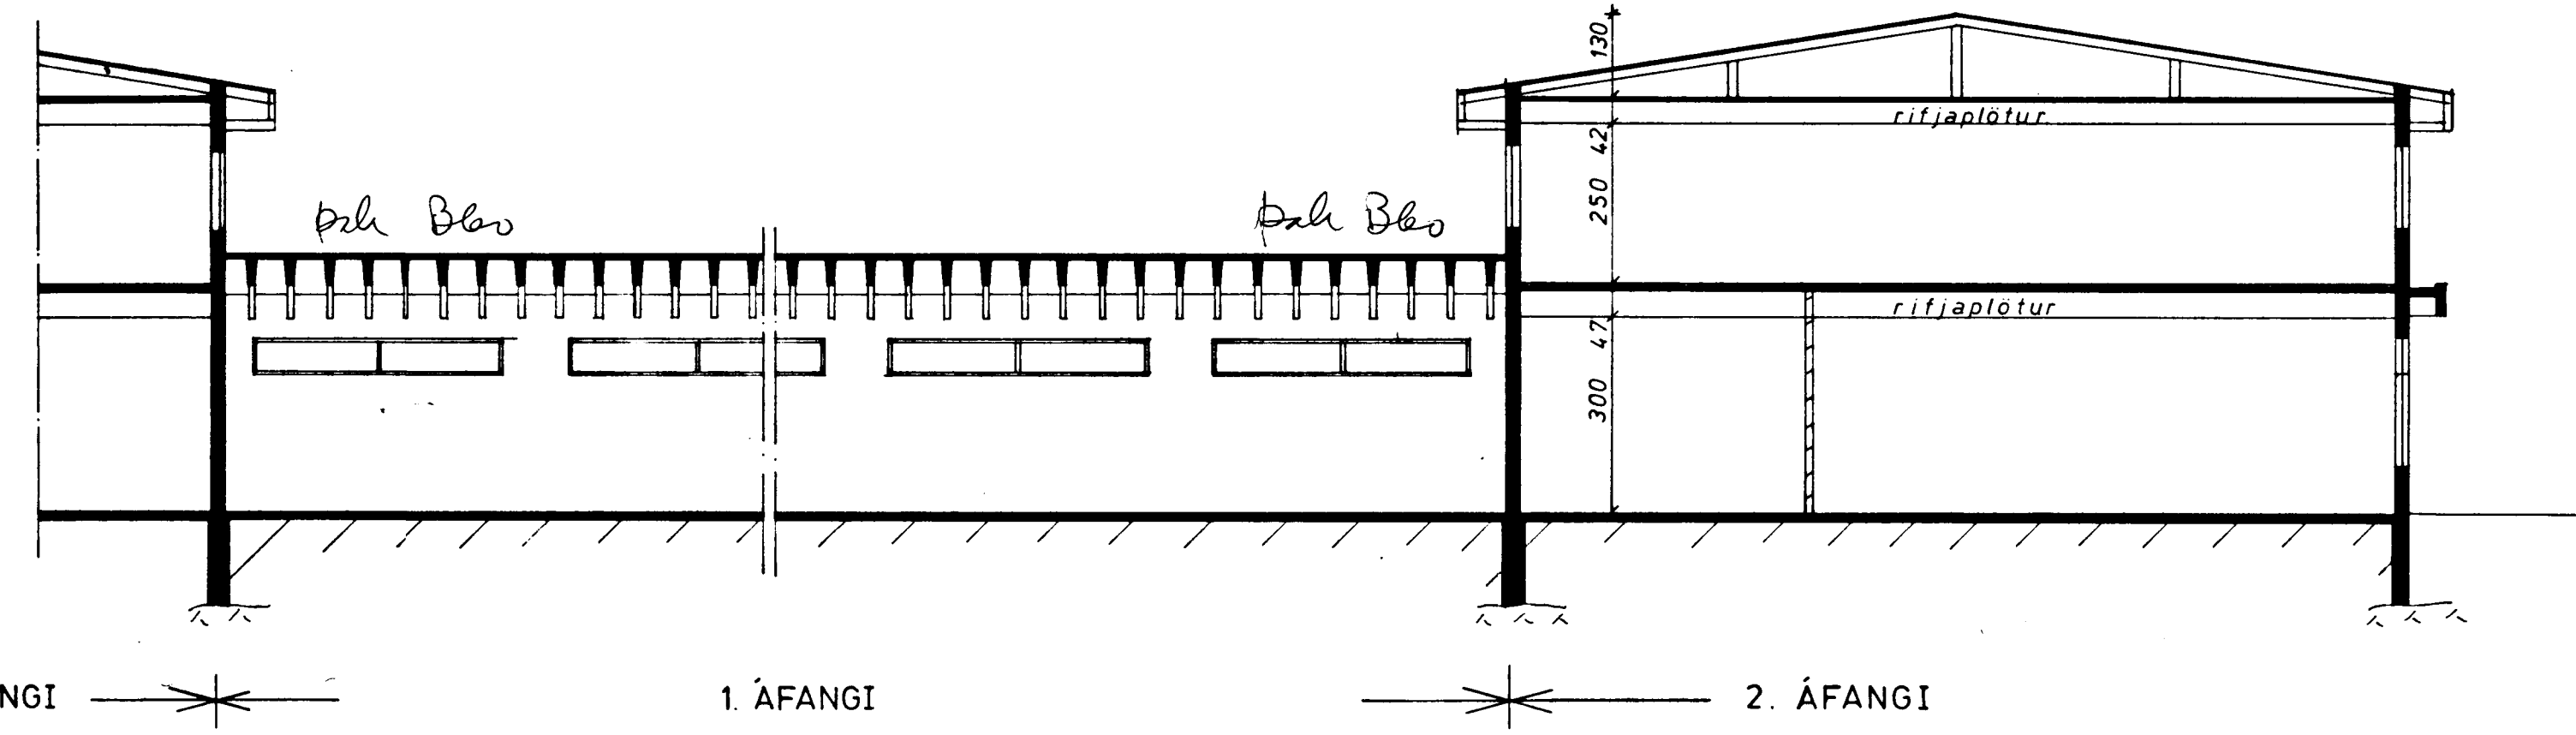

SNID B-B

SÖKKULL OG GÓLFPLATA STEYPT S 200  
 ÚTVEGGIR OG SÚLUBITAR S 250  
 RIFJAPLÖTUR YFIR 1 OG 2 HÆÐ.  
 YFIR PRENTSAL KOMI ÞAKFORMA  
 RIFJAPLÖTUR.  
 NÁNARI MÁLSETNING OG FRÁGANGUR SJÁ  
 VINNUTEIKN.  
 BR. 1 ÁFANGI VERÐUR MEÐ BURÐARVIRKI ÚR LIMTRÉ.

1660-0220.01

Br.	Dags.	Breyting varðar.
<b>Verkfræðipjónusta</b> <b>Guðmundar Óskarssonar</b> Ráðgefandi verkfræðingar Skipholt 19 Reykjavík Sími 15945		
22 <u>BÆJARHRAUN &amp; HAFNARFIRÐI</u> <u>SNID A-A OG B-B.</u>		
Reykjavík: MAI 82.		
Teikn: G.I.	Kvarði: 1:100.	
Reikn:	Verk nr.:	Bl. nr.
Yfir:	H.B. 16h, 63	
Samþ:		