


ALLIR OFNA ERU RÚNTAL
H=280 II. M. KÖNV.

RÚMMYND 1:50

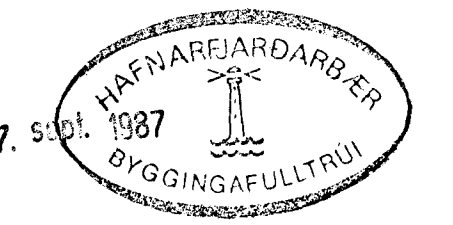

BR. NR.	DAGS	EDLI BREYTINGAR	SIGN.
01	2. SEPT. 87	BR. LAGNIR UNDIR GÖLFPLÉSTU	
BYJARHRAUN 28 HAFNARFIRÐI			DAGS JAN 27
RÚMMYND, HITA OG VATNSLAGNA Í SÖLUSÍÐLA.			FRAMMAD
MÆLIKV. 1:50			VERK NR. 8309
SIGURÐUR ÞORLEIFSSON TEKNIFRÉÐINGUR F.T.F.I.			BLAD NR.
STRANDGÖTU 11 HAFNARFIRÐI SÍMI 54151			