BÆJARHRAUN 28. HAFNARFIRÐI.

1660-0280 01
02

SJÁ AFGR.
B.10. 8/5 '96

Samþykkt á fundi byggingar-
nefnd 16/5 1983
og byggingarráði 16/5 1984
í HAFNARFIRÐI

Áritun er samþykki byggingarnefndar og skipulagsstjóra ríkisins

Áritun er samþykki heilbrigðisráðs Hafnarfjarðar

Óheimilt er að selja eða framselja íbúðir fyr heildarsamþykki.
F. Sig.

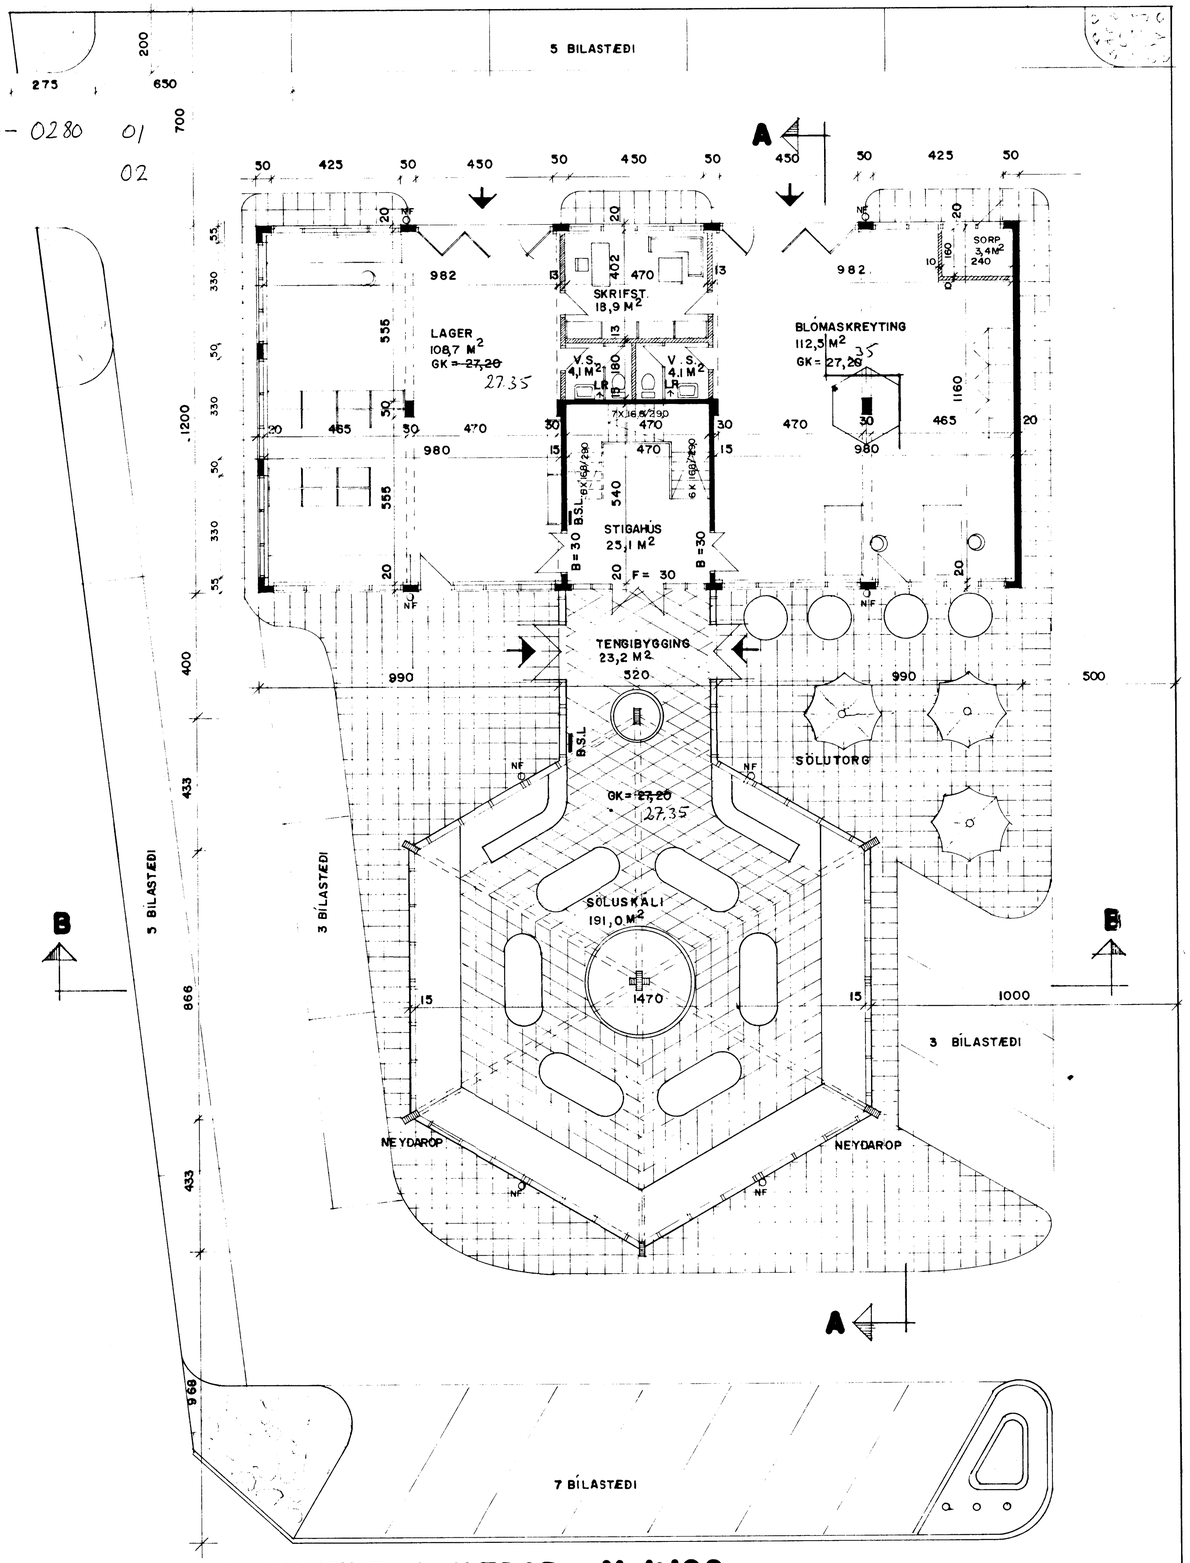

GRUNNMYND. 1. HÆÐAR M. 1:100.

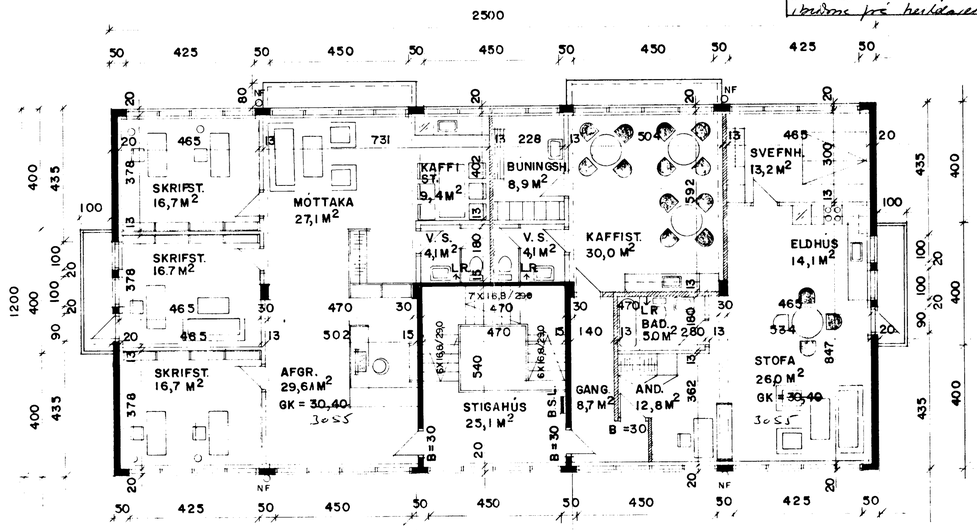

GRUNNMYND. 2. HÆÐAR M. 1:100.

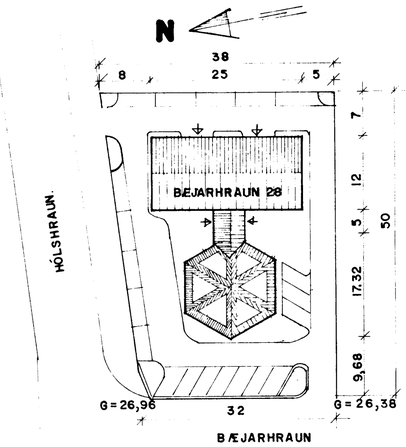

AFSTÖÐUMYND. M. 1:500.

SKÝRINGAR: (BYGGINGARLÝSING)
2. HÆÐA HÚS.
UNDIRSTÖÐUR OG BOTNPLATA STAÐSTEYPT Á HRAUNFYLLINGU.
ÚTVEGGIR STAÐSTEYPTIR 20 SM, 7 SM EINANGRUN, 2 SM MÚRHÚÐ.
GÓLF OG LOFTPLATA STAÐSTEYPT (VÉLSLÍPAÐ)
ELDVARNARVEGGIR Í SAMRÆMI VIÐ REGLUGERÐIR
ÞAK, STÓLAÐAR SPERRUR HEILKLÆTT 1x6", ÞAKPAPPA OG BÁRUJÁRN
15 SM STEINULL.
1. HÆÐA SÖLUSKÁLI.
UNDIRSTÖÐUR OG BOTNPLATA STAÐSTEYPT Á HRAUNFYLLINGU
GÓLF LAGT STEINFLÍSUM.
ÚTVEGGIR: LÍMTRÉS SÚLUR OG BITAR, LÉTTAR VEGGEININGAR ÚR TIMBRI
GLUGGAR - LOKAÐIR HLUTAR KLÆDDIR MEÐ GLASSAL OG EINANGRAÐ
MEÐ STEINULL.
ÞAK: ÞAKBITAR ÚR LÍMTRÉ MEÐ TIMBUR ÁSUM.
LOKAÐUR HLUTI ÞAKS KLÆDDUR MEÐ 1x6" KLÆÐNINGU, ÞAKPAPPA OG
BÁRUJÁRNI, EINANGRUN 15 SM STEINULL, LOFTKLÆÐNING "(HERAKLITH)"
OFANLJÓS ÚR GLÆRU TVÖFÖLDU PLEXI GLERI.
VARÐANDI STAÐSETNINGU OG BÚNAÐ VEGNA ELDVARNA SKAL FYLGJA
FYRIRMÆLUM SLÖKKVILIÐSSTJÓRA.
B.S.L. = BRUNASLANGA L = 25 M.
B = 30 OG F = 30 = BRUNAVARNA HURÐIR.
K - GILDI S.K.V. IST. 66
SORPGEYMSLA: STEYPT. HÆÐ Á VEGG = 120 SM

STÆRÐIR.	M2	M3
2. HÆÐA HÚS		
1. HÆÐ	300	960
2. HÆÐ	300	900
ÞAK		315
SAMTALS.	600	2175
1. HÆÐA HÚS	195	770
TENGIBYGGING	25	84
SAMTALS.	220	854
SAMTALS GRUNNFLÖTUR	820 M2	
SAMTALS RÚMMÁL HÚSA		3029 M3
FLATARMÁL LÓÐAR = 1749 M2		
NÝTINGARHLUTFALL LÓÐAR = 0,30		

BREYTT: MAÍ 1984

Sigurður Þorvarðarson

Erlendur Hjálmarsson.
Brekkubraut 28 Hf. s. 54092

Í APRÍL 1983. SIGURÐUR ÞORVARÐARSON OG ERLENDUR HJÁLMARSSON BYGGINGAFRÆÐINGAR.