GRUNNMYND LAGNA Í KJALLARA 1:50

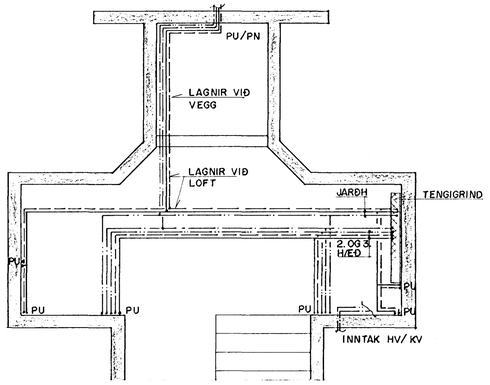

GRUNNMYND 1:100

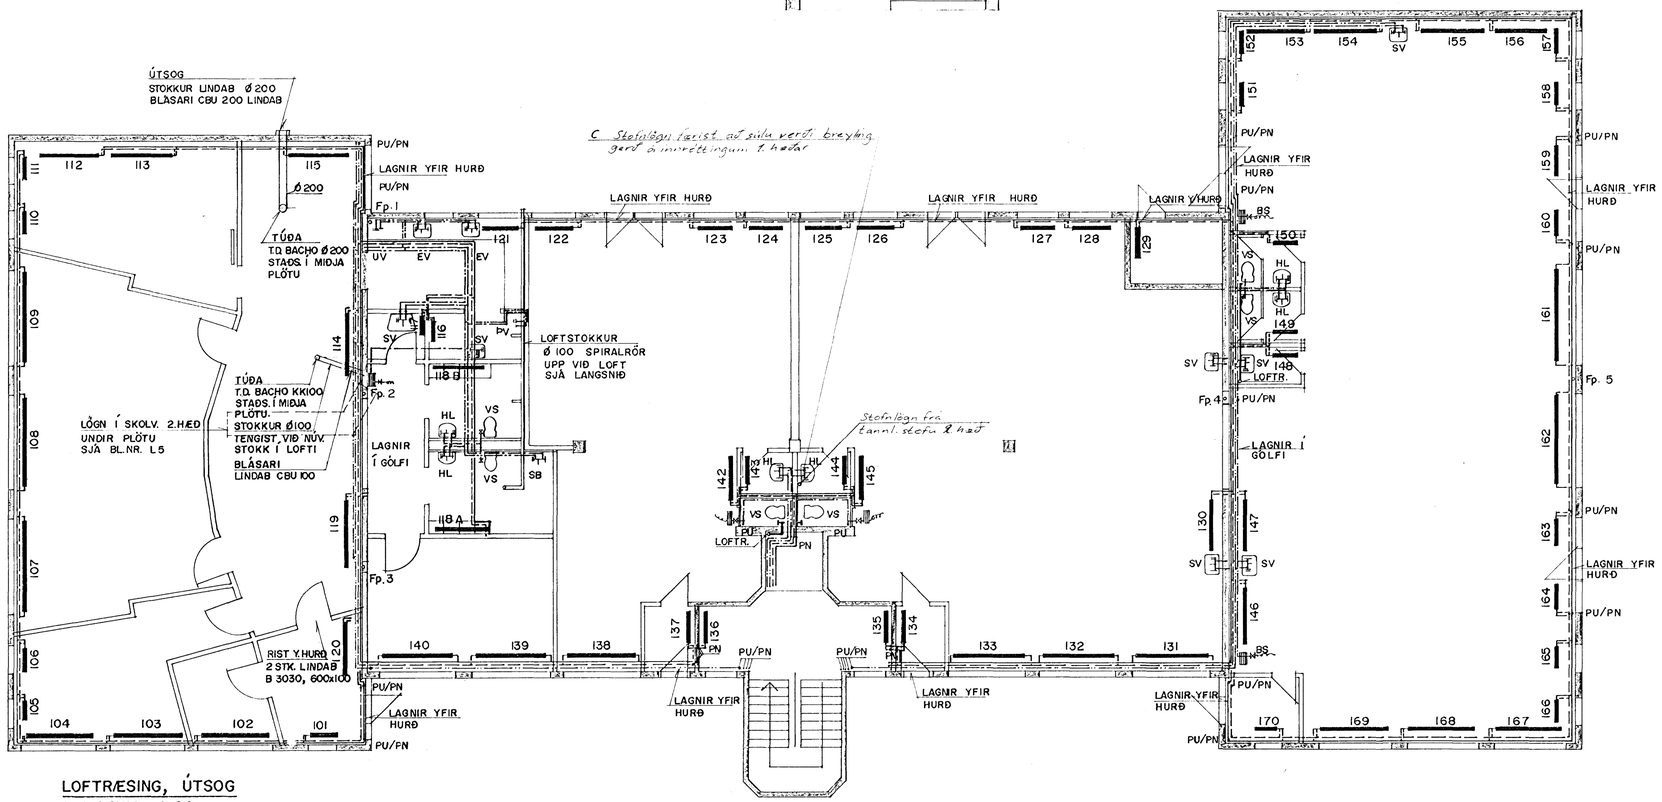

BREYTINGAR Á OFNUM

114	OFN FÆRÐUR AF ÚTVEGG Á INNVEGG.
116	OFNAR SEM ERU TIL OG VERÐA
117	SETTIR Í BÚR OG Á RÆSTINGU.
118 A	NÝR OFN PK 50 L=1600 AB.
118 B	NÝR OFN PK 50 L=1600 CD.
120	OFN FÆRÐUR TIL UM ca. 1 m.
121	NÝR OFN PK/2 +PP44 L=1200.
141	FJARLÆGÐUR.

LOFTRÆSING, ÚTSOG
LANGSNIÐ 1:20

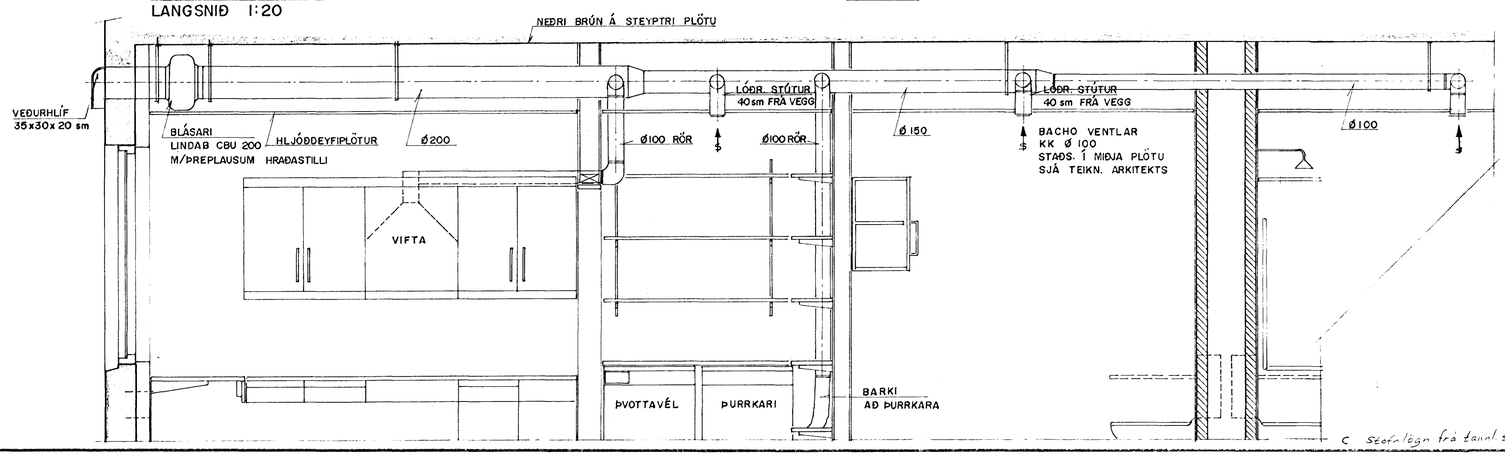

C Stofnlögn frá tannl. stofu 2. hæð 29.03.'99

Byggingarfulltrúi Hafnarfjarðar
Afgreitt
21
Sigurbjartur Halldórsson

BÆJARHRAUN 2, HAFNARFIRÐI

BR. NR.	BREYTING	R	T
B	SV. Á 2. HÆÐ	BG	GRT
A	OFNAR OG LAGNIR 27.04.90	SV	GRT

HITA- OG ÞRIFAKERFI

GRUNNMYND JARÐHÆÐAR
GRUNNMYND LAGNA KJALLARA

MKV 1:50 1:100

VERK NR 87.03

Verkfræðistofa
Stefáns og Björns s.f.
CONSULTING ENGINEERS
REYKJAVÍKURVEGI 68
HAFNARFIRÐI - SÍMI 91-651340

REIKN ÁB | TEIKN GRT/HK | YFIRF S.V. | BL. NR L 4

DAGS 29.11.88