



GRUNNMYND 1:50

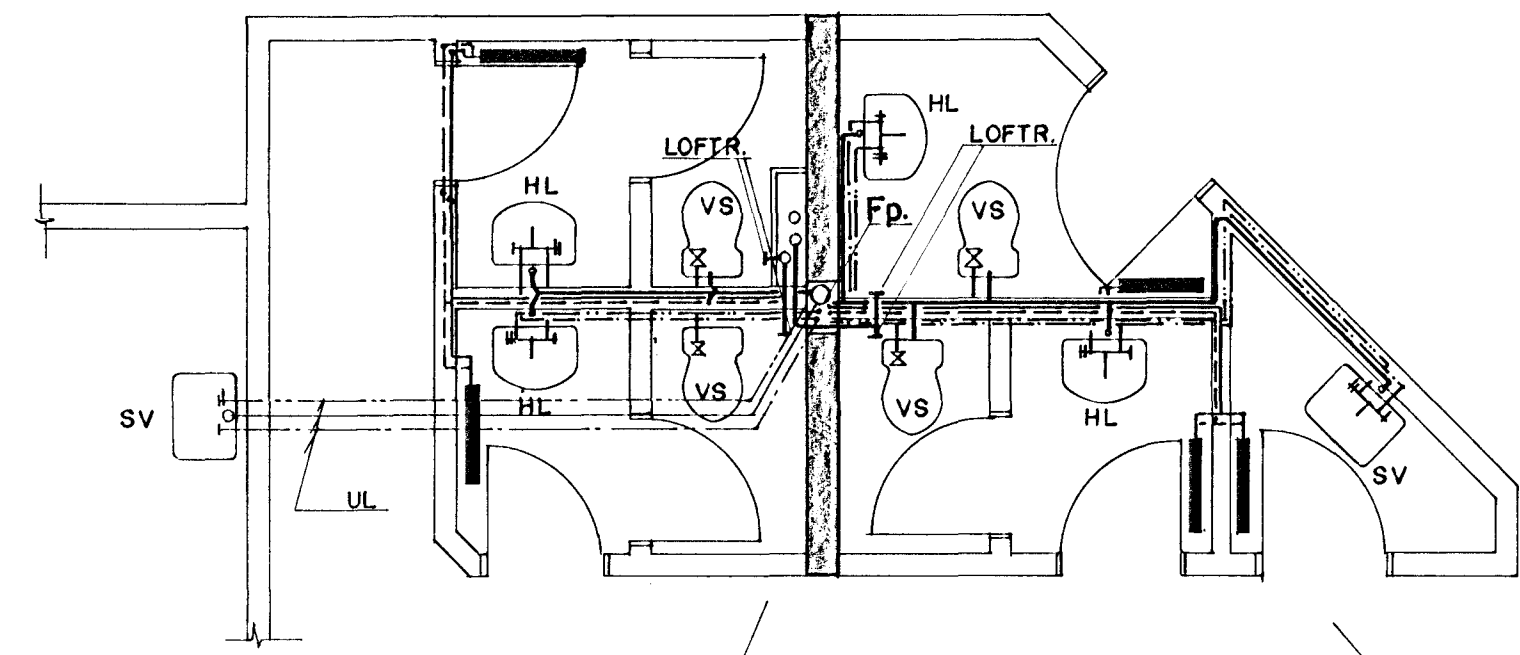

GRUNNMYND 1:100

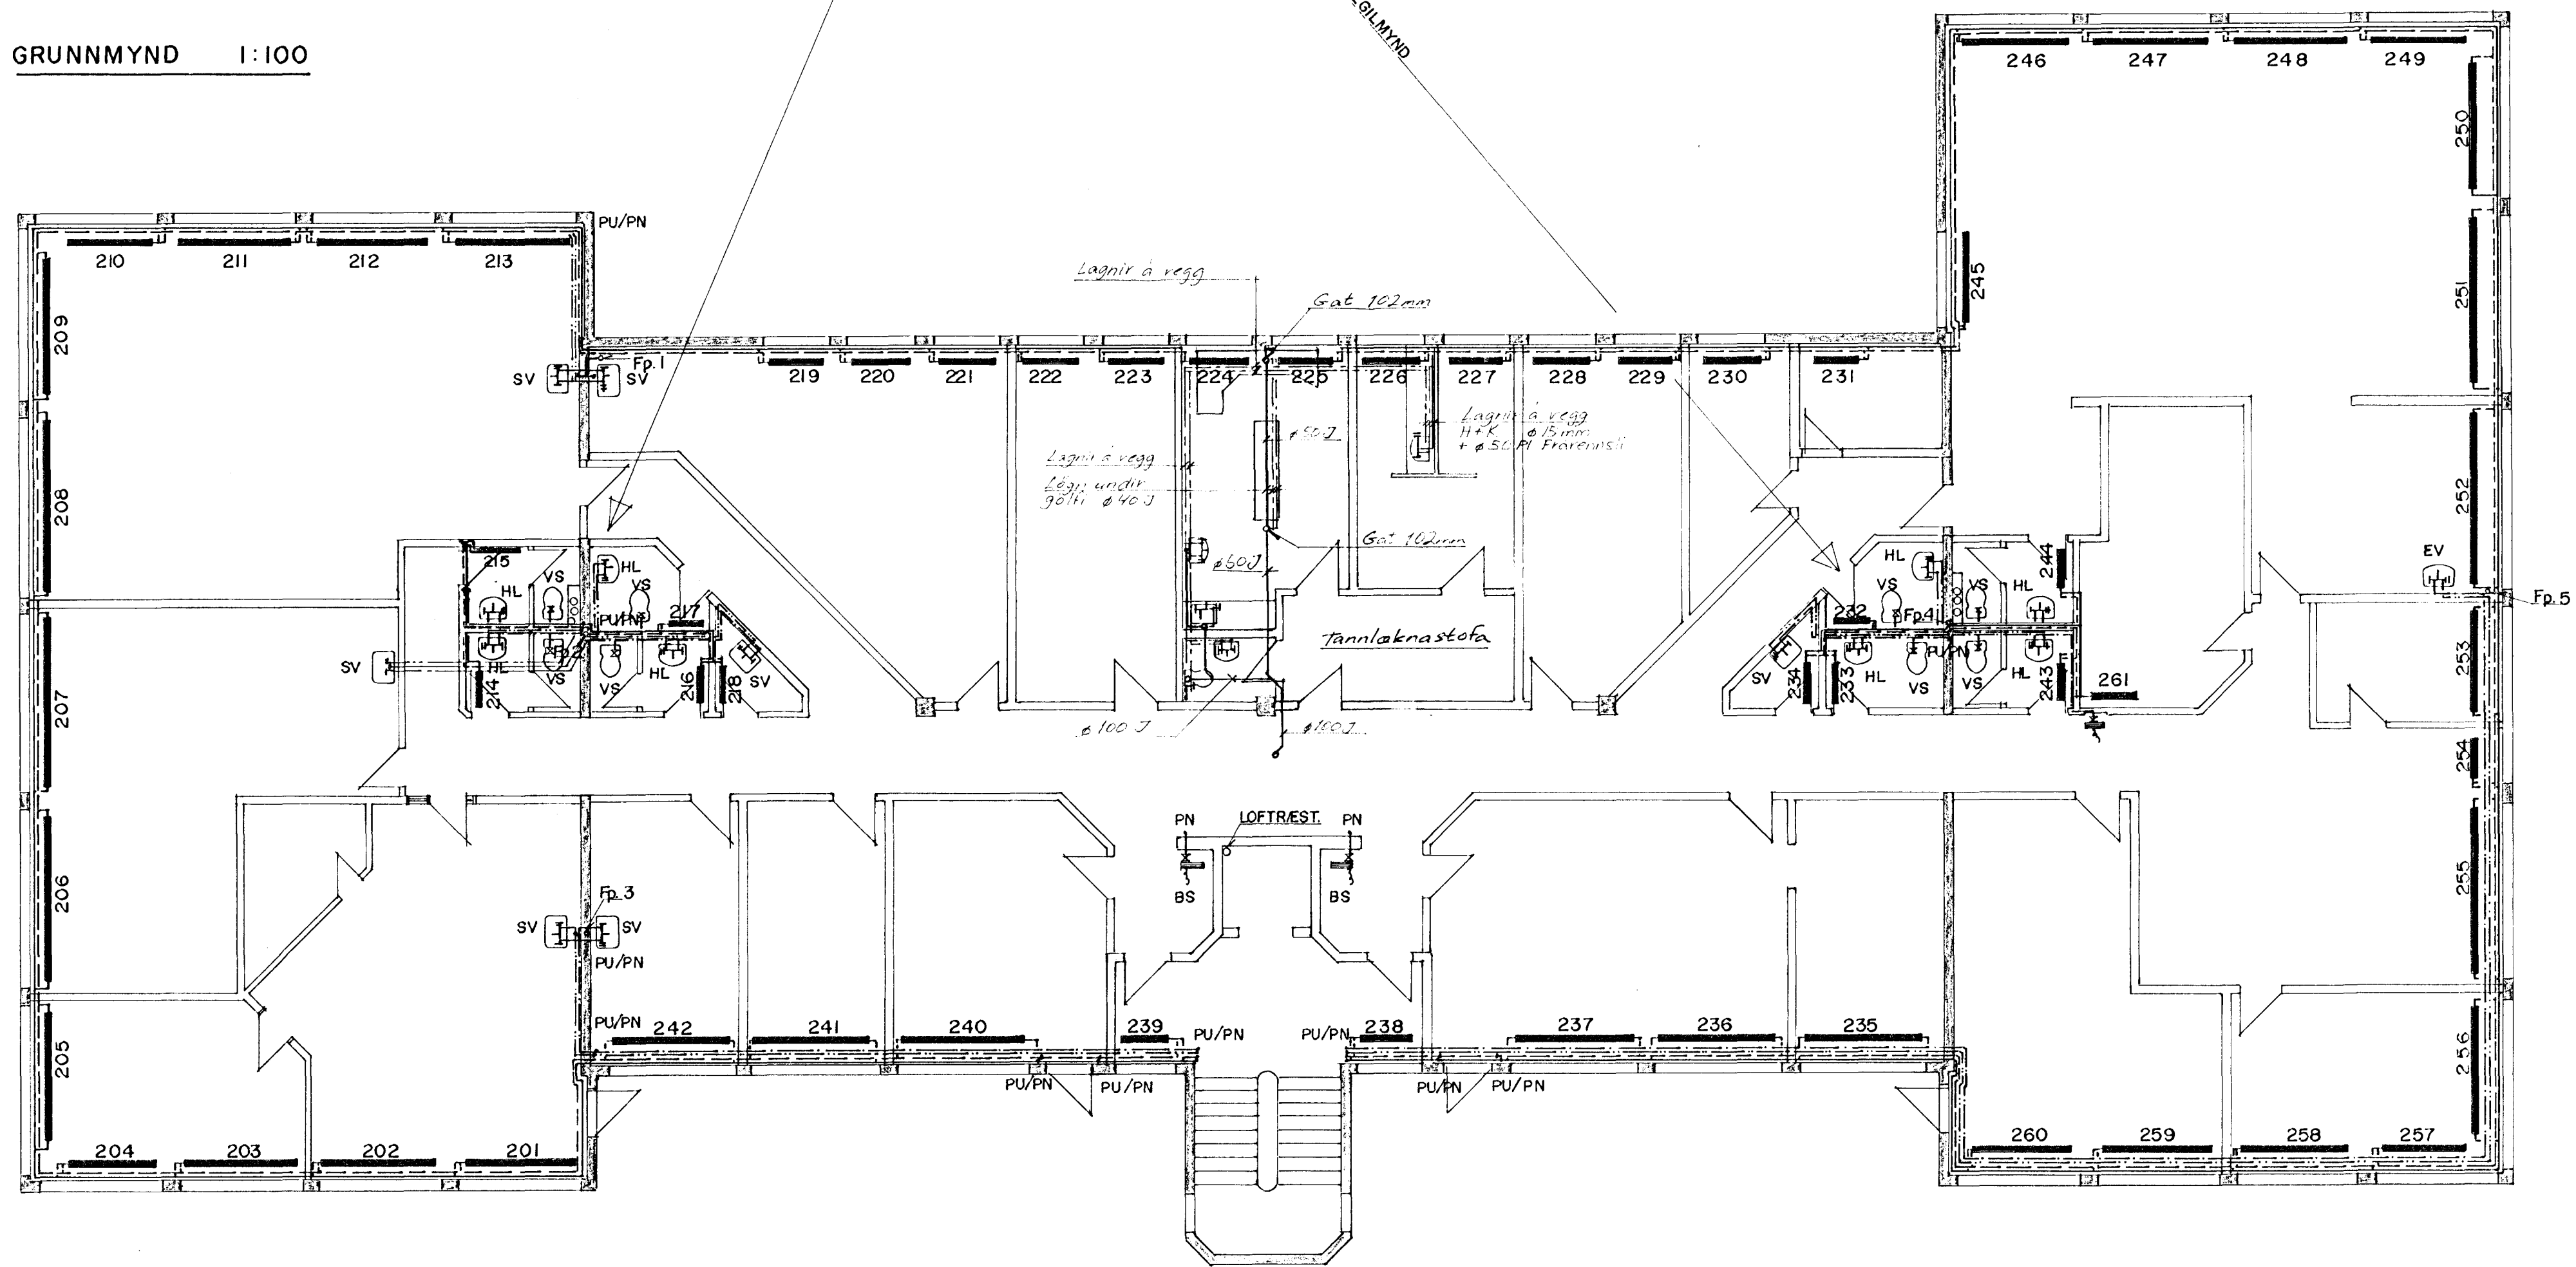

Byggingaáttir Hafnarfjarðar
Algreitt þann
21 MAI 1999
Sigurbjartur Halldórsson

BEJARHRAUN 2, HAFNARFIRDI		HITA- OG PRIFALAGNIR		1:50
B	Lagnir á vegg	BR	SV	1:100
A	BR, V/ SV í VESTURENDA 2/II	BG	SKT	
		GRUNNMYND 2. HEÐ		87.03
Verkfræðistofa Stefans og Björns s.í. LÖG- og TÆKNISFRÆÐI HAFNARFJARÐAR		Á B	HK/GR	SV
		29.11.88	Stefna Halldórsson	L 5