


SÉRMYND
BREYTINGAR V/DAGVISTUNAR
FATLAÐRA.

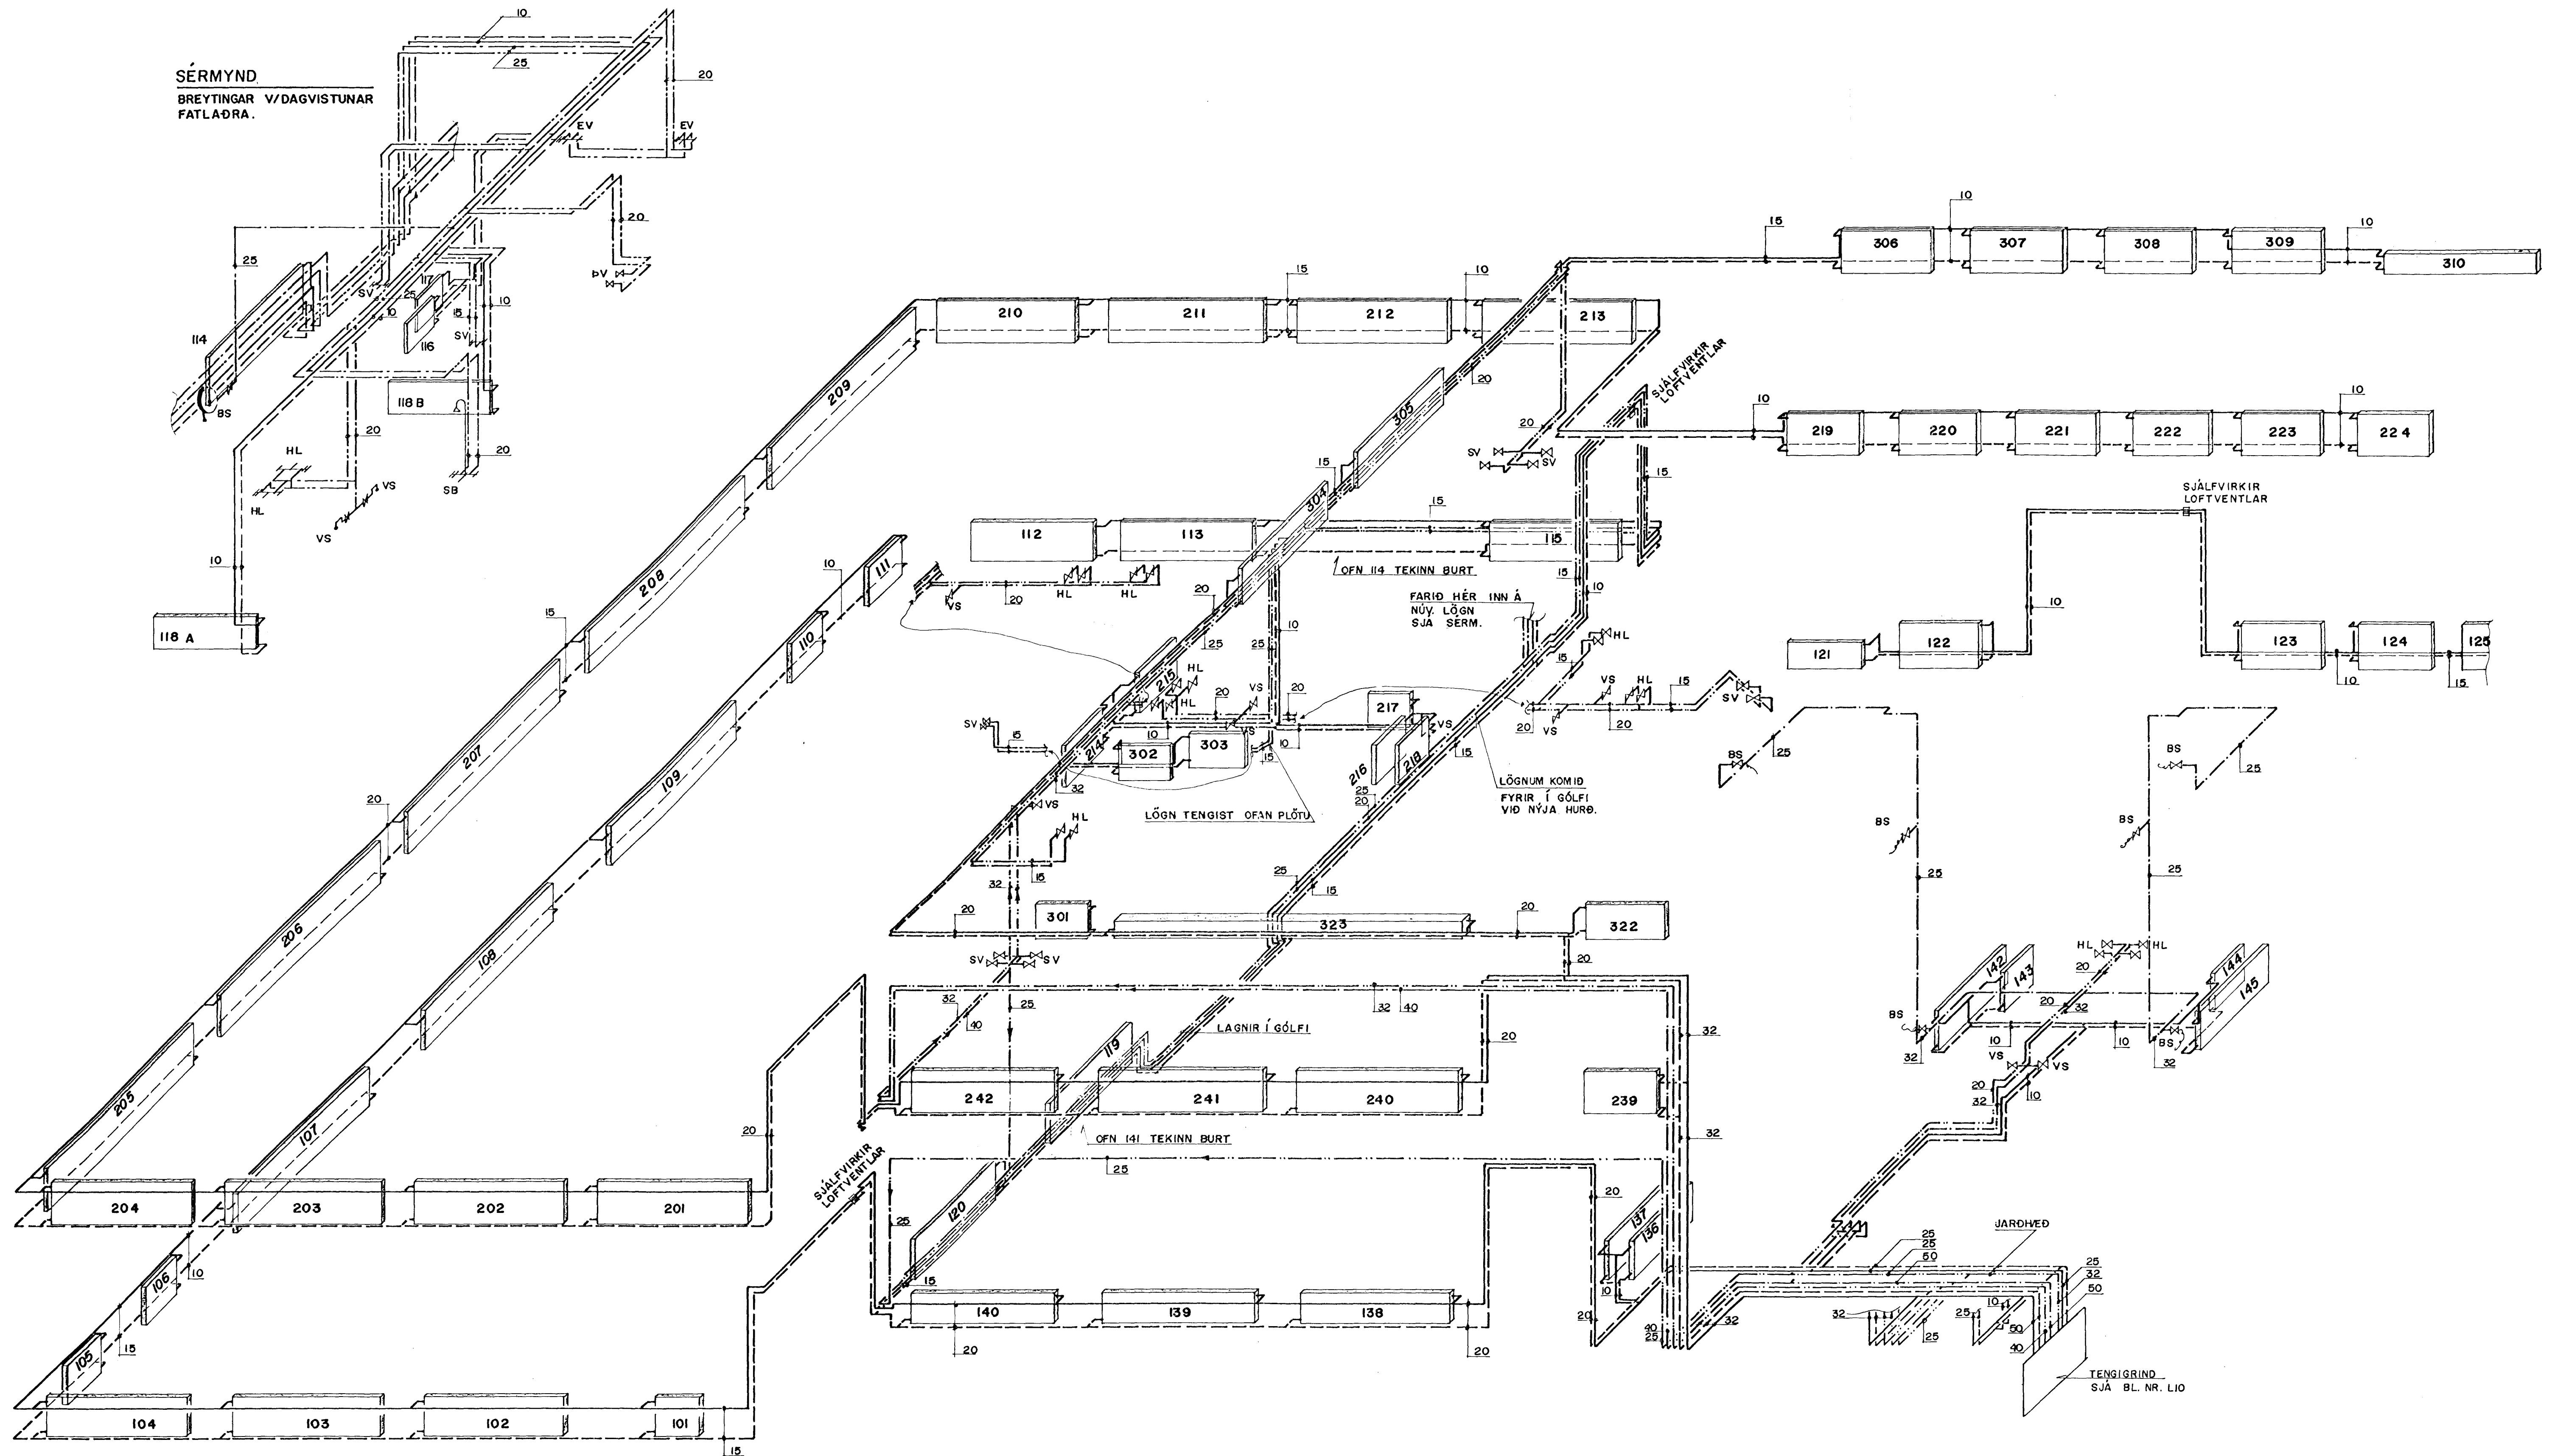

02 NOV 1990

Þórunn Jónsdóttir

BÆJARHRAUN 2, HAFNARFIRÐI				MKV	
B	SV. Í VESTURENDA 2. HED	BG	GRT	HITA- OG PRIFALAGNIR	
A	V/DAGVISTUN FATLAÐRA 26/4'90	SV	GRT	HITA- OG NEYSLUV. KERFI	
BR. NR.	BREYTING	R	T	RÚMMYND	
Verkfæðistofa Stefáns og Björns s.f. CONSULTING ENGINEERS REYKJAVÍKURVEÐI 6B HAFNARFIRÐI - Sími 91-651340				REIKN. 'AB TEIKN. GRT YFIRF. S.V. DAGS 05.12.88 <i>Sveinur Þurkellsson</i>	
				1:50	VERK. NR. 87.03
				BL. NR. L8	