


Samþykkt þann

25 AUG. 1997


Byggingafultrúinn í Hafnarfirði  
F.h. Kristján Þórarinnsson

KP

BLAÐ 8

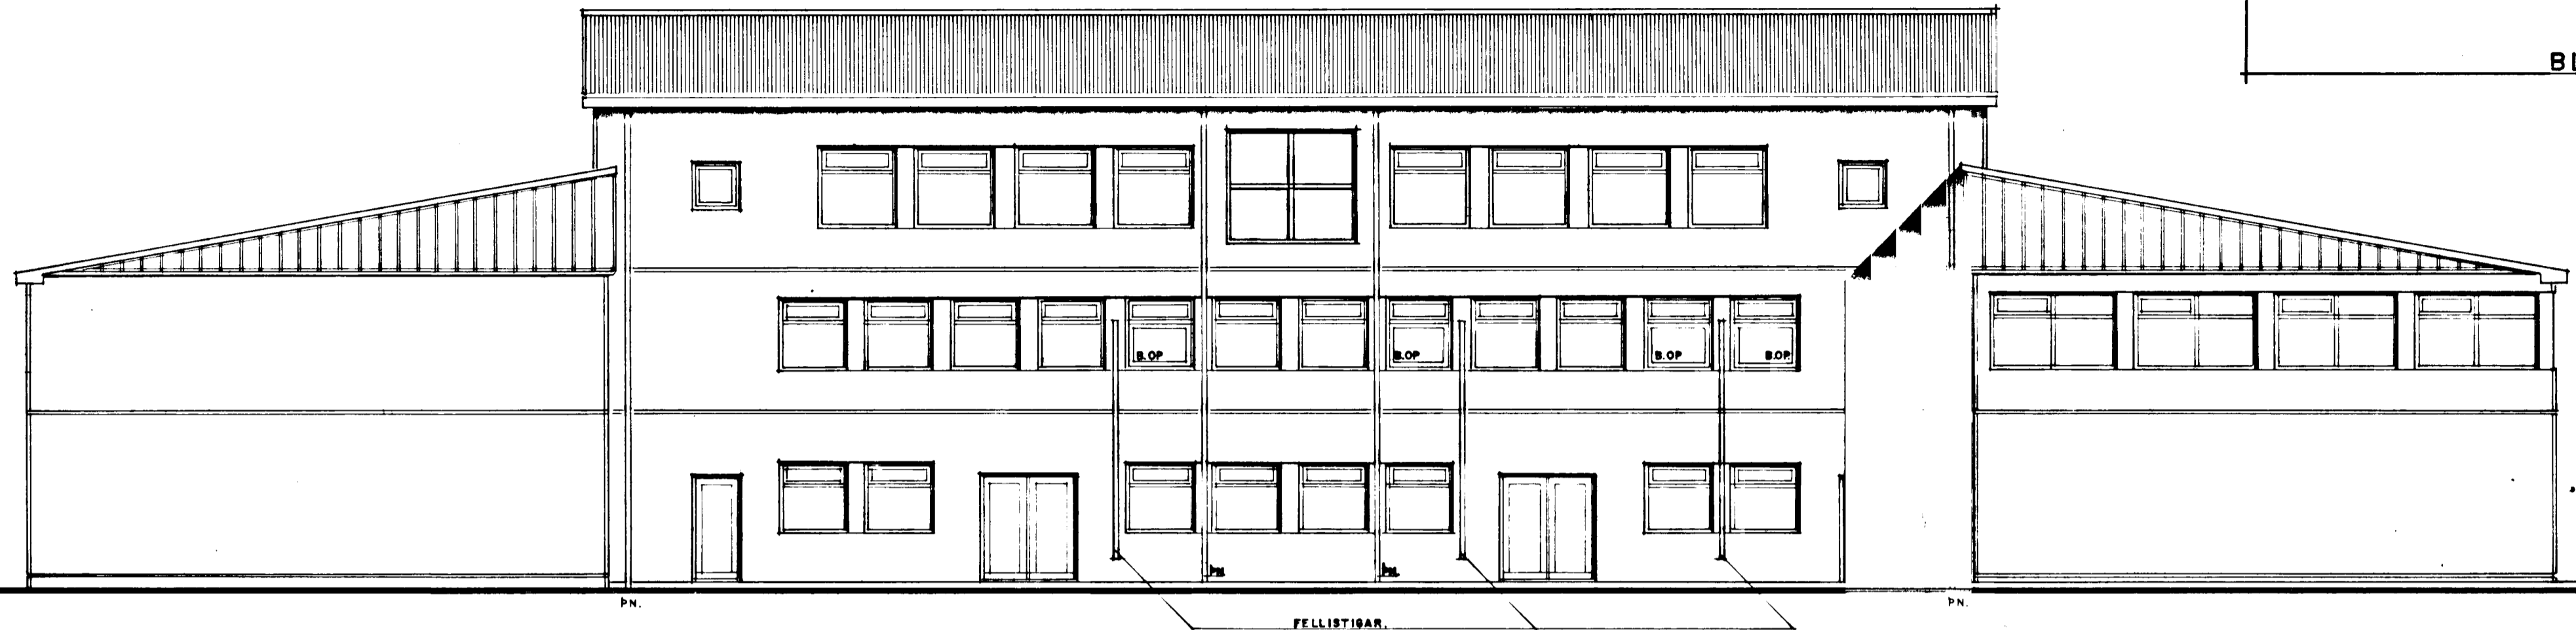

AUSTURHLIÐ 1:100

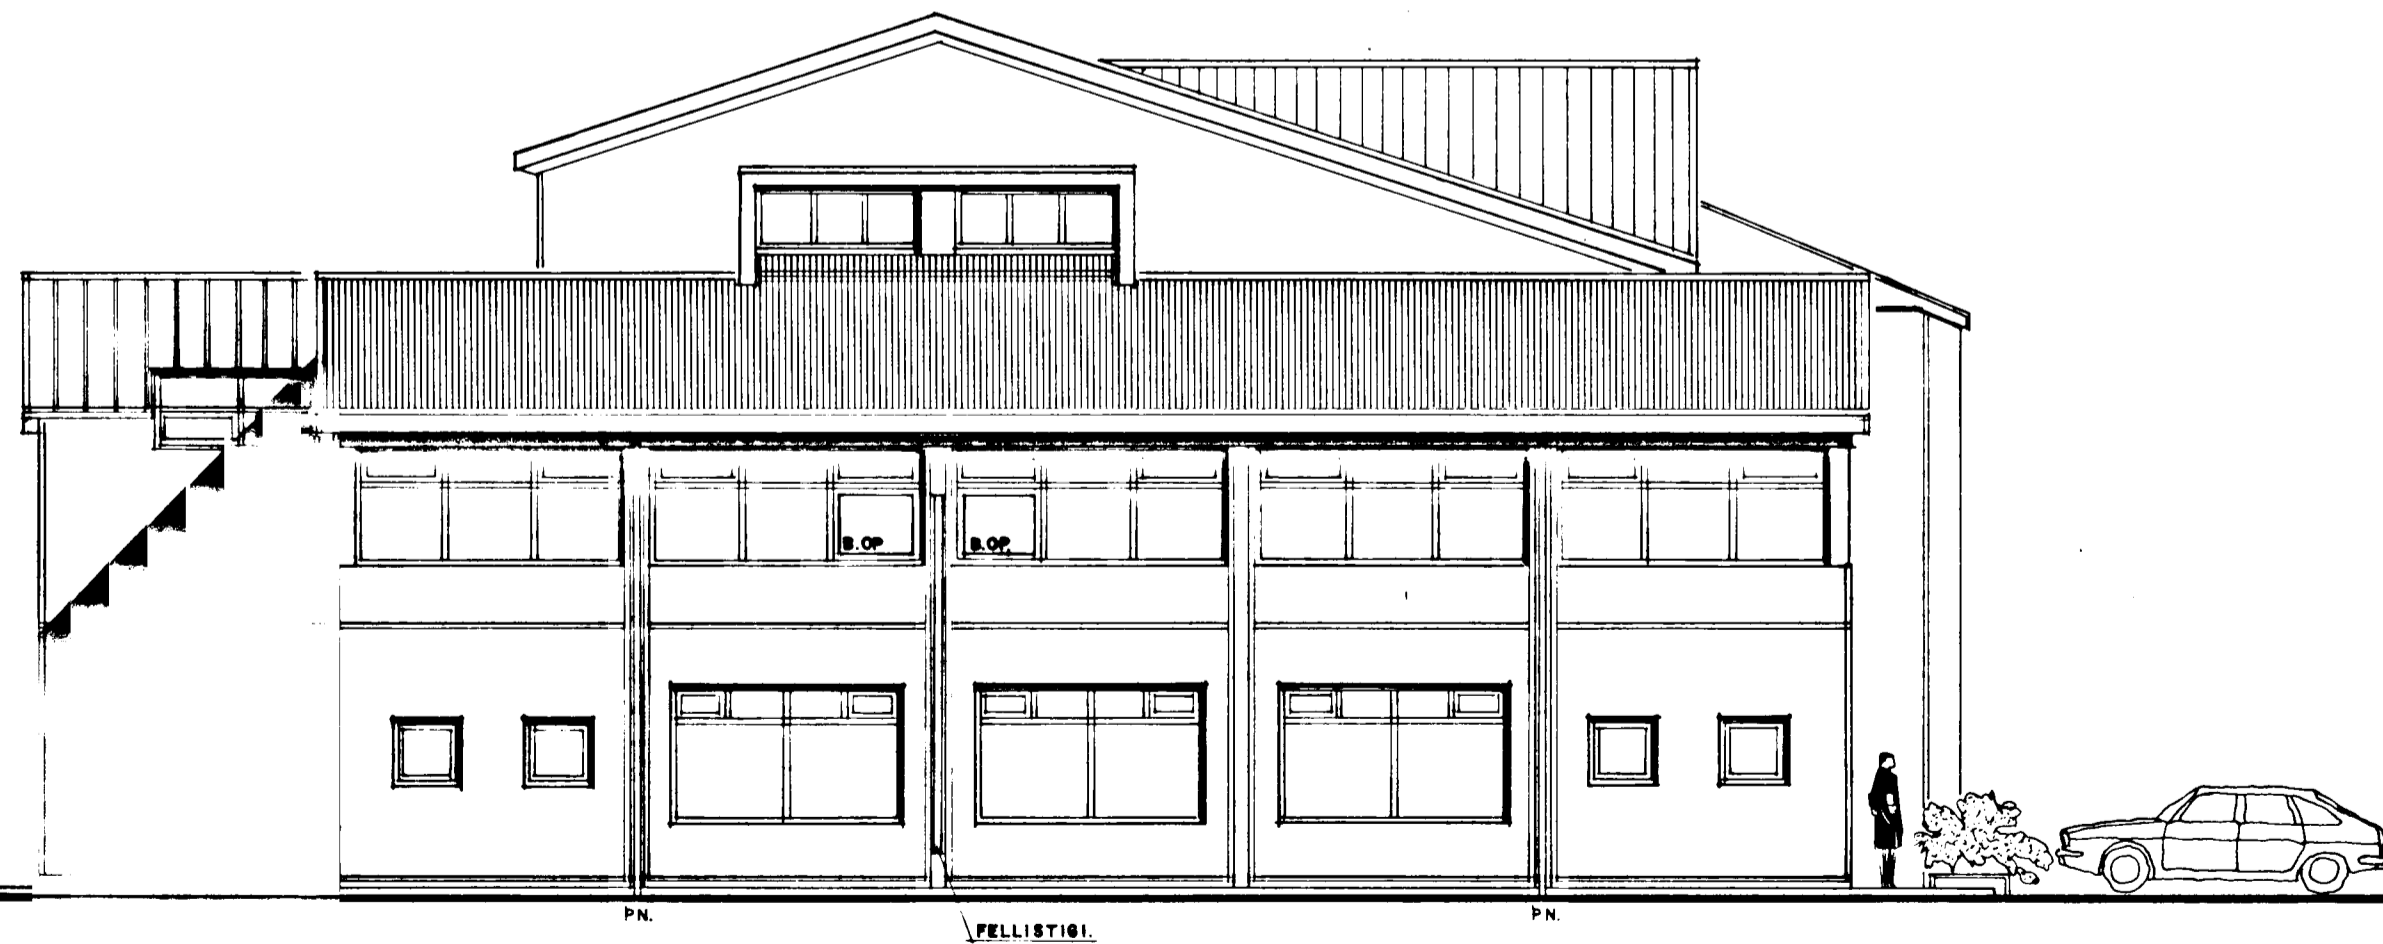


NORÐURHLIÐ 1:100

Brunamálastofnun ríkisins  
SAMÞYKKT

13 DES. 1996

Arni Arnason

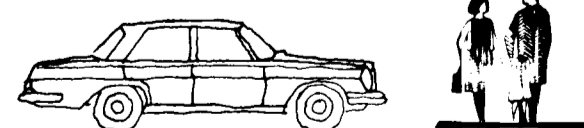

BÆJARHRAUN 2 HAFNARFIRÐI ÚTLIT

VERK.NR. 039

TEIKN.NR. 08

DAGS. 24.-4.-86 MÁL. 1:100

BREYTT.

JÓN GUDMUNDSSON ARKITEKT

LÁTRASTRÖND 12 SELTJ. S. 611119

SAMR. Jón Guðmundsson

Jón Guðmundsson  
BREYTT. 12.-12.-1996  
FELLISTIGAR - BJÖRGUNNAROP.  
Jón Guðmundsson Arkitekt