


VESTURHLIÐ 1:100

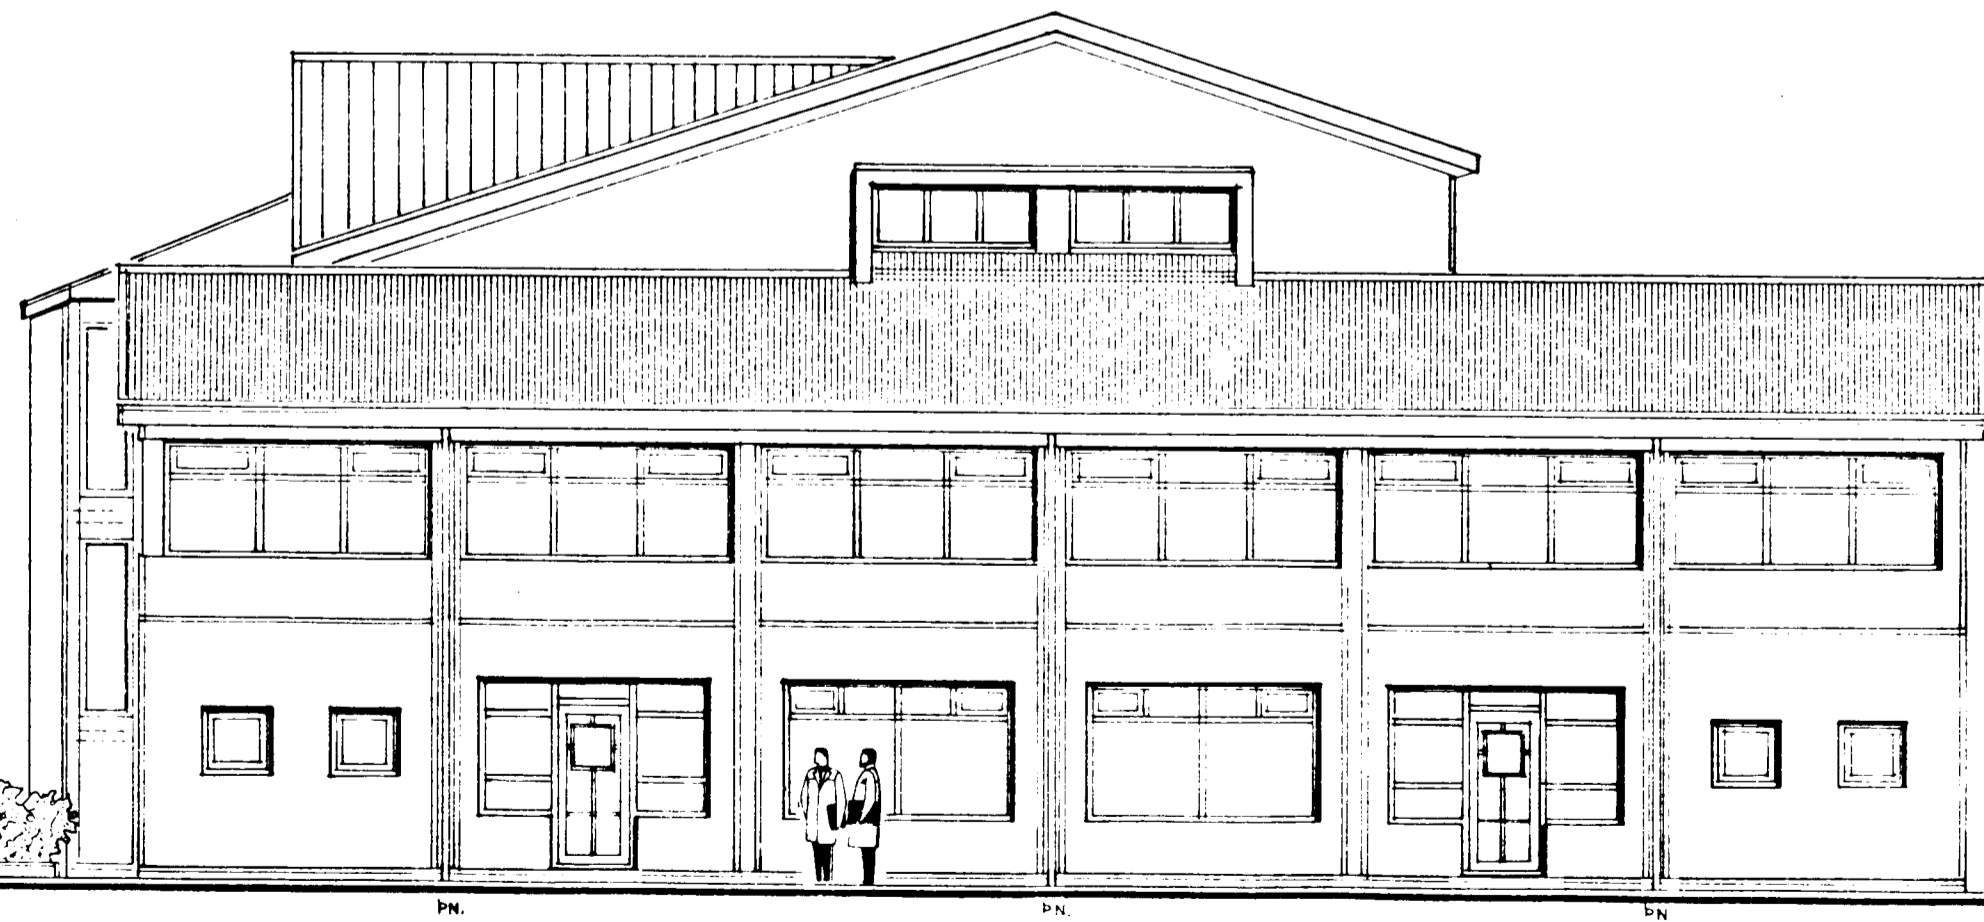

SUÐURHLIÐ 1:100

BREYTT ÚTLITI Á VESTURHLIÐ.
 22.-8.-1997 Jón Guðmundsson

○ BÆJARHRAUN 2 HAFNARFIRÐI ÚTLIT ○
 ○ VERK.NR. 039 ○ JÓN GUÐMUNDSSON ARKITEKT ○
 ○ TEIKN.NR. 07 ○ LÁTRASTRÖND 12 SELTJ. S. 611119 ○
 ○ DAGS. 24.-4.-86 MÁL. 1:100 ○ BREYTT. ○
 ○ SAND. Jón Guðmundsson ○