
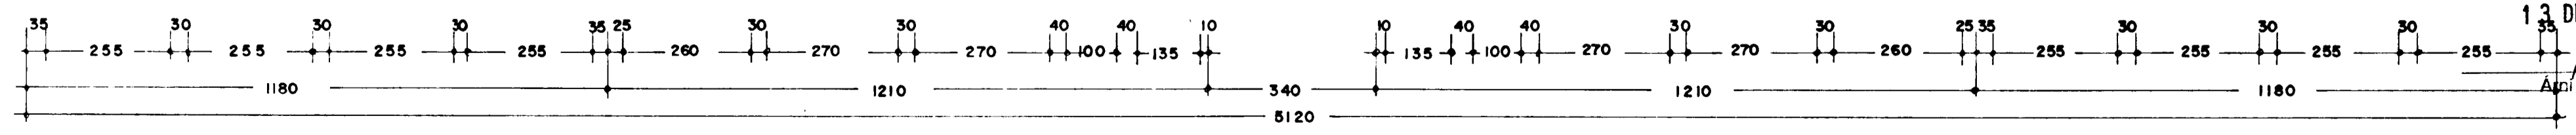


Í HÚSINU SKAL VERA SJÁLFVIRKT BRUNAVIÐVÖRUNARKERFI.
ALLIR INNVEGGIR SEM AÐSKILJA SKRIFSTOFURÝMI SKULU VERA. B.60
ALLAR HURÐIR SEM OPNAST ÚT AÐ GANGI SKULU VERA. B.30 EÐA F.30

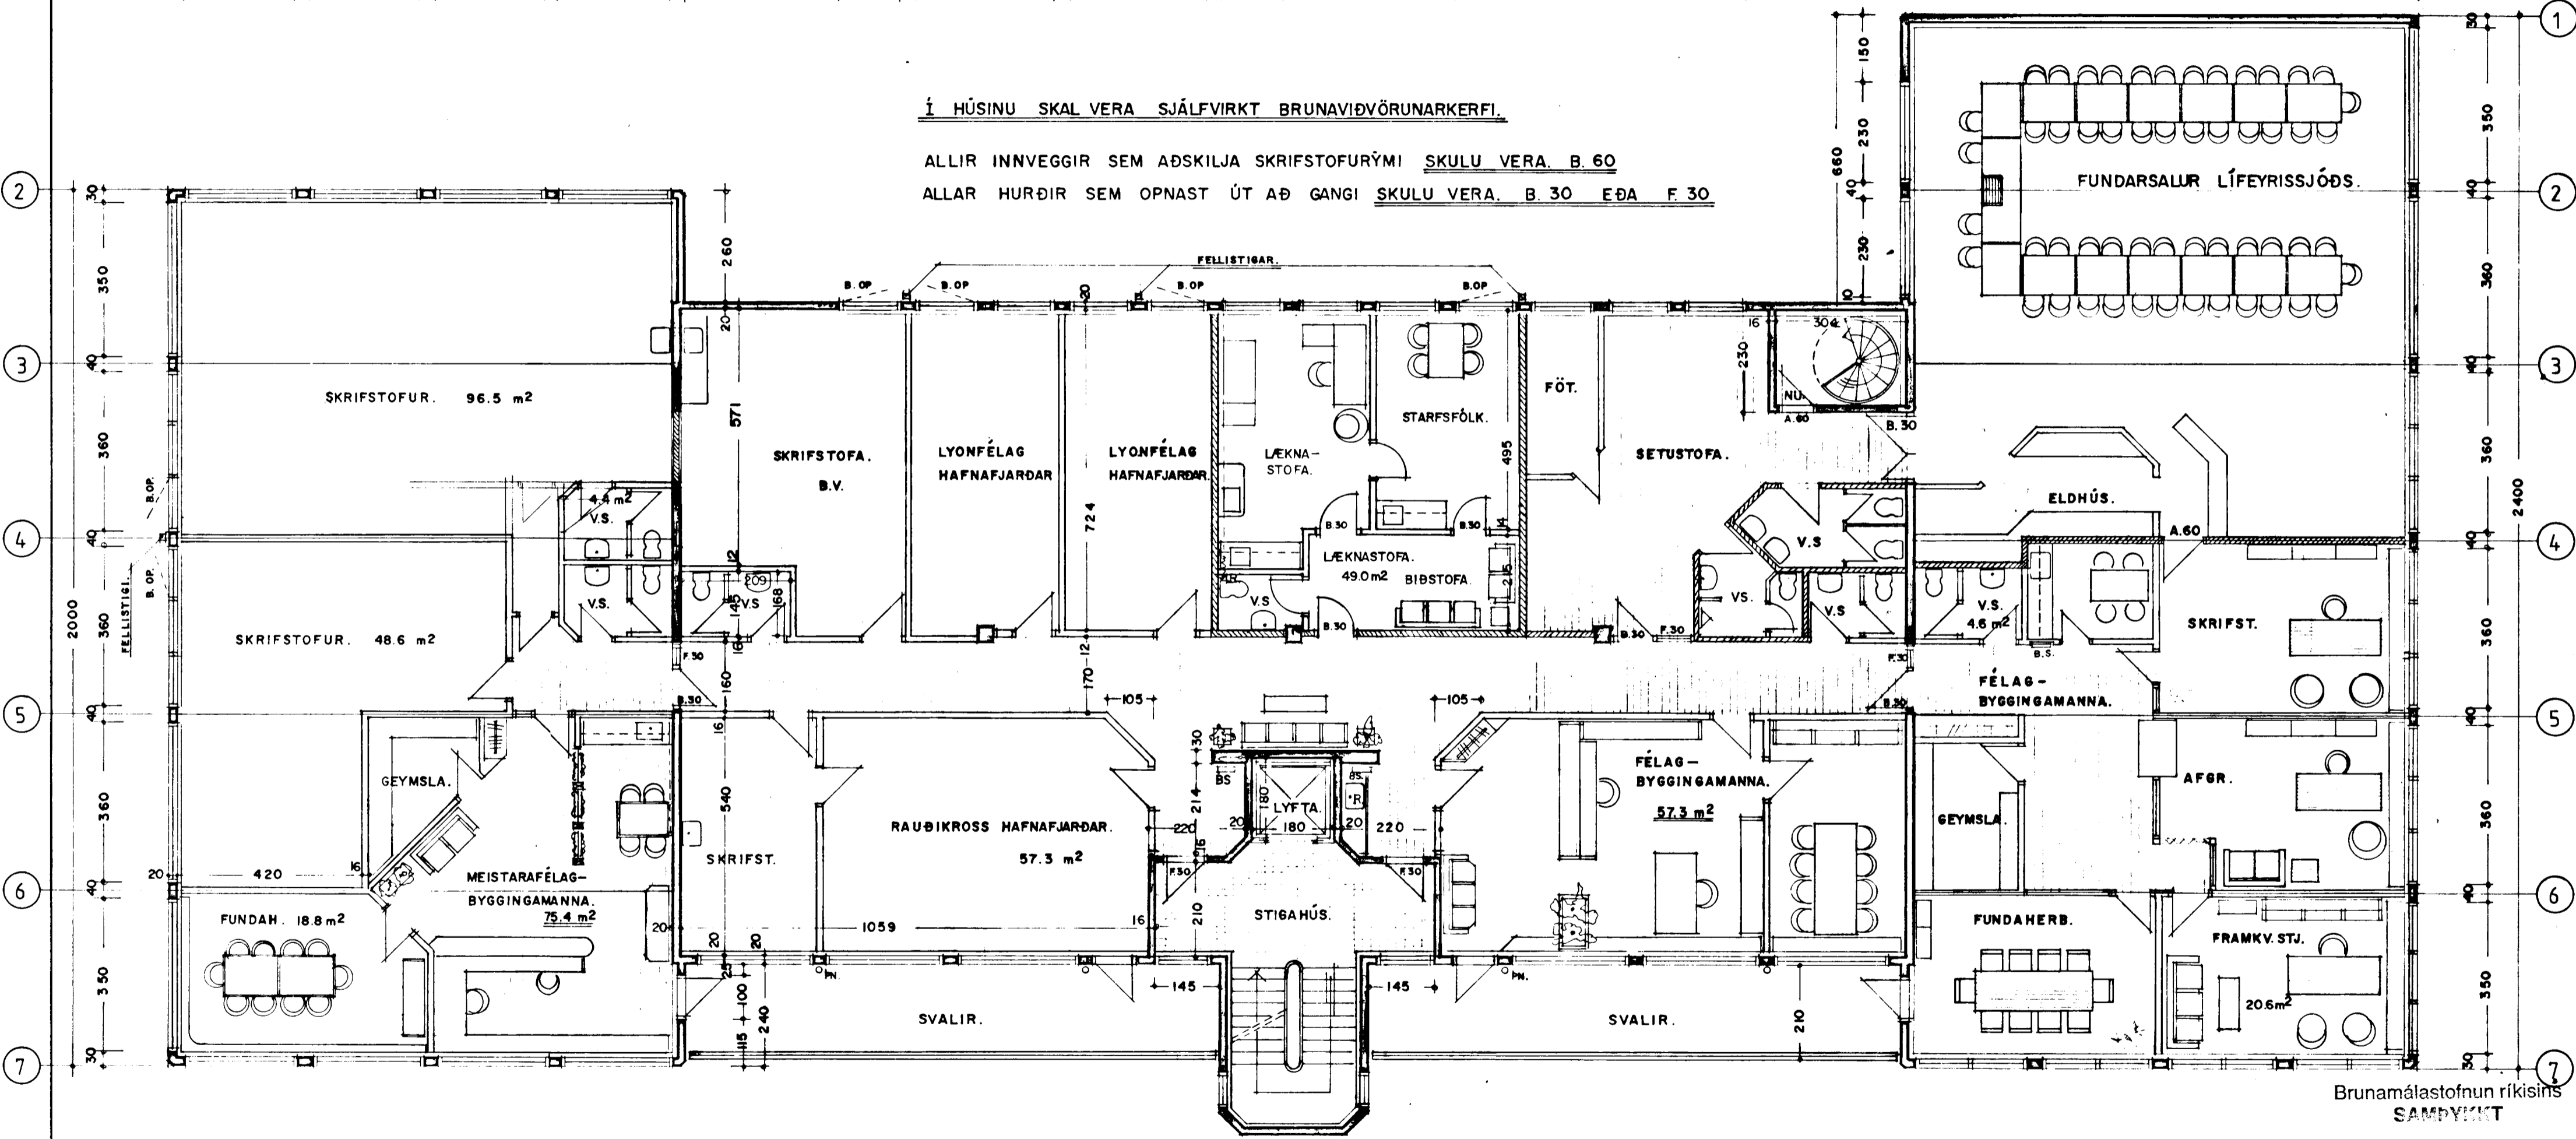

GRUNNMYND 2. HÆÐ. 1:100 945 m² 3248 m³

Jón Guðmundsson
Breytt 12-12-1996
Fellistigar - Björgunnarop.
Jón Guðmundsson Arkít.

BÆJARHRAUN 2 HAFNARFIRÐI INNRA SKIPULAG SKRIFSTOFUR
VERK.NR. 039 JÓN GUÐMUNDSSON ARKITEKT
TEIKN.NR. 24 LÁTRASTÖND 12 SELTJ. S 611119
DAGS. 24-4-86 MÁL. 1:100 BREYTT 24-1-87 10.7.87.1-3-1996
Alpi Arnason

Brunamálastofnun ríkisins
SAMÞYKKT

13. DES. 1996