Samþykkt á fundi bygginganefndar þ. 31/5 1995

BYGGINGAFULLTRÚINN Í HAFNARFIRÐI

BLAÐ 3

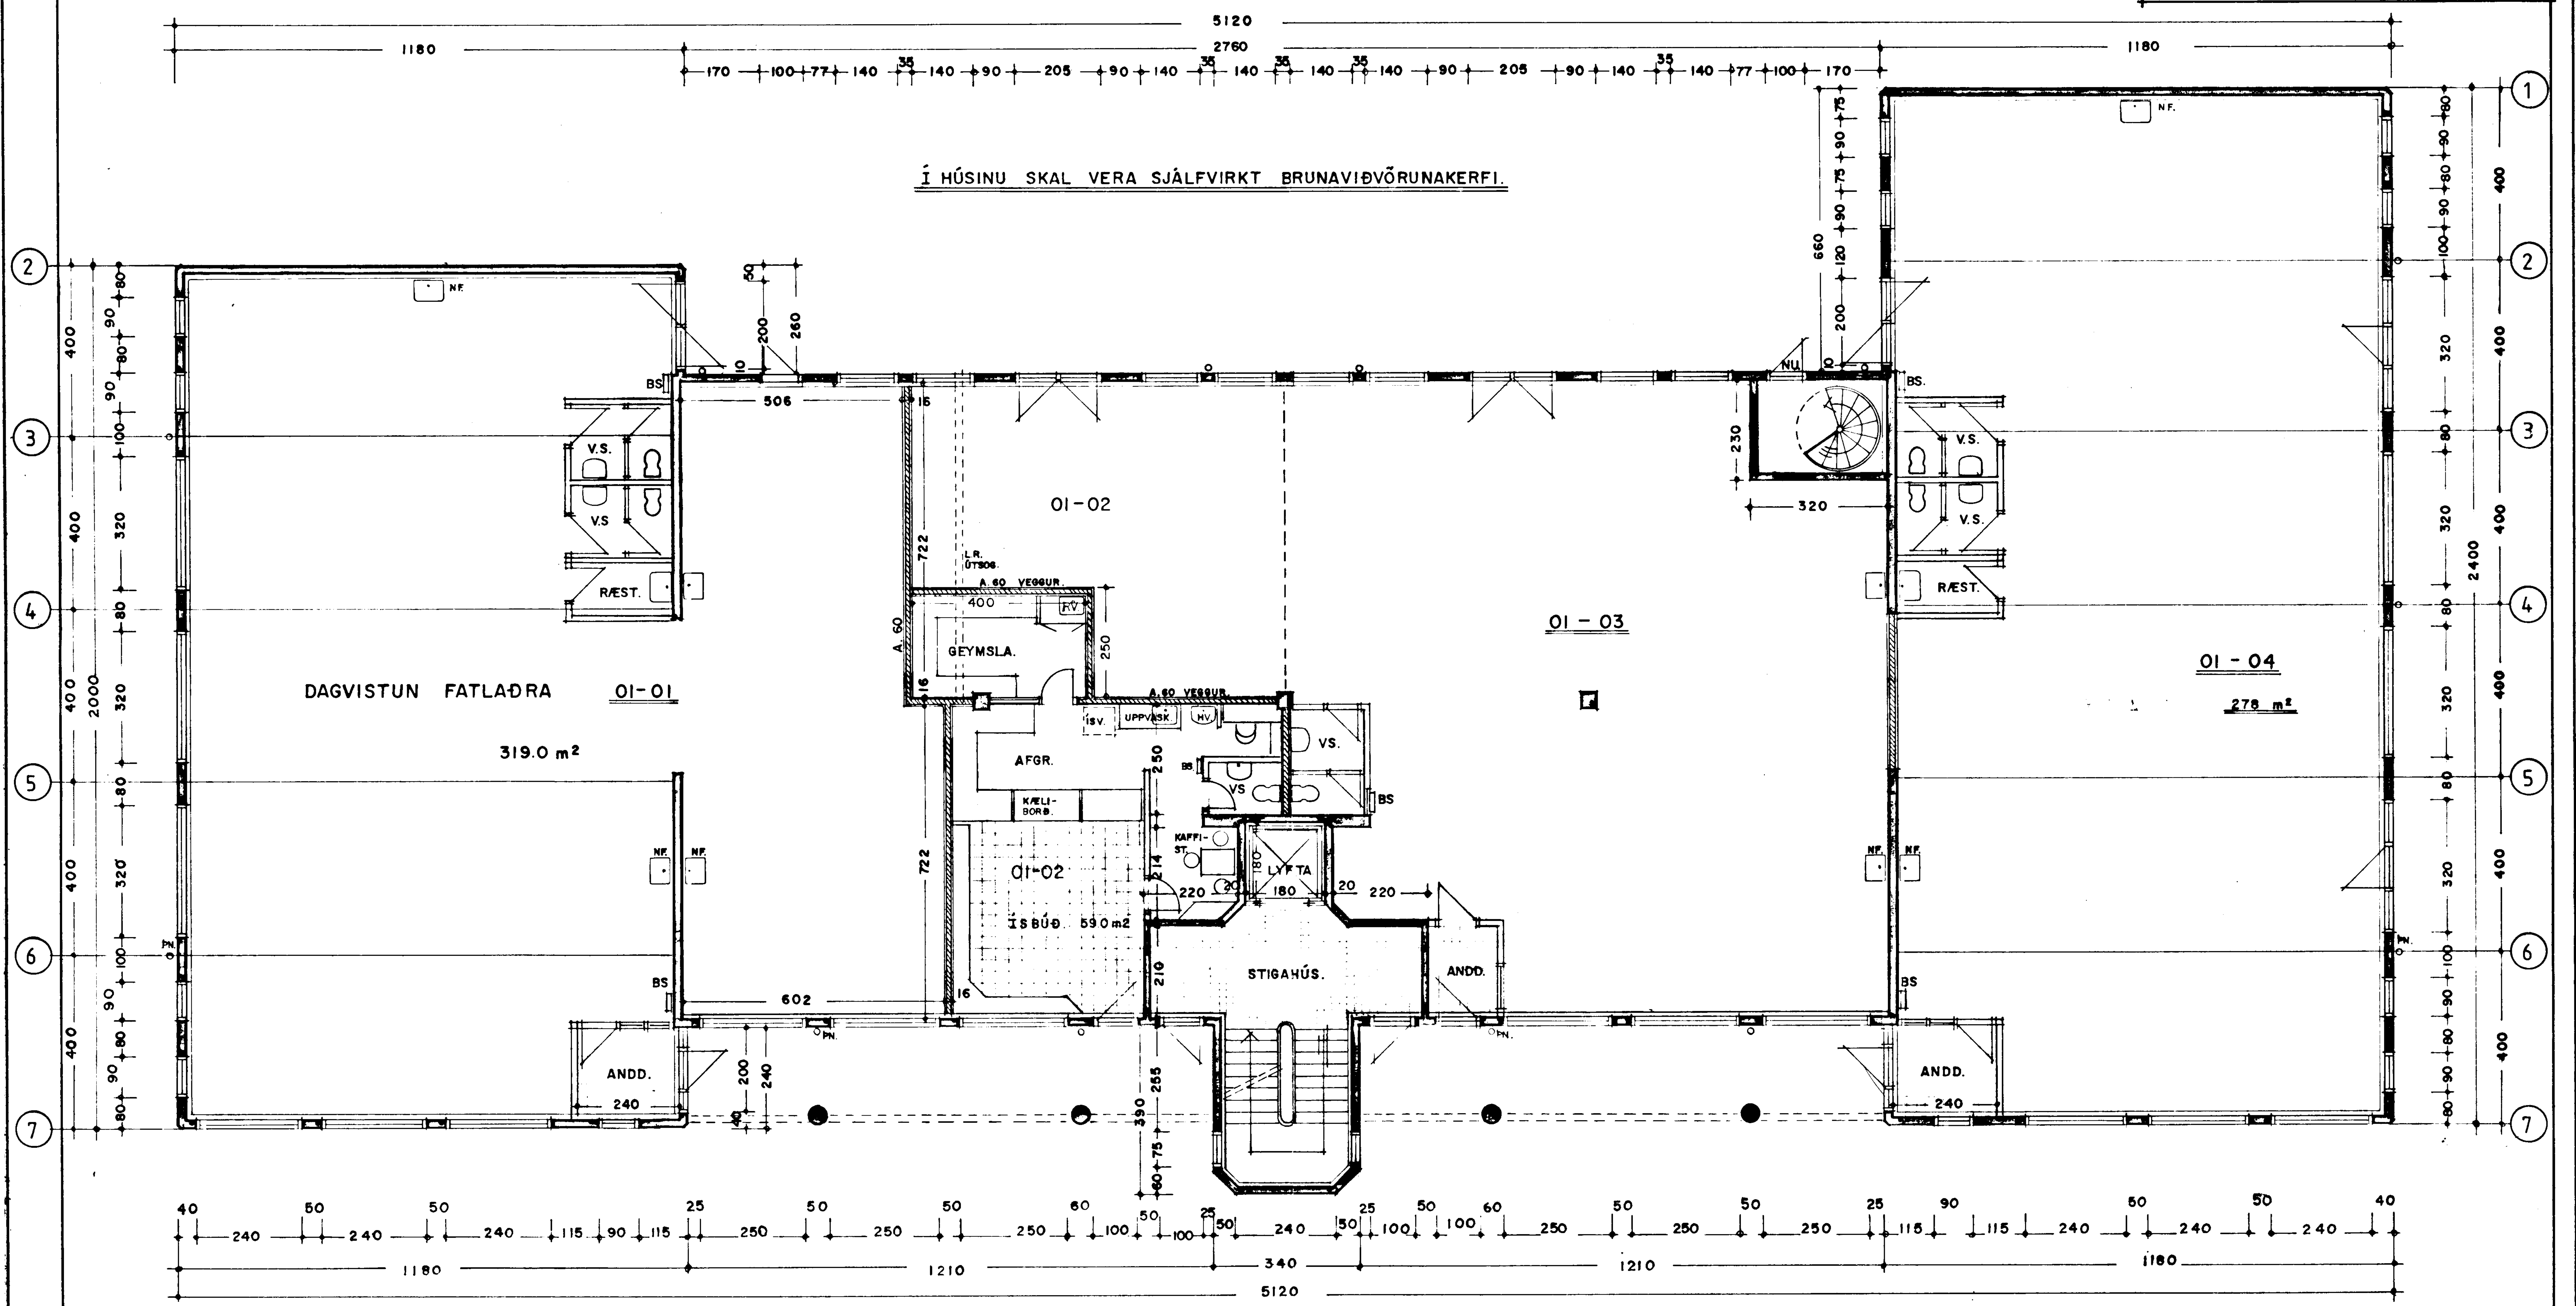


GRUNNMYND. JARÐHÆÐ. 1:100 945 m² 3118 m³

TEIKNUÐ INN ÍSBÚÐ.
HAFNARFIRÐI. 12-5.-1995
Jón Guðmundsson Arkit.

| | FLATARMÁL. | RÚMMÁL. |
|---|---|---|
| KJALLARI. | 34.8 m² | 83 m³ |
| JARÐHÆÐ. | 945 m² | 3094 m³ |
| 2. HÆÐ. | 945 m² | 3248 m³ |
| 3. HÆÐ. | 435 m² | 1670 m³ |
| SAMTALS. | 2359.8 m² | 8095 m³ |

BÆJARHRAUN 2 HAFNARFIRÐI GRUNNMYND

VERK. NR. 039 TEIKN. NR. 03

JÓN GUÐMUNDSSON ARKITEKT
LÁTRASTRÖND 12 SELTJ. S. 611119

DAGS. 24.-4.- 86 MÁL. 1 : 100 BREYTT. 24.-1.-87 3.-7.-87

SAMÞ. Jón Guðmundsson.