


Samþykkt á fundi byggingafræðinga
 hófundar p. 26/3 87
 BYGGINGAFRÆÐINGAFÉLAGIÐ
 Í HAFNARFJARÐI
[Signature]
 Sja kúðir

GRUNNMYND 2 HÆÐ
 M.K.V. 1:100

DREP SKULU VERA UPP Í RÝMINGAR OP OG STIGI NIÐUR
 AT ÞAKI - ÖLL LOFTRESTING ÚR LOKUDUM RÝMUM
 SKAL VERA VÉLKNÚIN.
 ATH. UPPRÖÐUN Á HÚSGÖGNUM ER ÖÐINDANDI

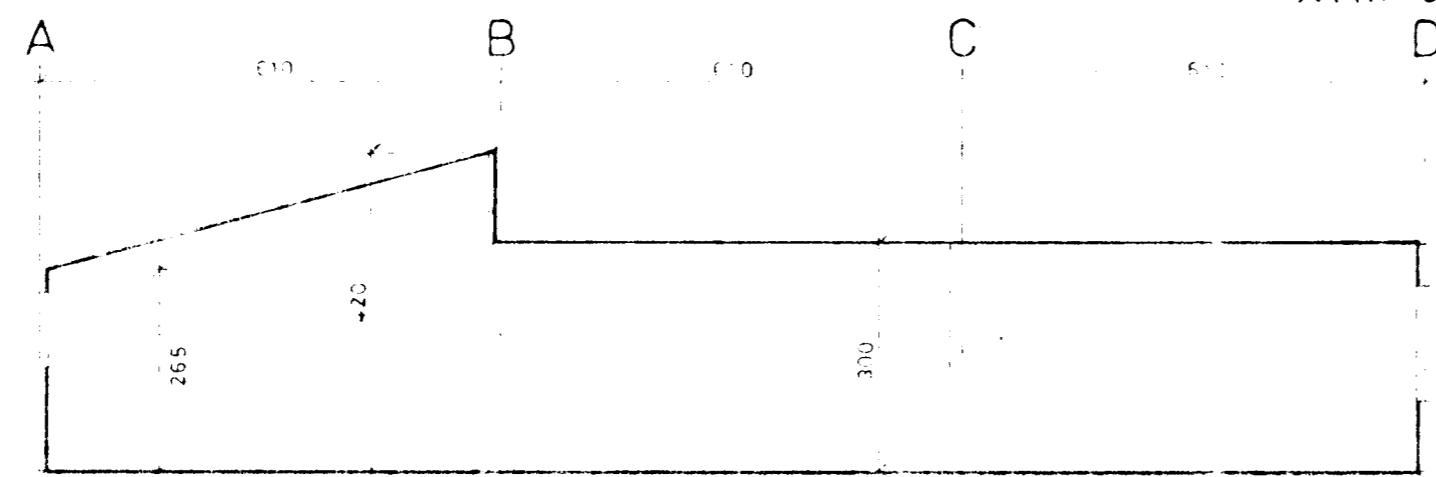

VEGGIR SKULU VERA ~~2-100~~ ^{A-60} HURDIR B-30 OG F-30
 HURÐARFRÆÐI Í V.S. FULÐAR OG MATSAL SVÖ OG
 RÝMINGALEIÐUM SKULU VERA 90 CM BREIÐAR
 APPAR 130 CM --
 VEGGIR ERU UPPBYGGDIR SEM SAMLOKUR
 ÞRESSARIR SAMAN MEÐ STÁLVIKKUM Á MILLI
 FULTIR MEÐ GLERULL OG KLÆDDIR ÖÐRUMEGIN
 MEÐ 12 MM SPÓNAPL OG 12 MM SAKMOS ÚTAN Á
 OG HINUMEGIN MEÐ 16 MM SPÓNAPL MÆRÐ M. ELDVARKARMALEIÐUM

GISTIHEIMILI OG EDA SKRIFSTOFUR II HÆÐ
 M: 1:100
 BÆJARHRAUN 4 - KAPLAHRAUN 3 - HAFNARFJARÐI
 Breytt 10.3.87
 " 20.3.87