



NÁGRANNASAMÞYKKI :
 Glæsir/Grunnur hf.
 591197-2766
 Þorir Þorsteinsson
 LINDA HILMARSDÓTTIR

Samþykkt á fundi bygginga-
 nefndar þ. 10/5 1995
 BYGGINGAFULLTRÚINN
 Í HAFNARFIRÐI

UPPMÆLING Á FJARÐARNESTI SKV.
 NÚVERANDI FYRIRKOMULAGI SEM
 HEFUR ÞEGAR VERIÐ TEKIÐ UT AF
 BYGGINGAFULLTRÚA OG SLOKKVILÐIS-
 STJÓRA. SNYRTINGAR BREYTTAST SKV.
 BEIÐNI HEILBRIGÐISFULLTRÚA.

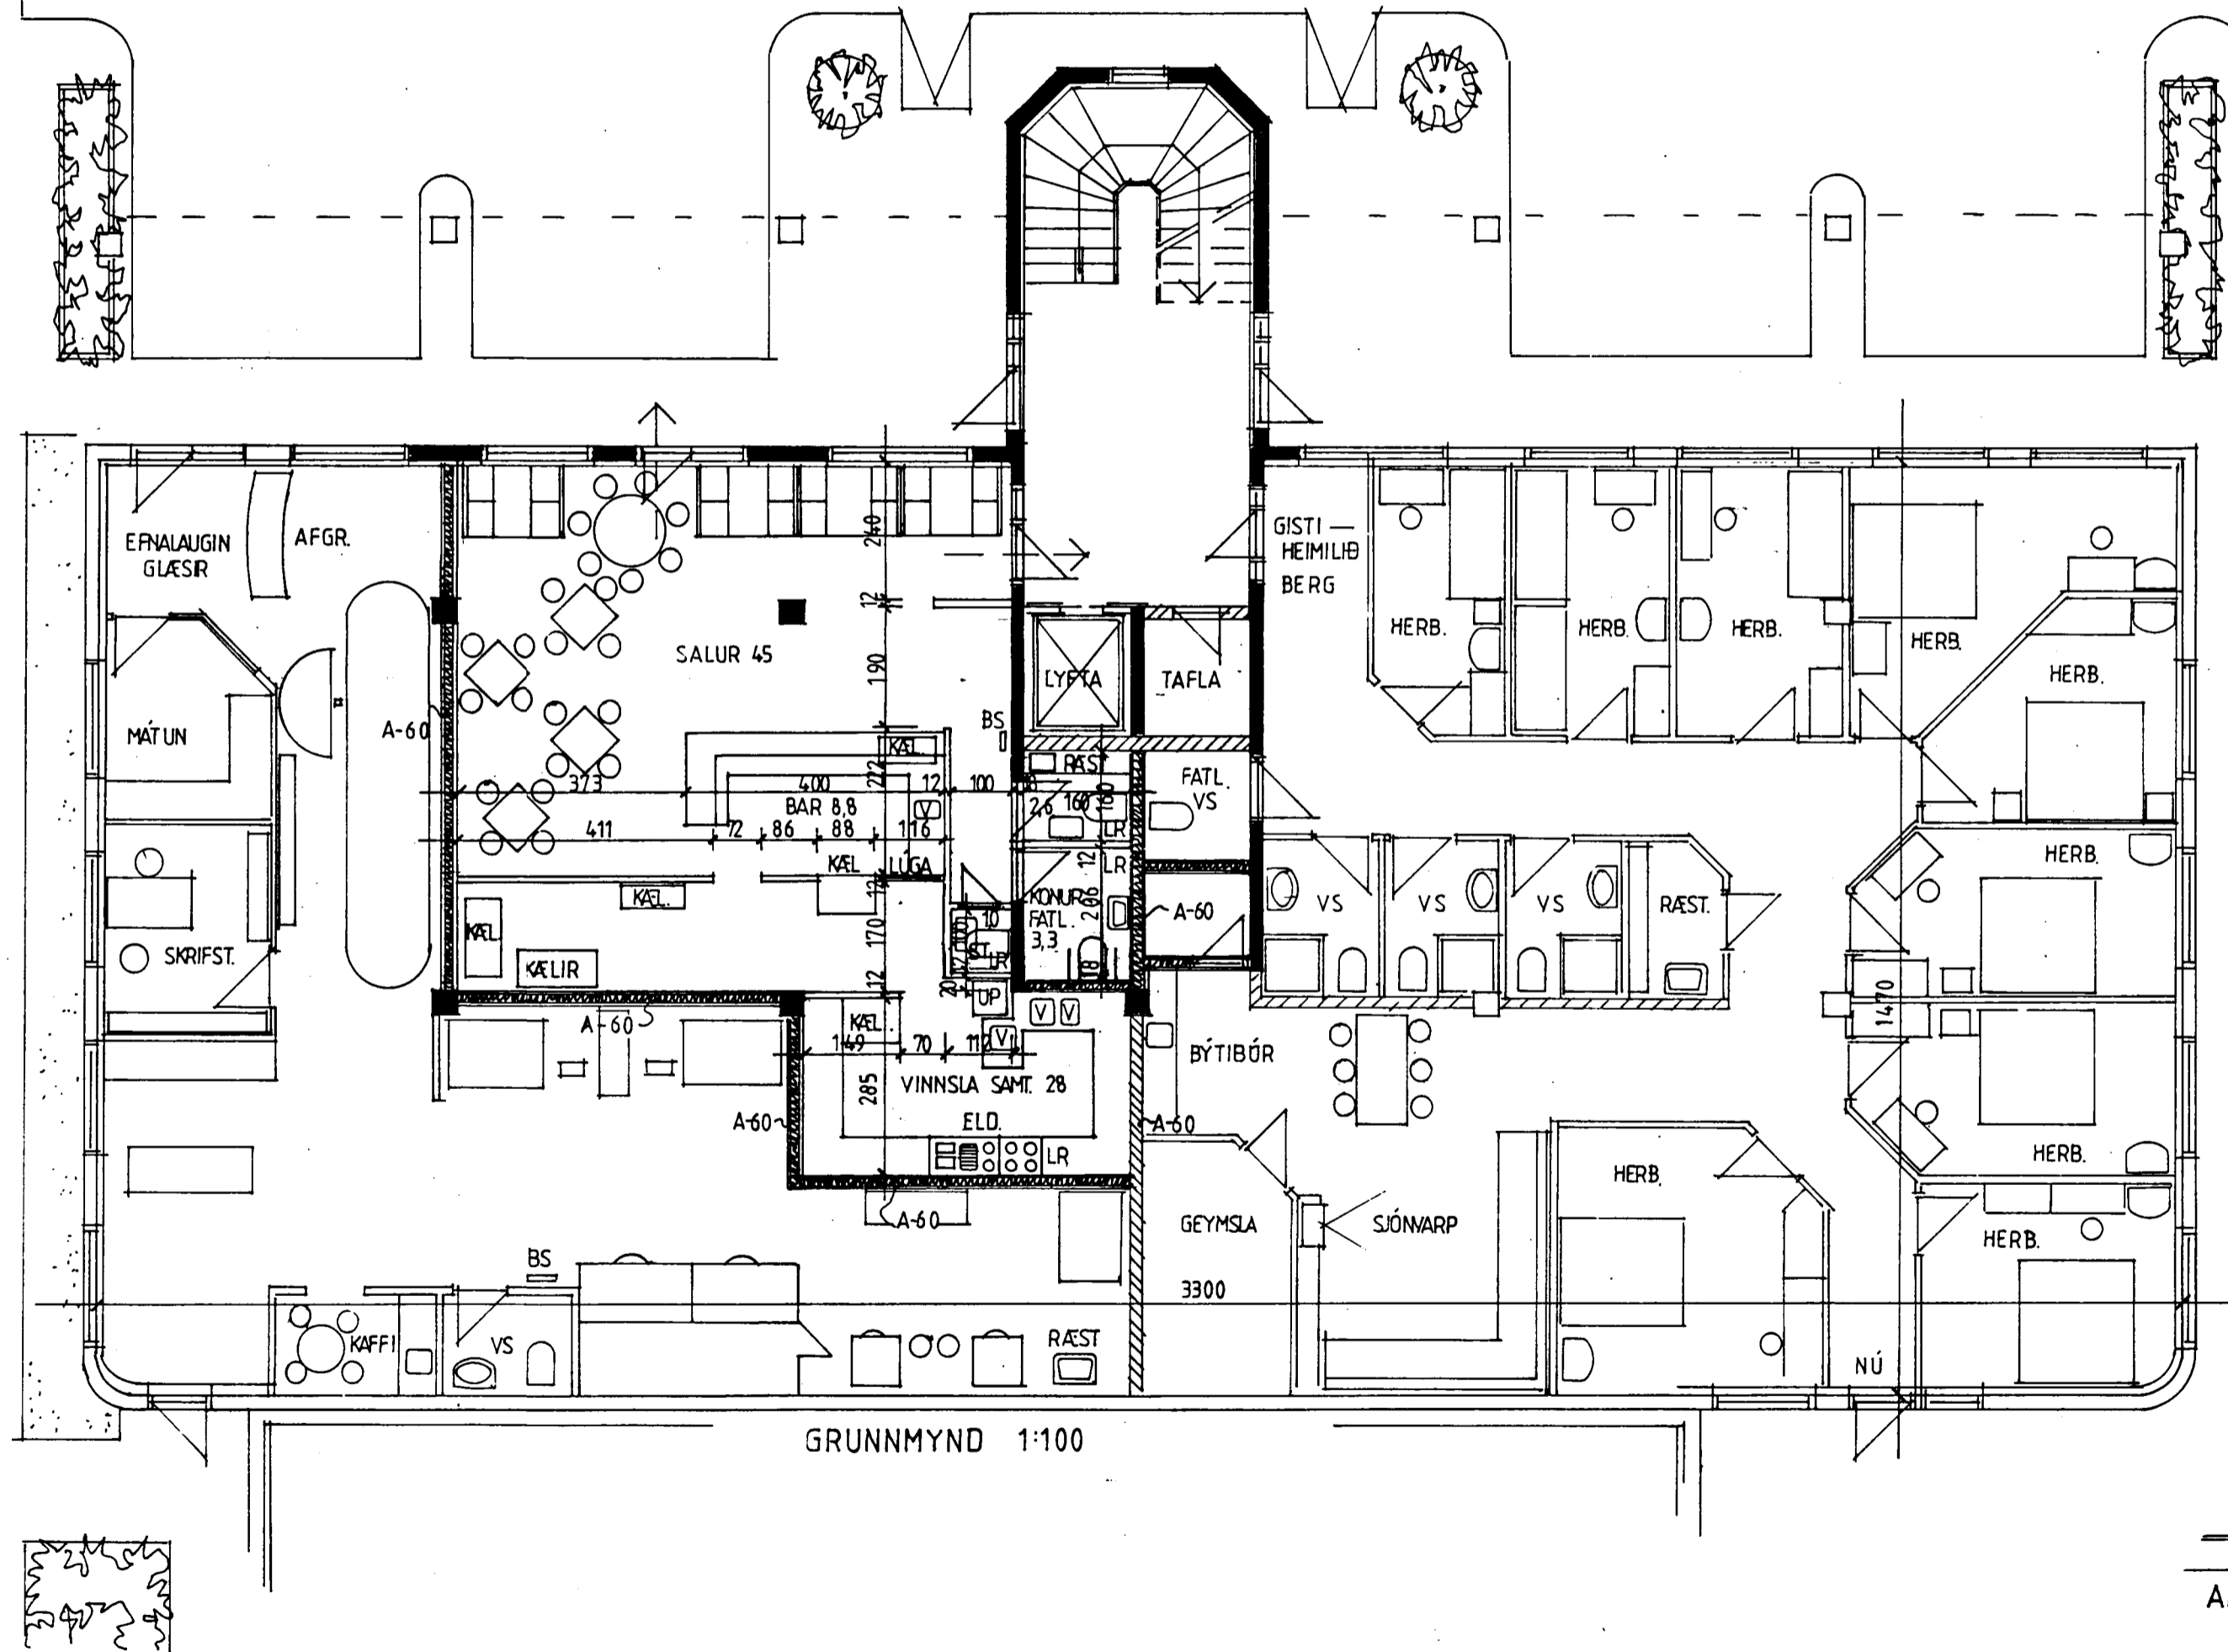

GRUNNMYND 1:100

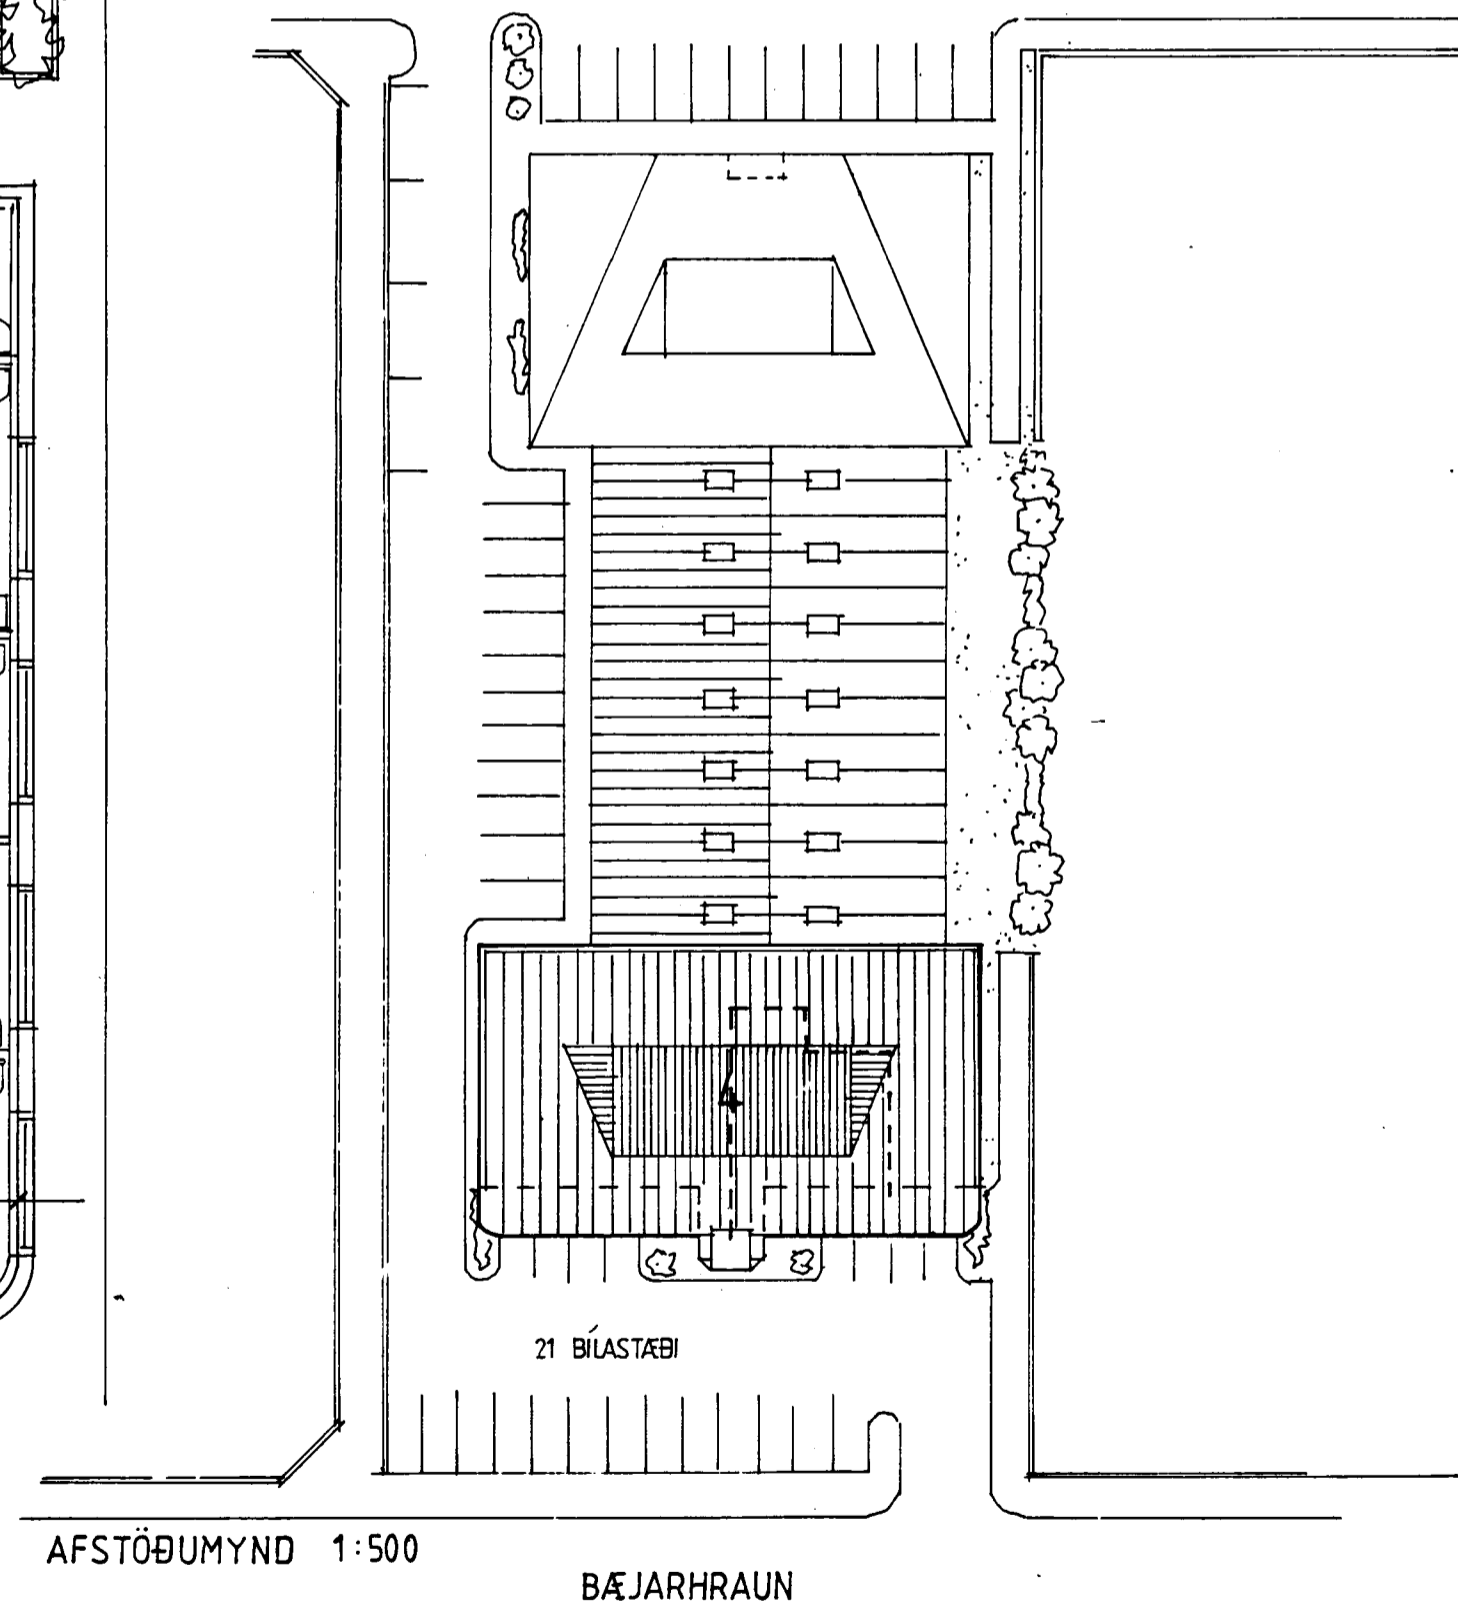

AFSTÖÐUMYND 1:500

BÆJARHRAUN

 JL ARKITEKTAR
 HAFNARBORG 7
 200 KÓPAVOGI
 Símar 641137
 0645244
 Fax 642081
 Kt: 050957-3229

Handwritten signature

FJARÐARNESTI BÆJARHRAUNI 4, HAFNARF.
 INNRETTING
 DAGS. 21-04-95, 04-05-95
 KVARDI 1:100