


Norðurlit
 1:100

HEILBRIGÐISEFTIRLIT
 HAFNARFJÁRDAR-
 OG KOPAVOGSSVÆÐIS
 Gæðatorgi 21 Garðabý
 13.07.2011

12/7/2011
 MANNVIT
 VERKFRÆÐISÞEYGA
 Kt. 430672-0169
 13.07.2011

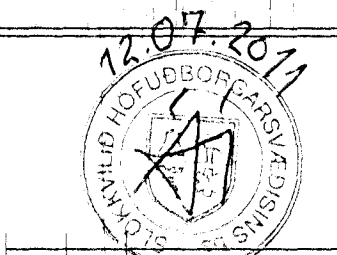

Dag	Nr.	Breytingar	Ástund	Dagur
Verkteikning				

Berghella 1, Hafnarfirði

dags.	breyting	nafn	dags.	breyting	nafn
20.02.06	Heð og Þakkhalla á skili breytt	AS	12.02.99	Ekki fyllt upp að hásil við suður gaff nast austur hlöð	
02.05.09	Ný viðbygging, snið færð á teikn.nr.104			Þakkhallar samrammar 1 20', hærri manir lækkaðar um 2,42m og lagri manir hækkaðar um 2,98m	HBM
	s3 einnig teikn.nr.104 og 105	AS			
12.01.09	Úrvinnsluhúsa II Reyndartekning	AS	15.03.00	Tilfarsla á hurðum, reyklosun 1 manni samneinað Umhæðslusveði einangrað og klætt á sama hátt og Úrvinnslusveði. Tækjaskjli og loftneti Tals batt við.	HBM
			24.06.03	Nýtt vélhúsa, milligöf, brunavarnir og skráningartafla	HBM
			19.10.05	Skjli, skráningartafla og brunavarnir	HBM
			21.11.05	Skráningartafla	HBM

Strendingur ehf. Verkefnaþjónusta Fiskergata 13-15 - 220 Hafnarfirður Sími 565 5644, Fax 565 5644 email: stendingur@stendingur.is		Umhæðslu- og Úrvinnsluhús Útlit
Daga 02.05.2008	Teikni / Mennsi af JW/AS	
Mækkvæði 1:100	Númer teikningar 103	Síða 103

