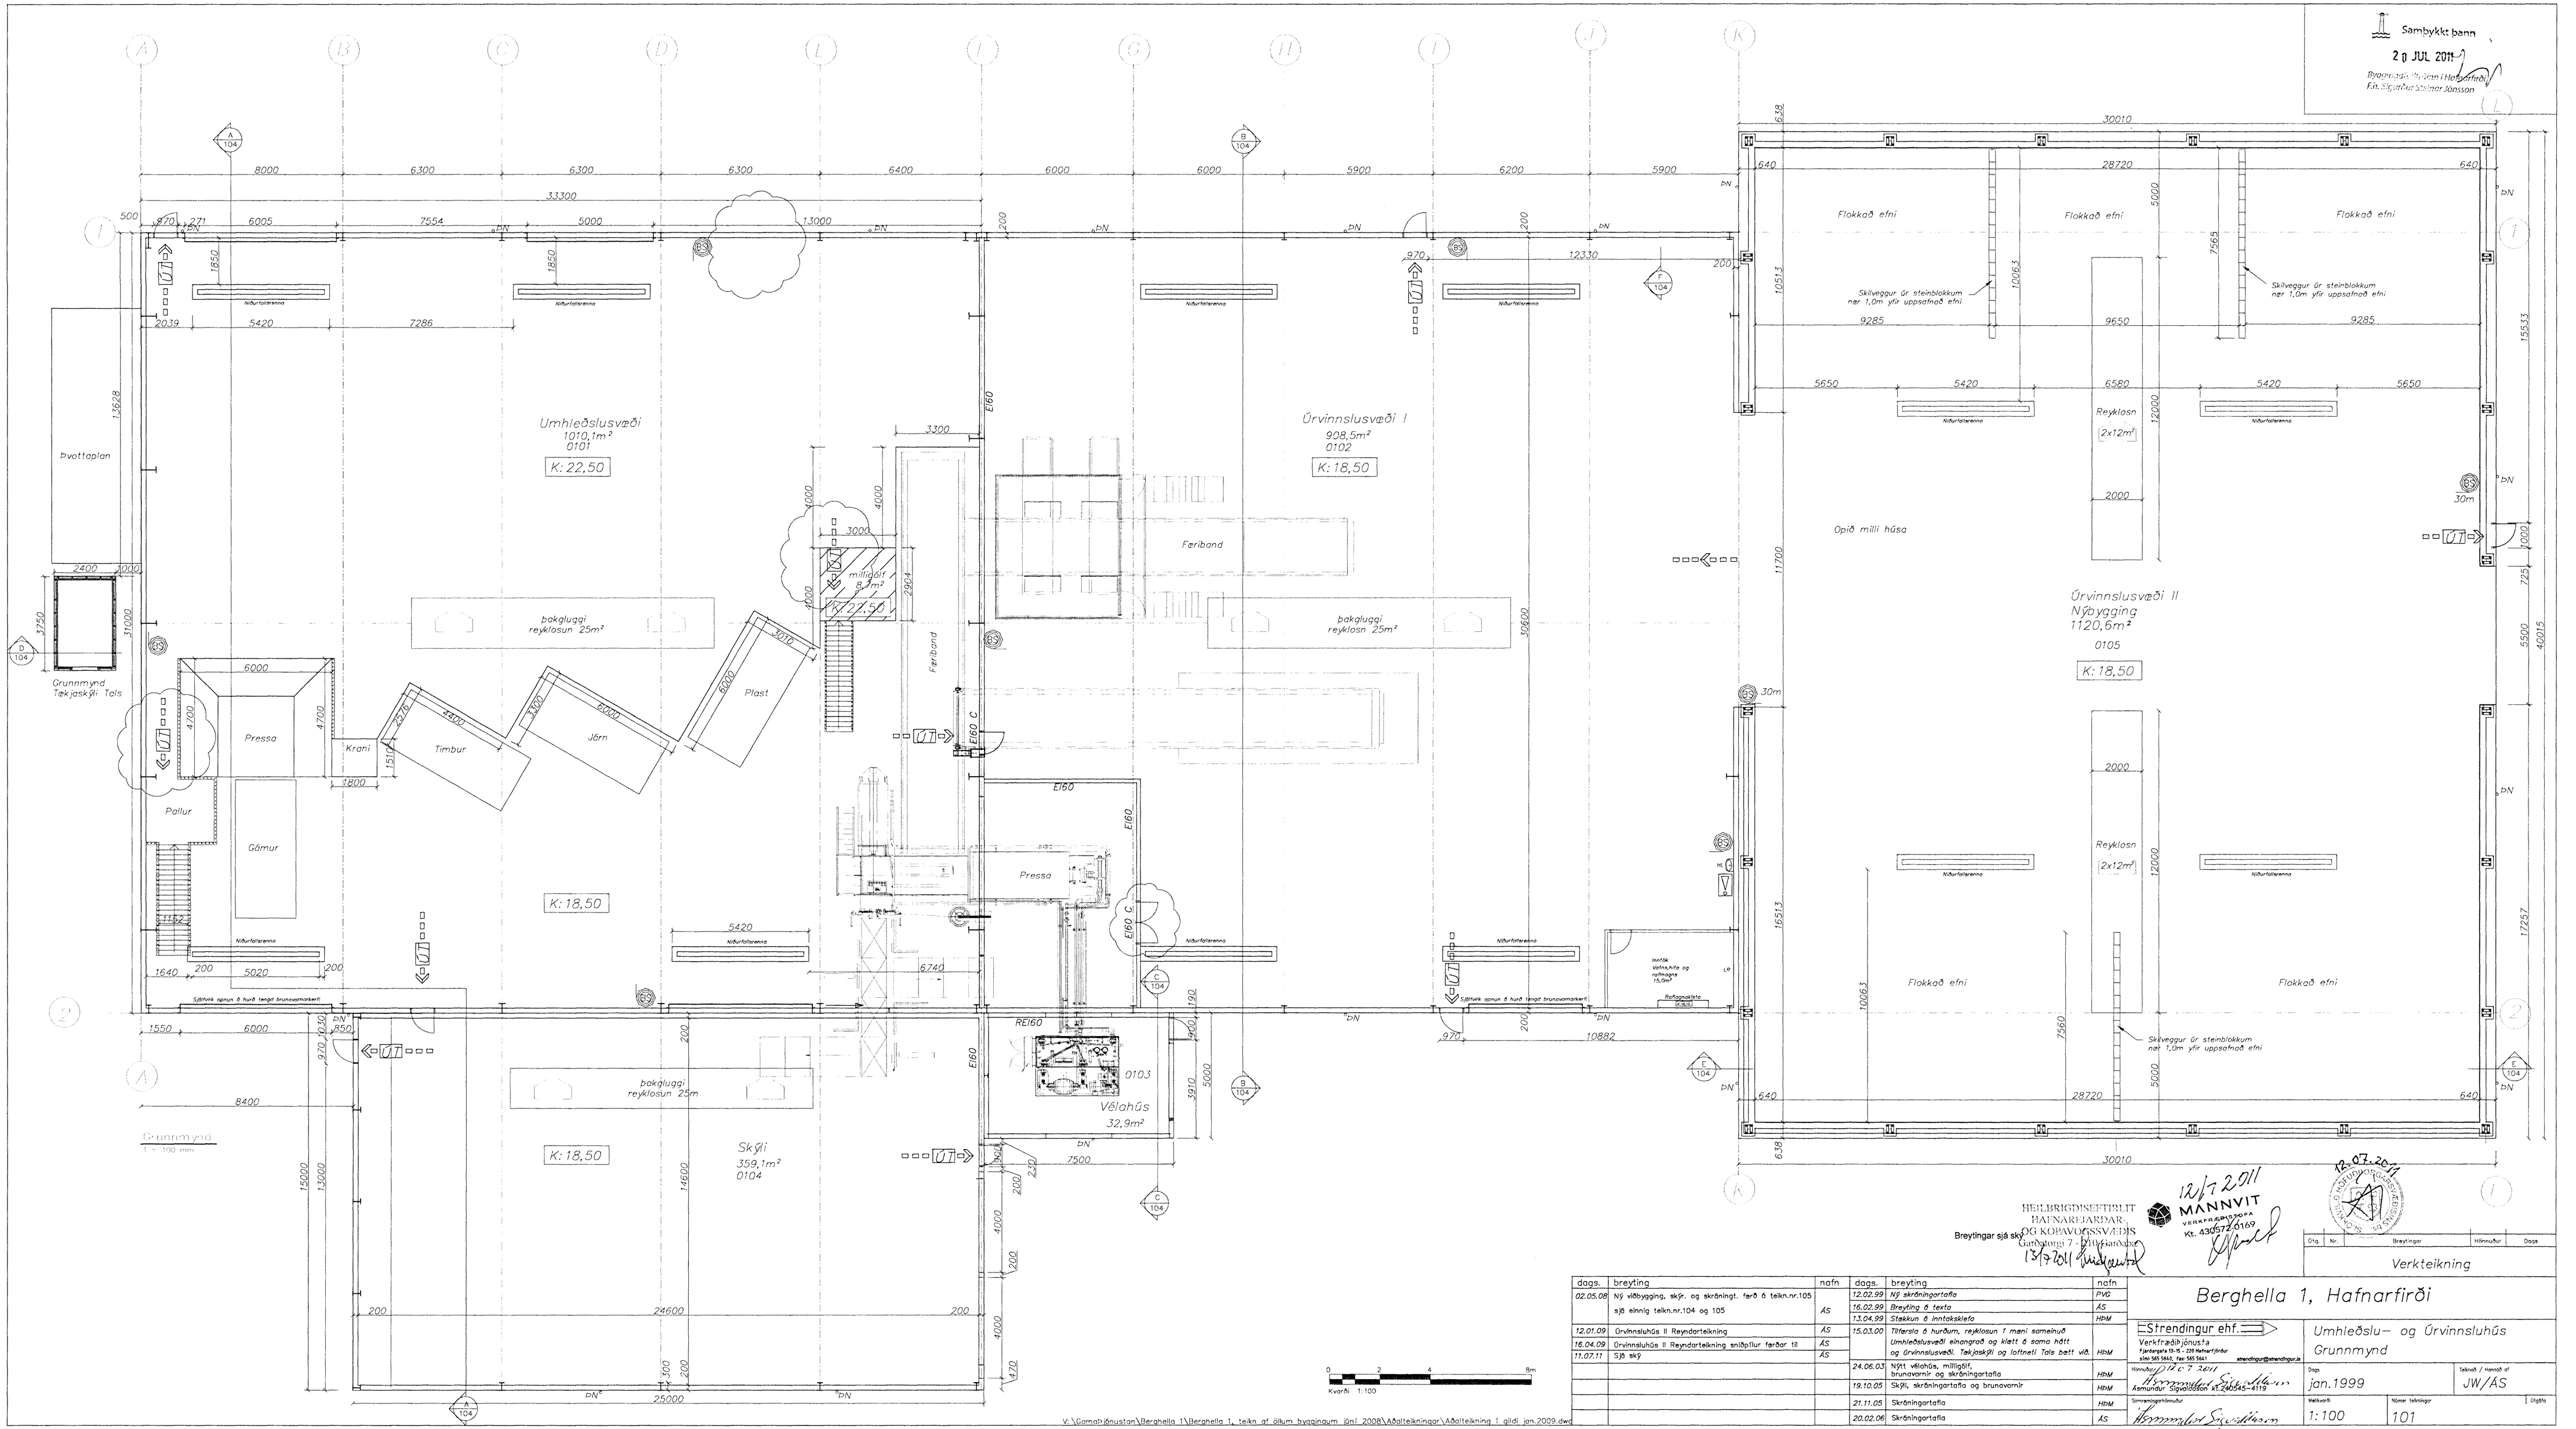

Samþykkt bann
20 JUL 2011
Byggingafulltrúinn í Hafnarfirði
F.h. Sigurður Steinar Jónsson

HEILBRIGÐISEFTIRLIT
HAFNARFJARÐAR-
OG KÓPAVOGSSVÆÐIS
Gunnhildur Ólafsdóttir
13/7 2011

Breytingar sjá skv.

12/7 2011
MANNVIT
VERKFRÆÐISTOFA
Kt. 430672-0169

13.07.2011
BYGGINGAFULLTRÚINN Í HAFNARFIRÐI

dags.	breyting	nafn
02.05.08	Ný viðbygging, skýr. og skráningt. farð á telkn.nr.105 sjá einnig telkn.nr.104 og 105	AS
11.07.11	Sjá skýj	AS

dags.	breyting	nafn
12.02.99	Ný skráningartafla	PVC
16.02.99	Breyting á texta	AS
13.04.99	Stækkun á inntakskletá	HBM
15.03.00	Tíðarsla á hurðum, reyklosun f. meni samelnuð Umhleðslusvæði einangrað og klætt á sama hátt og úrvinnslusvæði. Tækjaskýli og loftneti Tals batt við	HBM
24.06.03	Nýtt vélahús, milligólf, brunavarnir og skráningartafla	HBM
19.10.05	Skýli, skráningartafla og brunavarnir	HBM
21.11.05	Skráningartafla	HBM
20.02.06	Skráningartafla	AS

Berghella 1, Hafnarfirði

Strendingur ehf.
Verkfræðiþjónusta
Fjarðargata 13-15 - 220 Hafnarfjörður
sími: 585 5845, fax: 585 5841 strendingur@strendingur.is

Umhleðslu- og Úrvinnsluhús
Grunnmynd


Dags: jan.1999
Teiknað / hannað af: JW/ÁS

Samræmingarhönnuður:

Mælikvarði: 1:100
Númer teikningar: 101
Útgáfa:

Útg.	Nr.	Breytingar	Hönnuður	Dags

Verkteikning

V:\Gamlirjónustan\Berghella 1\Berghella 1, teikn. af öllum byggingum jan 2008\Aðalteikningar\Aðalteikning 1 gildi jan.2009.dwg