



VARDANDI EININGAR Í HÚSI:
Einingar skulu vottaðar sbr. ákvæði
í byggingarreglugerð og skal yfirfýsing
um þess línaða fyrir hús byggingarfull-
trúa áður en þær koma á byggingarstað.
Hús með einingum án vottunar
fá ekki fókheldisvottorð.

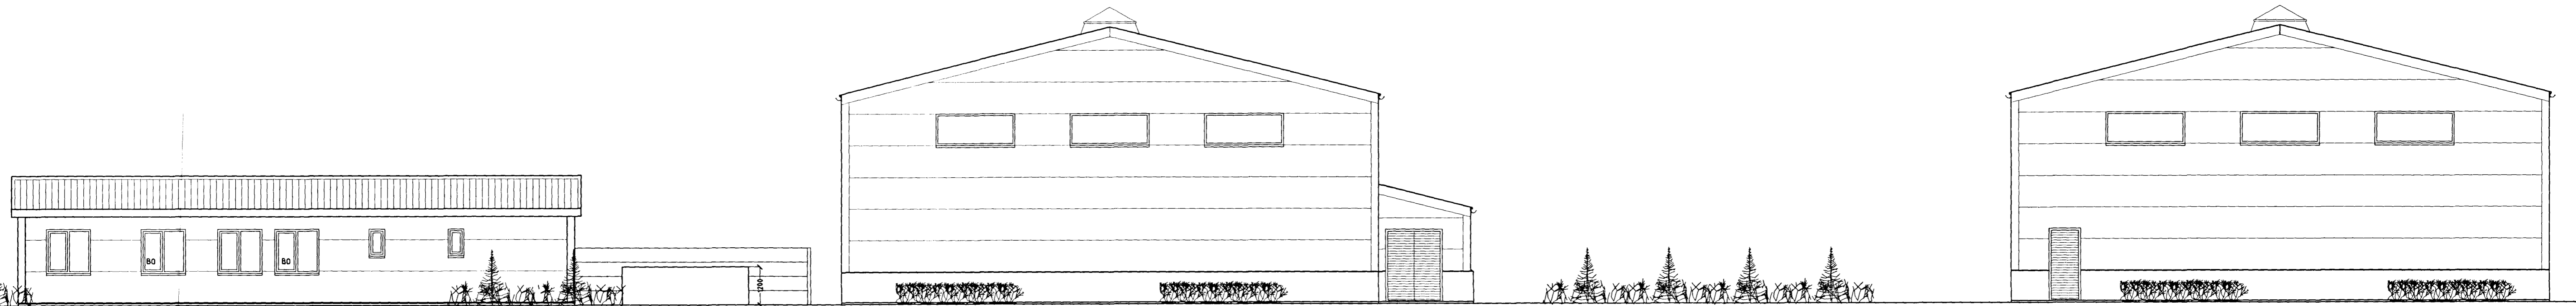

ÚTLIT NORÐVESTUR. MKV. 1:100.

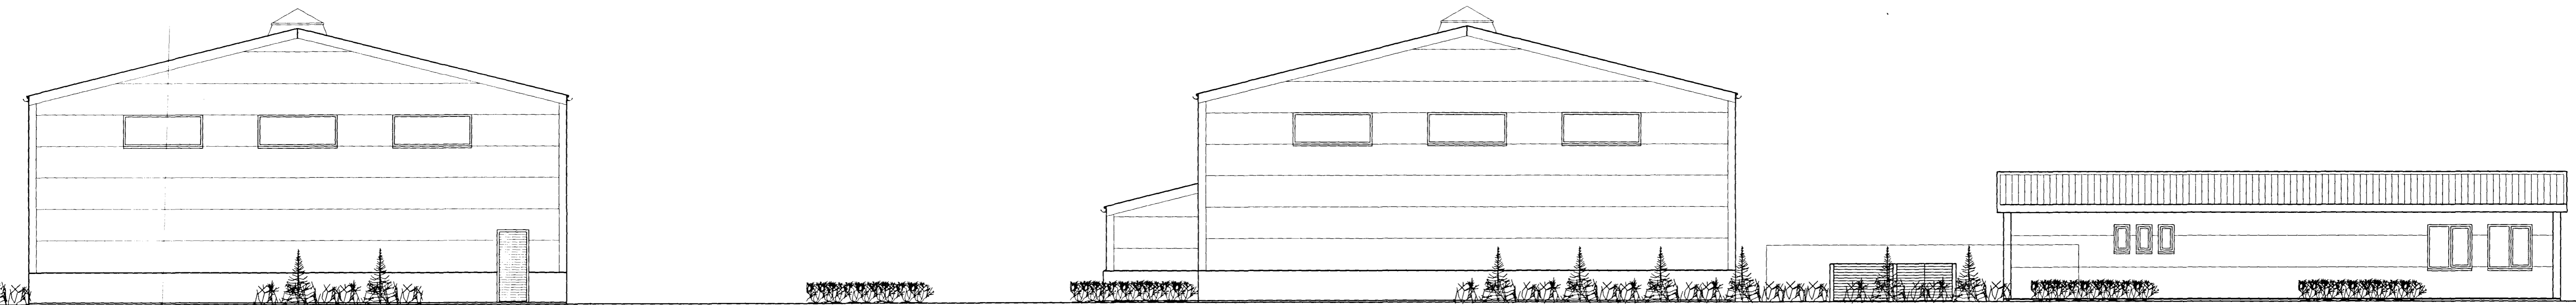

ÚTLIT SUÐAUSTUR. MKV. 1:100.

BERGHELLA 2 HAFNARFIRÐI.

Sigurður Þorvarðarson byggingafræðingur bfi.
Teiknistofan Strandgötu 11 220 Hafnarfirði.
Sími: 5651510. Netfang: teiknistofan@islandia.is
STH teiknistofan ehf. kt. 510298-2769 Kf. aðalhönnuðar: 141250-4189.

Skýringar:	Aðaluppdráttur.
Teikning:	Útlitsmyndir.
Mælikvæði:	1: 100. Dagsetning: 28 september 2001.
Undirskrift:	??/402.88/1
Blað nr:	3 af 7.
Breytt:	Öll hús hækkuð um 40 sm. Mhl. 03 lengdur um 60 sm.
Mhl. 01	breytt úr grindarbyggðu húsi í stáðsteypt hús.
Mhl. 01	lengdur um 240 sm. og einangradur að utanverðu. Dags. 16.04.2002.