




VARÐANDI EINGAR Í HÚSI:  
Einingar skulu vattnar áhr. ávæðil  
í byggingarreglugerð og skal yfirfærsling  
um það liggja fyrir hjá byggingarfull-  
trúa áður en þær koma á byggingarstað.  
**Húsi með einingum án vottunar  
fá ekki fskhaldsvottorð.**

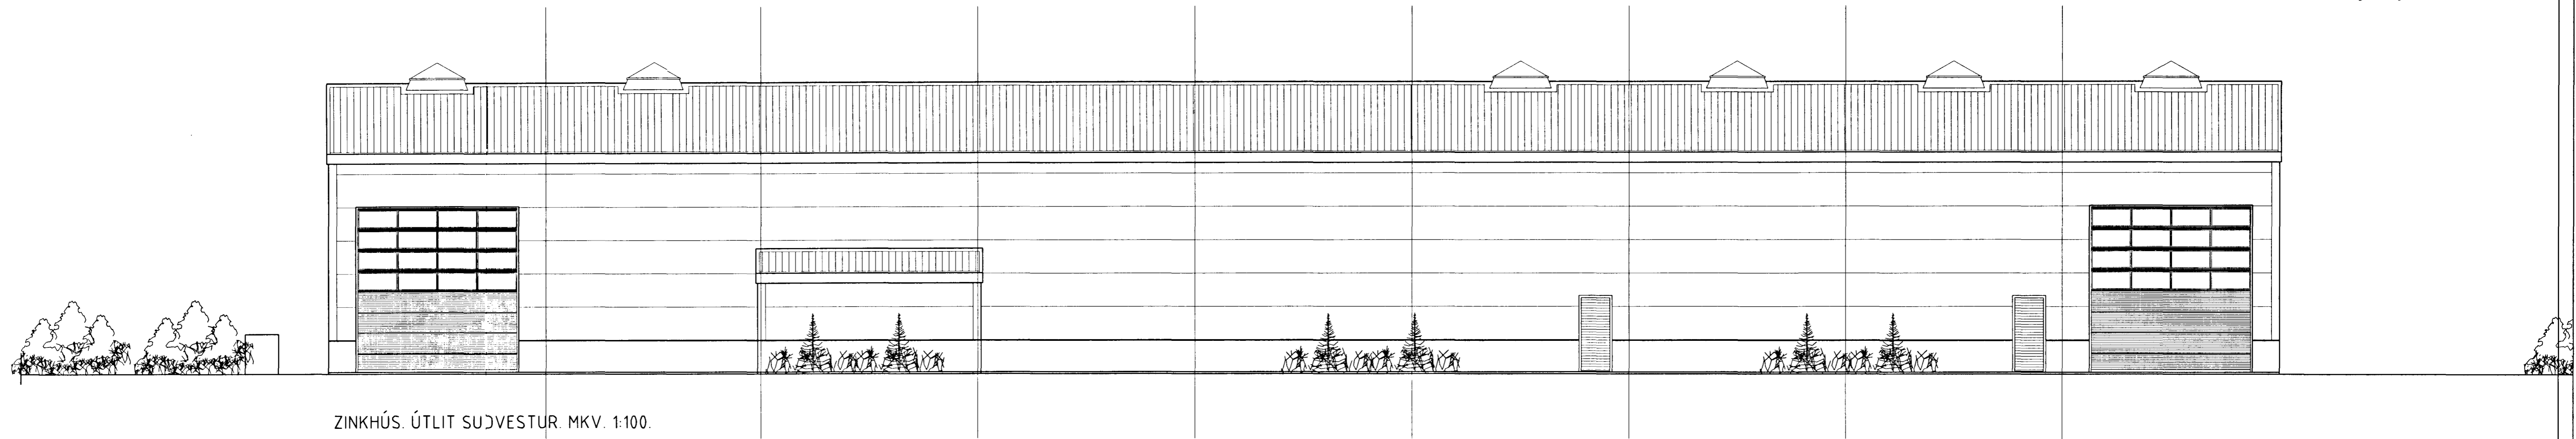

ZINKHÚS. ÚTLIT SUJVESTUR. MKV. 1:100.

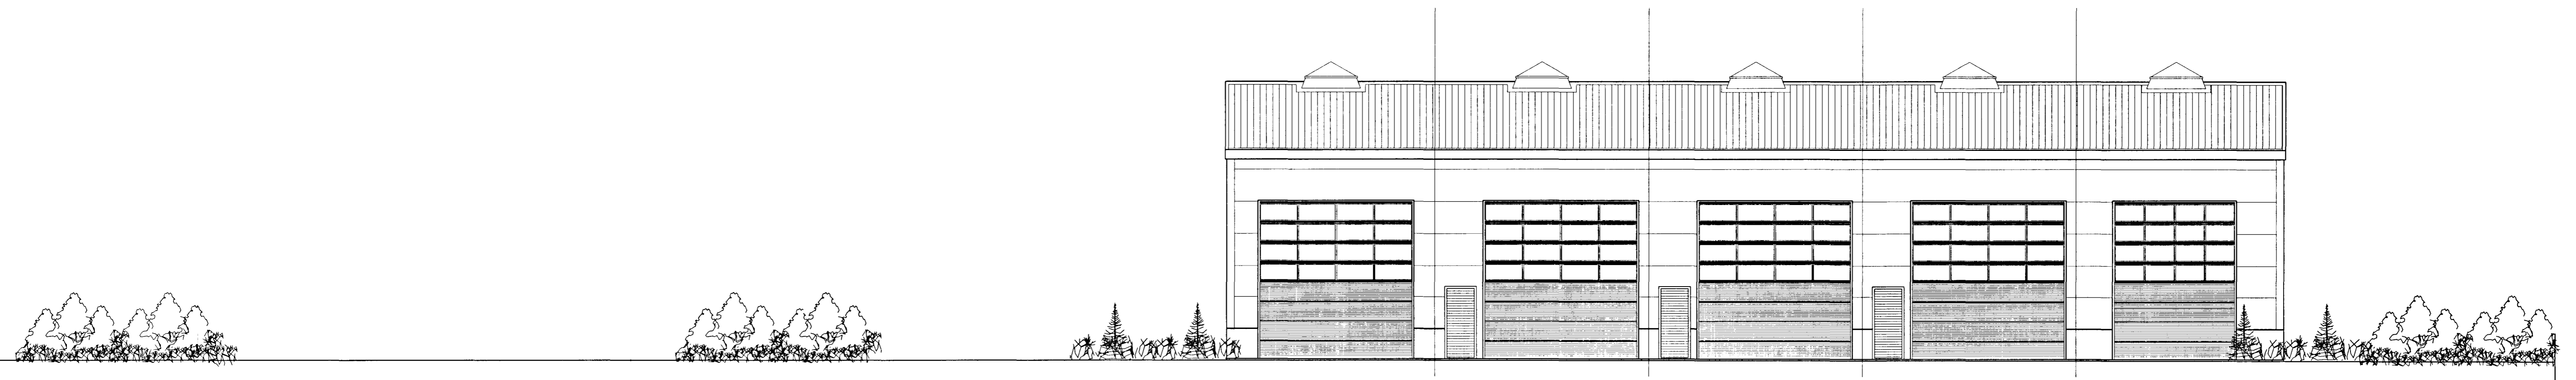

SANDBLÁSTURSHÚS. ÚTLIT NORÐAUSTUR. MKV. 1:100.

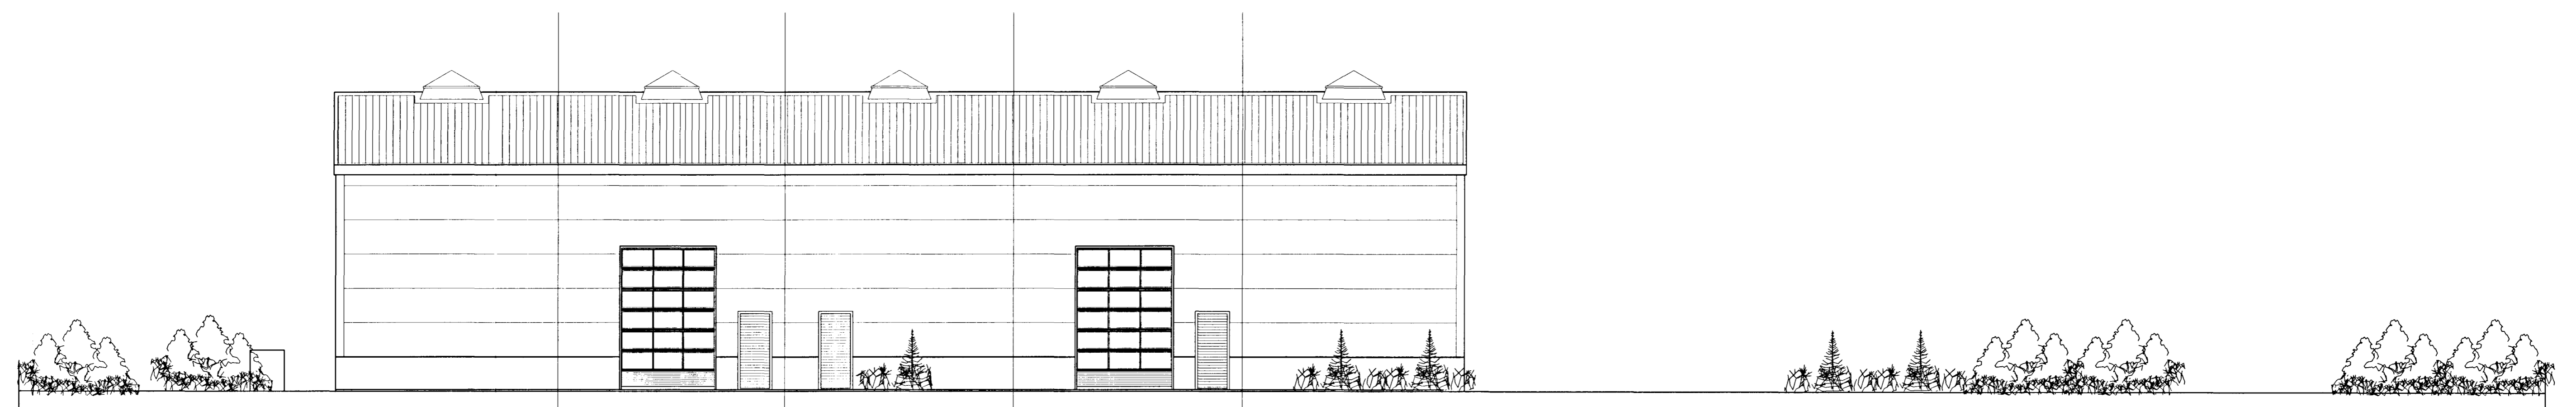

SANDBLÁSTURSHÚS. ÚTLIT SUJVESTUR. MKV. 1:100.

BERGHELLA 2 HAFNARFIRÐI.

Sigurður Þorvarðarson byggingafræðingur bfi.  
Teiknistofan Strandgötu 11 220 Hafnarfirði.  
Sími: 5651510. Netfang: teiknistofan@istandia.is  
STH. Teiknistofan ehf. kt. 510298-2769. Kf. aðalhönnuðar: 141250-4189.

Skýringar:	Aðaluppdráttur.
Teikning:	Útlitsmyndir.
Mælikvarði:	1 : 100. / 1 : 500.      Dagsetning: 28 september 2001.
Undirskrift:	<i>Sigurður Þorvarðarson</i>
Blað nr.:	5 af 7.
Breytt:	Öll húsi hækkuð um 40 sm. Mhl. 03 lengdur um 60 sm.
Mhl. 01	breytt úr grindarbyggðu húsi í stadsreypt húsi.
Mhl. 01	lengdur um 240 sm. og einangraður að utanverðu. Dags. 16.04.2002.