


VARÐANDI EINGAR Í HÚSI:
Einingar skulu vottðar sbr. ákvæði
í byggingarreglugerð og skal yfirfaring
um þau liggja fyrir hjá byggingarfull-
trúa áður en þær koma á byggingarstað.
Hús með einingum án vottunar
fá ekki fjórheldisvottorð.

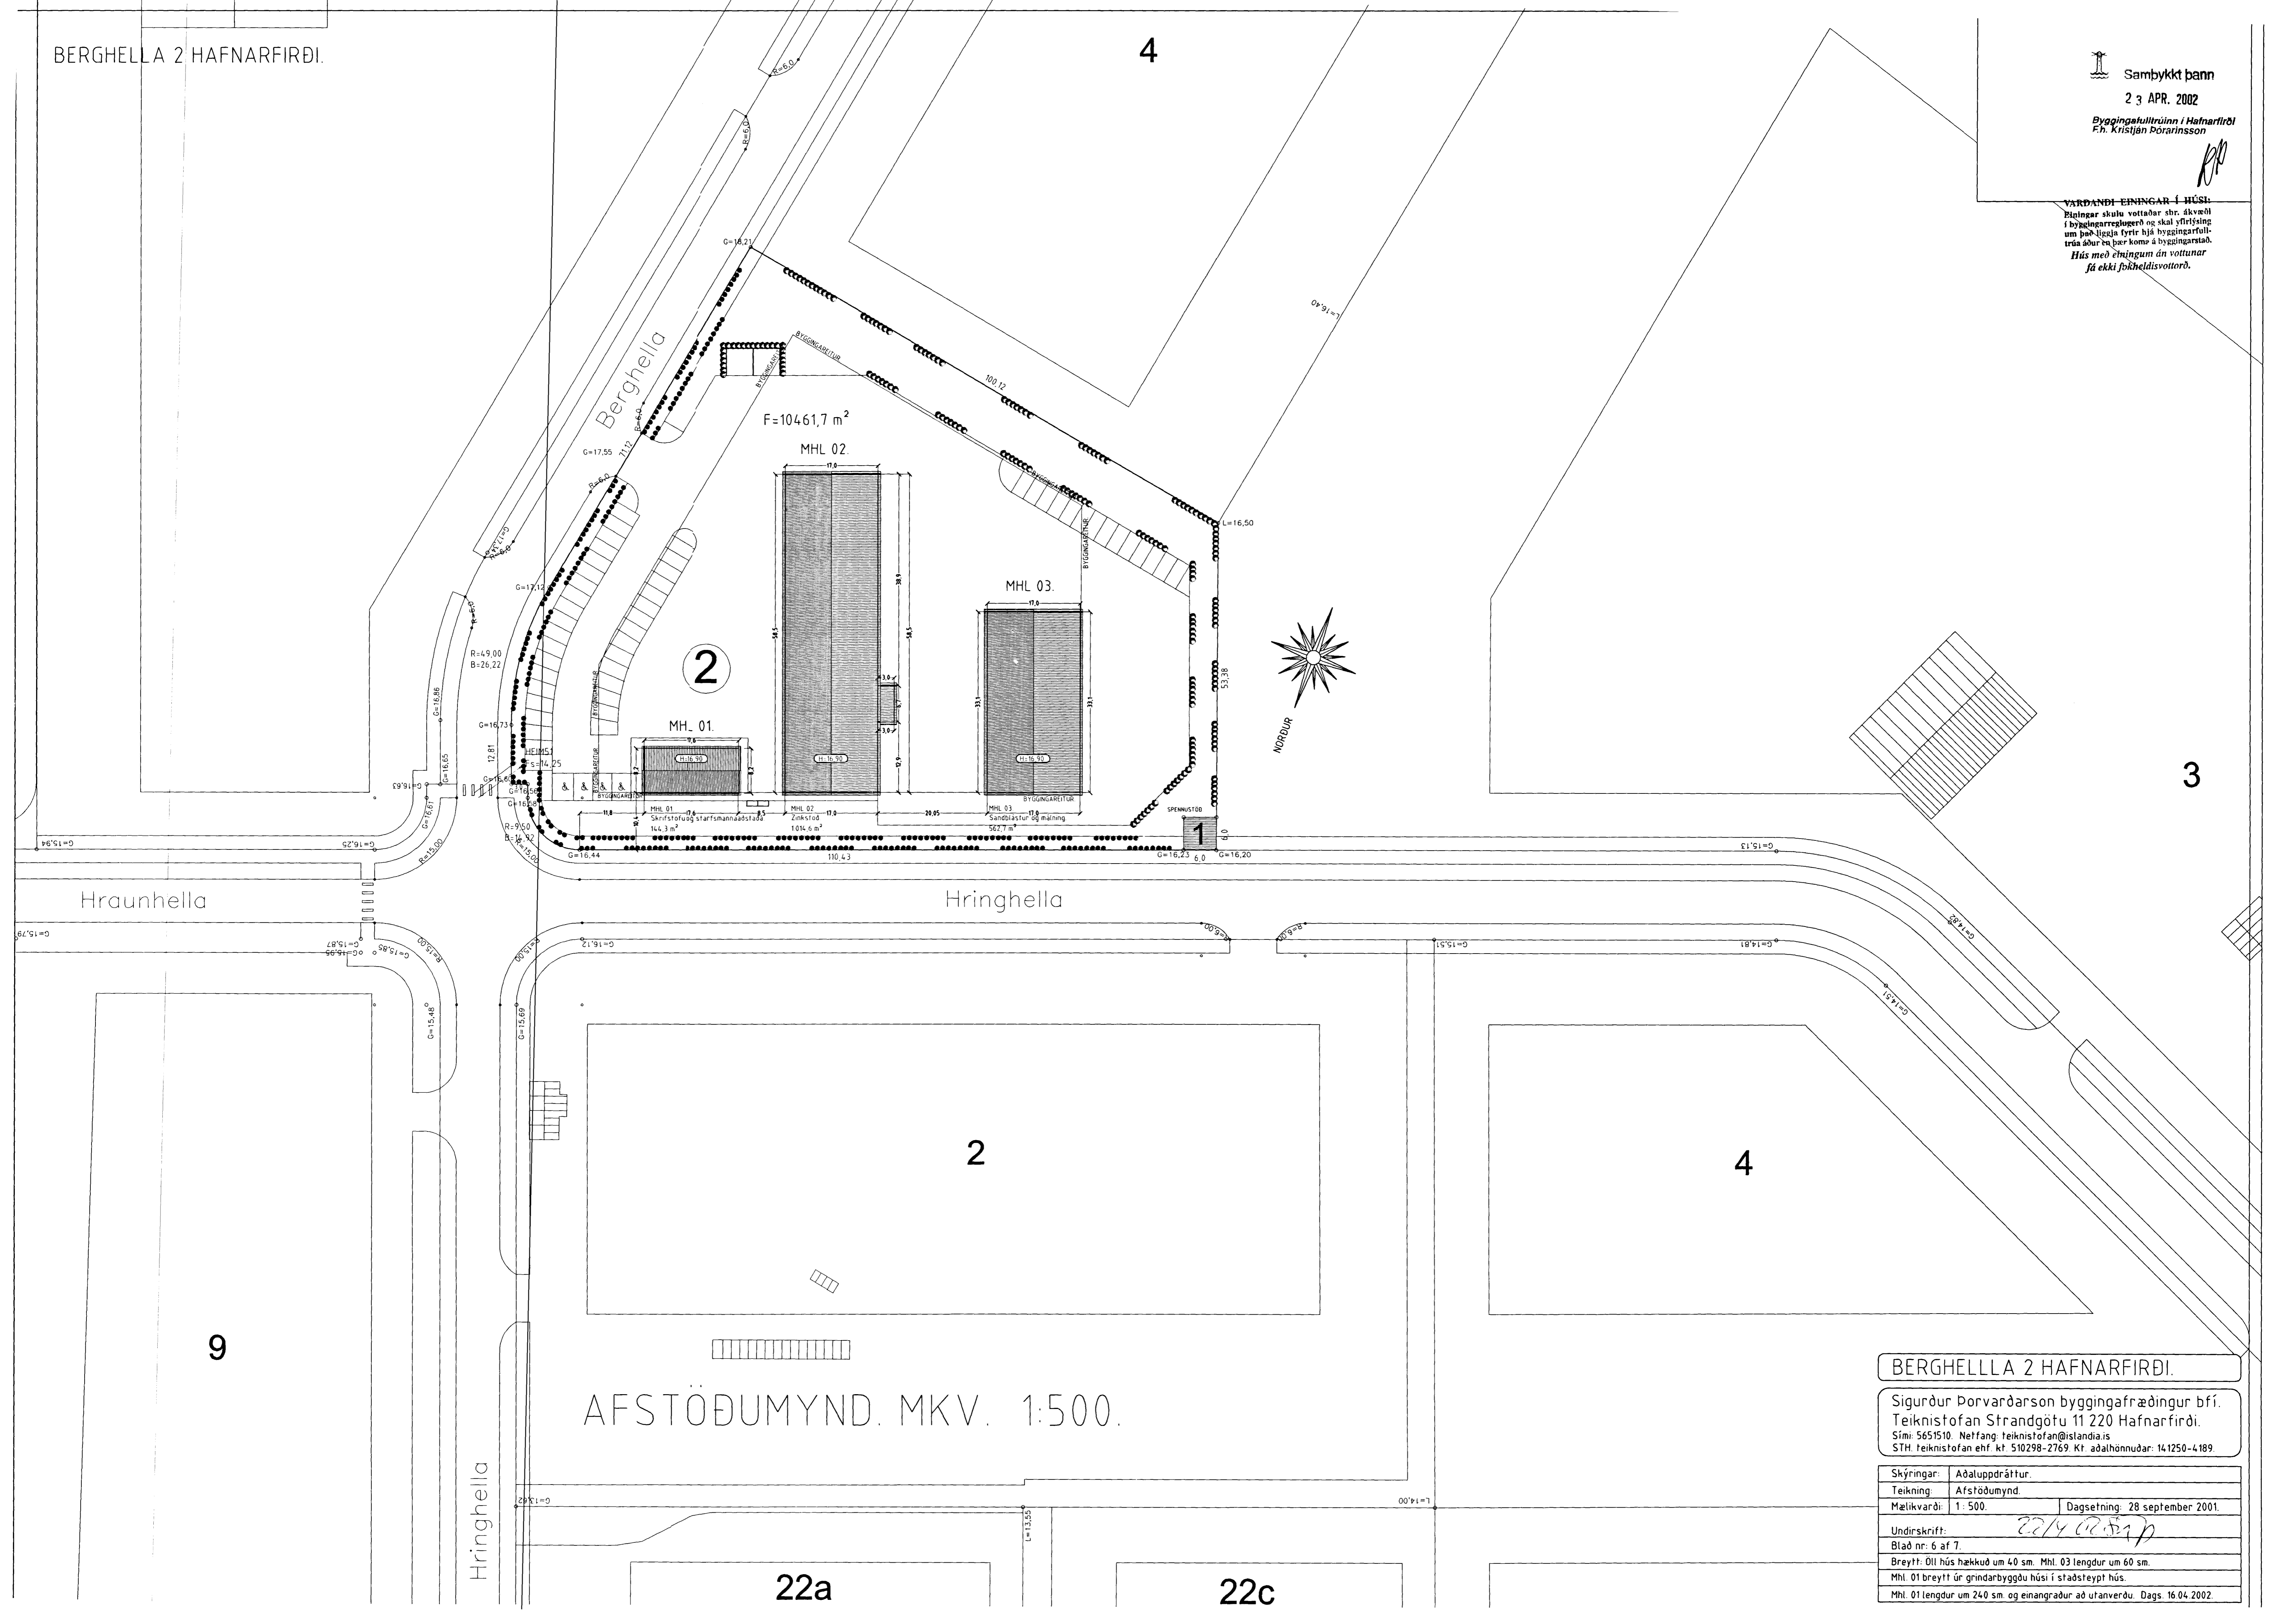

AFSTÖÐUMYND. MKV. 1:500.

BERGHELLA 2 HAFNARFIRÐI.

Sigurður Þorvarðarson byggingafræðingur b.f.í.
Teiknistofan Strandgötu 11 220 Hafnarfirði.
Sími: 5651510. Netfang: teiknistofan@istandia.is
STH teiknistofan ehf. kt. 510298-2769. Kf. aðalhönnuðar: 141250-4189

Skýringar:	Aðaluppdráttur.
Teikning:	Afstöðumynd.
Mælikvæði:	1: 500. Dagsetning: 28 september 2001.
Undirskrift:	<i>22/4 0202</i>
Blad nr:	6 af 7.
Breytt:	Öll hús hækkuð um 40 sm. Mhl. 03 lengdur um 60 sm.
Mhl. 01	breytt úr grindarbyggðu húsi í staðsteypt húsi.
Mhl. 01	lengdur um 240 sm. og einangradur að utanverðu. Dags. 16.04.2002.

22a

22c