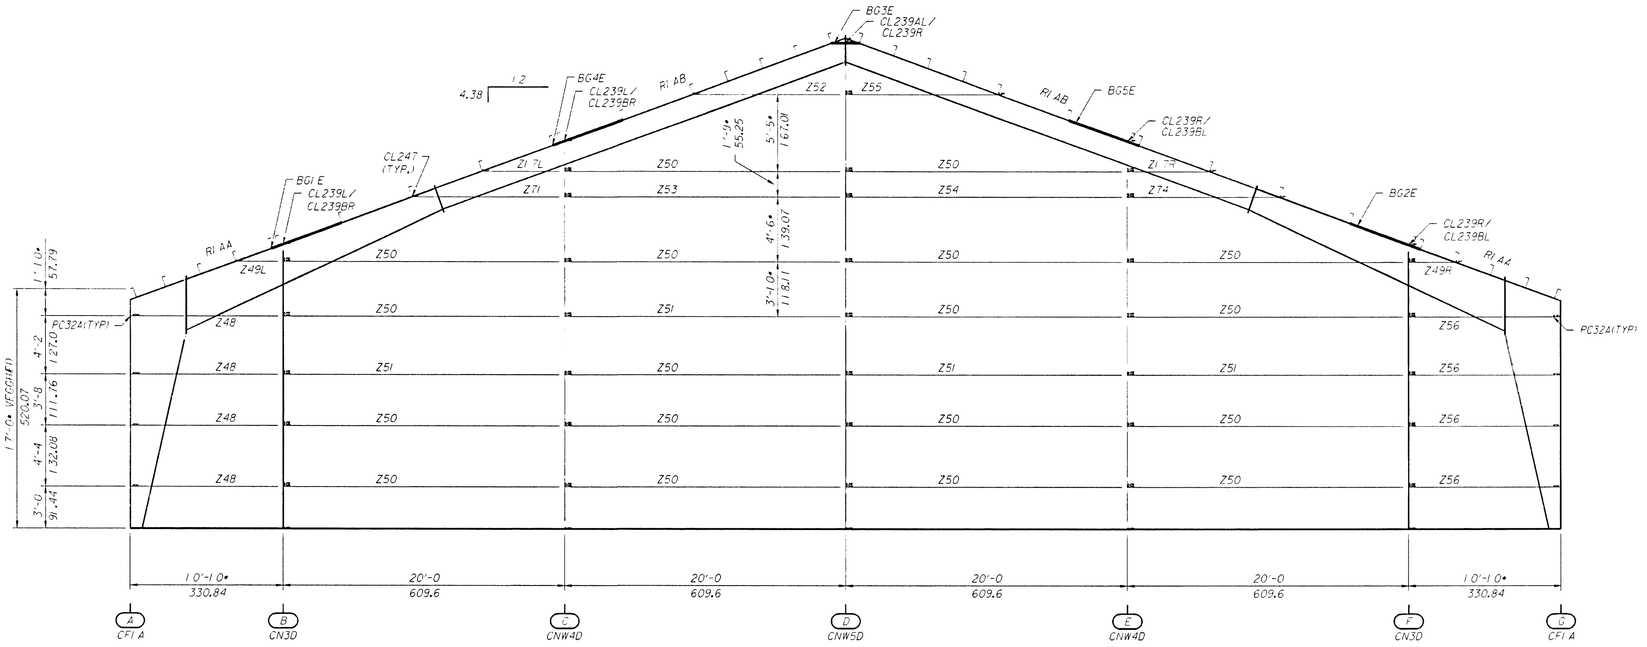

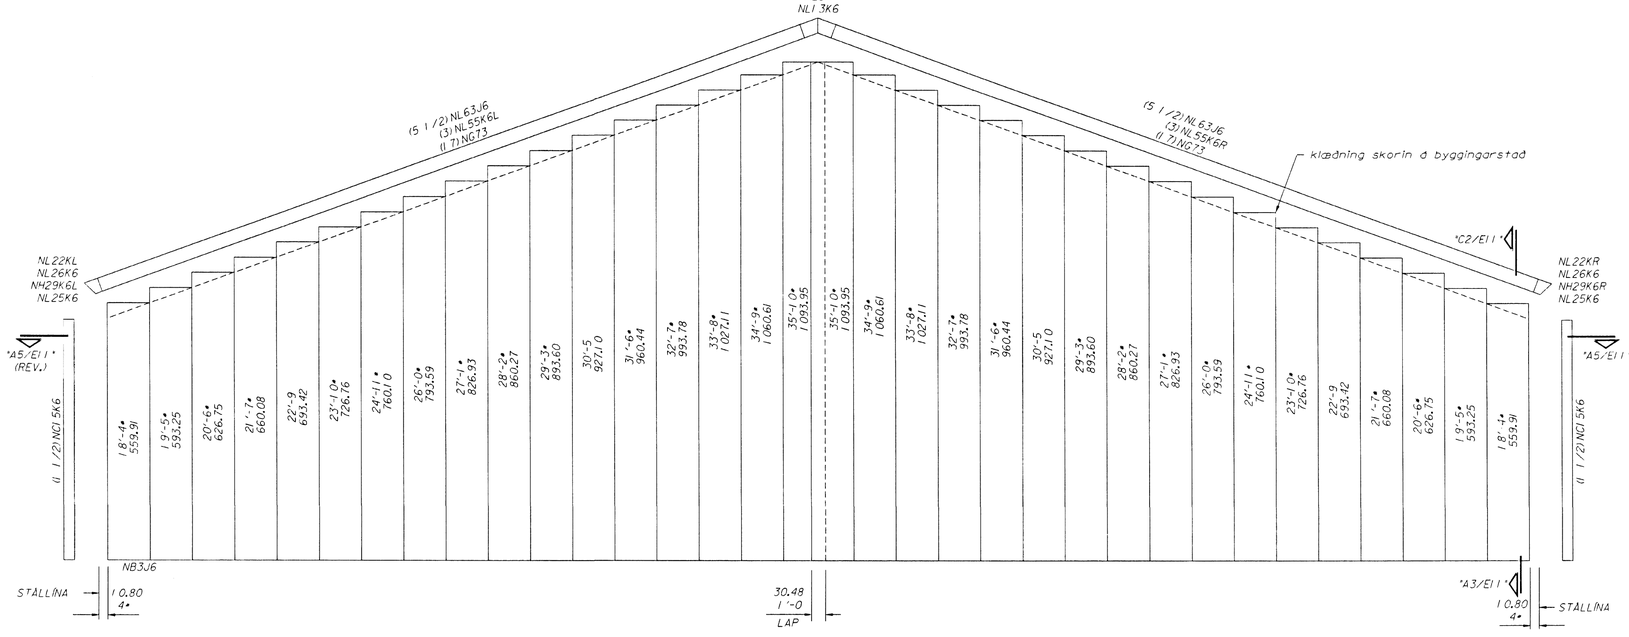

Samþykkt teikning framleiðanda:
Star Building System teikn. nr. E5
Sbr. skýrslur VN dags. 16.7./ 16.8./ og 6.9.1999.

Verkfræðistofa Norðurlands ehf
Akureyri 14.02.2000.

Eiríkur Jónsson verkfr. — Adam Traustason verkfr.

Byggingafulltrúi Hafnarfjarðar
Afgreitt þann
03 MARS 2000
Sigurbjartur Halldórsson

ENG. SEAL

		athugað:	dagsetning:
		teikning ekki í kvarða	

STAR BUILDING SYSTEMS
A RobertsonCeco Company
P.O. BOX 9
OKLAHOMA CITY, OK 73143
(405) 636-2010

SINDRI-STÁL HF	kaupandi: GAMATHJÓNUSTAN
REYKJAVÍK, ICELAND	HAFNARFJÖRÐUR, ICELAND

verk nr: 99-5797
meðlimur: MBMA
teikning nr: E5