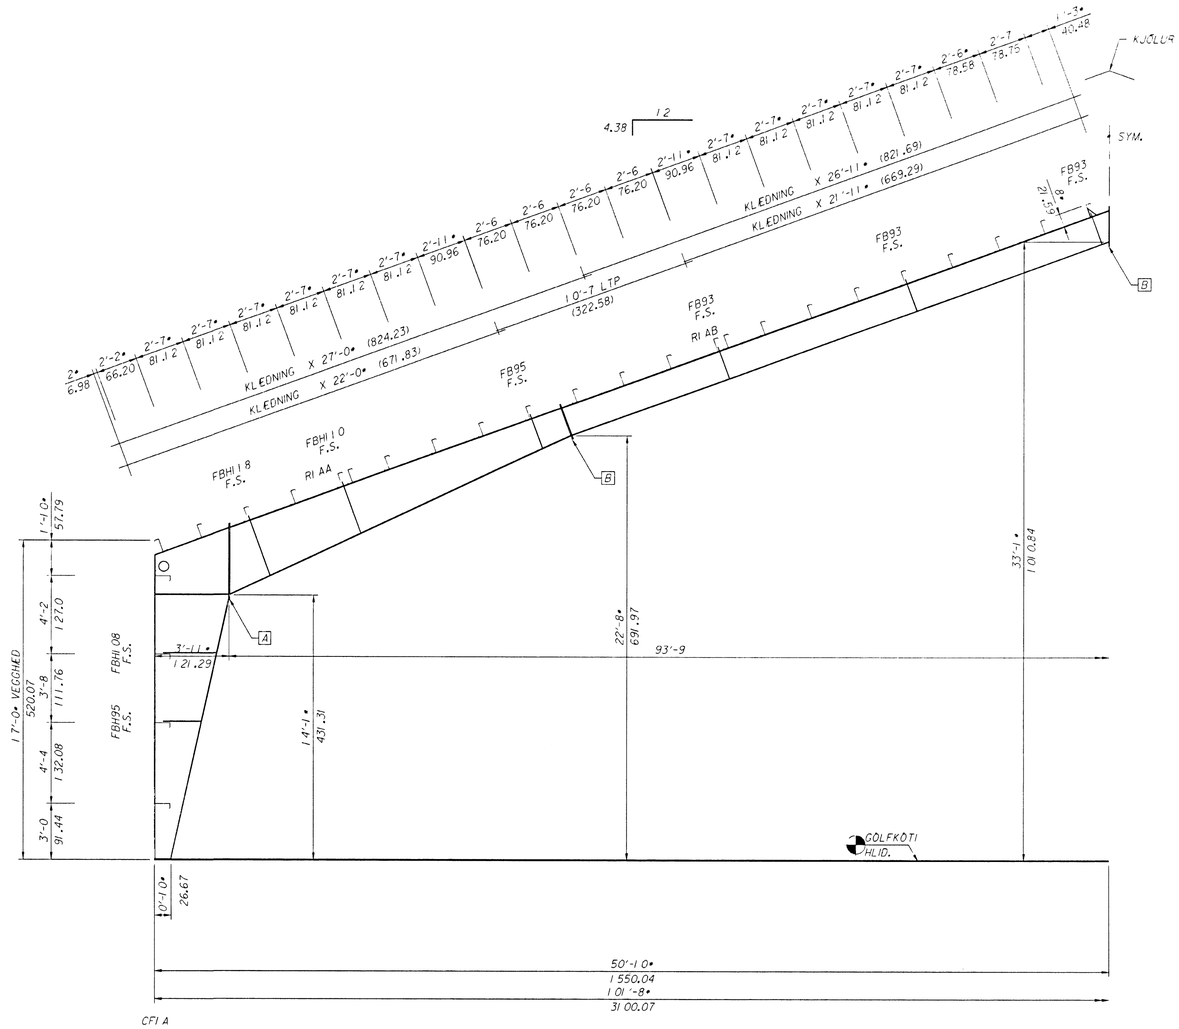

SNIÐMYND Í RAMMALÍNU "8" TIL "12"

BYGGING "A"

Fyrirvari:
sbr. skýrslu VN dags. 16.7.1999, viðauki 1

1 Styrking horna í ramma A og B.

2 Fjölgun afstífinga á innri flansi, A og B.

3 Viðbótarstál til styrkingar á ramma B.

Sjá einnig teikningu VN nr. 591.1.01

VN/ ej- at

Samþykkt teikning framleiðanda:
Star Building System teikn. nr. E13
Sbr. skýrslur VN dags. 16.7./ 16.8./ og 6.9.1999.

Verkfræðistofa Norðurlands ehf
Akureyri 14.02.2000.

Eiríkur Jónsson verkfr. Adam Traustason verkfr.

Byggingarfulltrúi Hafnarfjarðar
Afgreitt þann
03 MARS 2000
Sigurbjartur Hallgrímsson

ENG. SEAL

athugað	dagsetning	
teikn. ekki í kvarða		

STAR BUILDING SYSTEMS
A RobertsonCeco Company
P.O. BOX 949
OKLAHOMA CITY, OK 73143
(405) 636-2010

SINDRI-STAL HF
REYKJAVIK, ICELAND

Kaupandi
GAMATHJONUSTAN
HAFNARFJORDOR, ICELAND

verk nr: 99-5797

MBMA

teikning nr: EI 3

SPLICE BOLT TABLE

CONN.	QTY. SIZE	TYPE	HARDENED WASHERS	BEVELED WASHERS
A	(14) • X 2	A325 B&N	0	0
B	(8) • X 2	A325 B&N	0	0