



Rammi í byggingu B

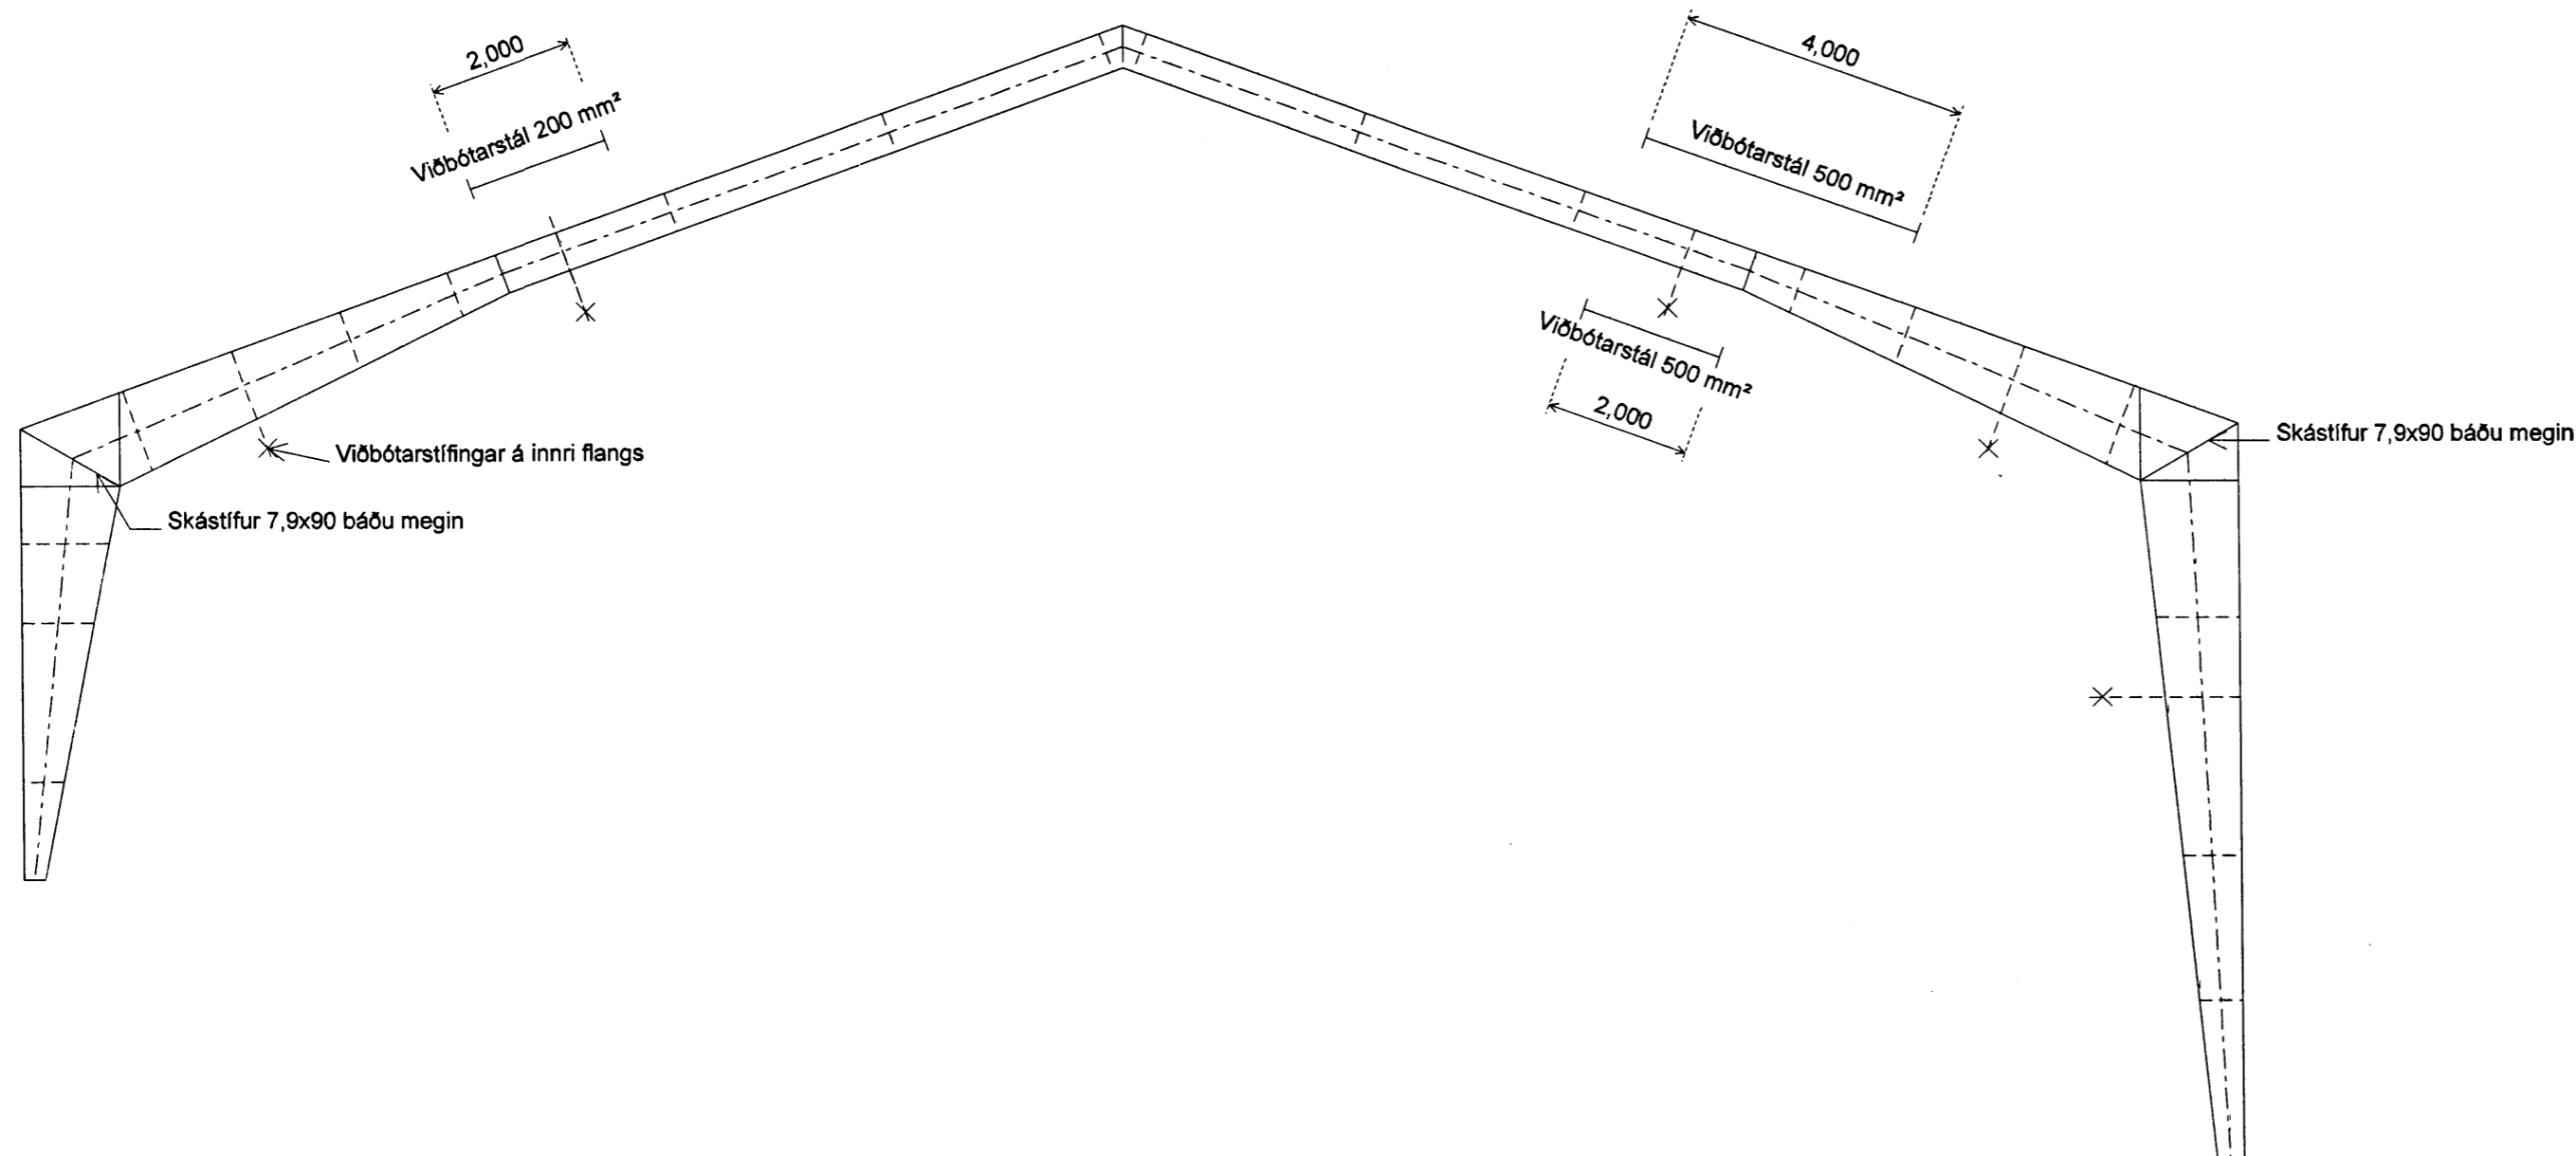

Rammi í byggingu A

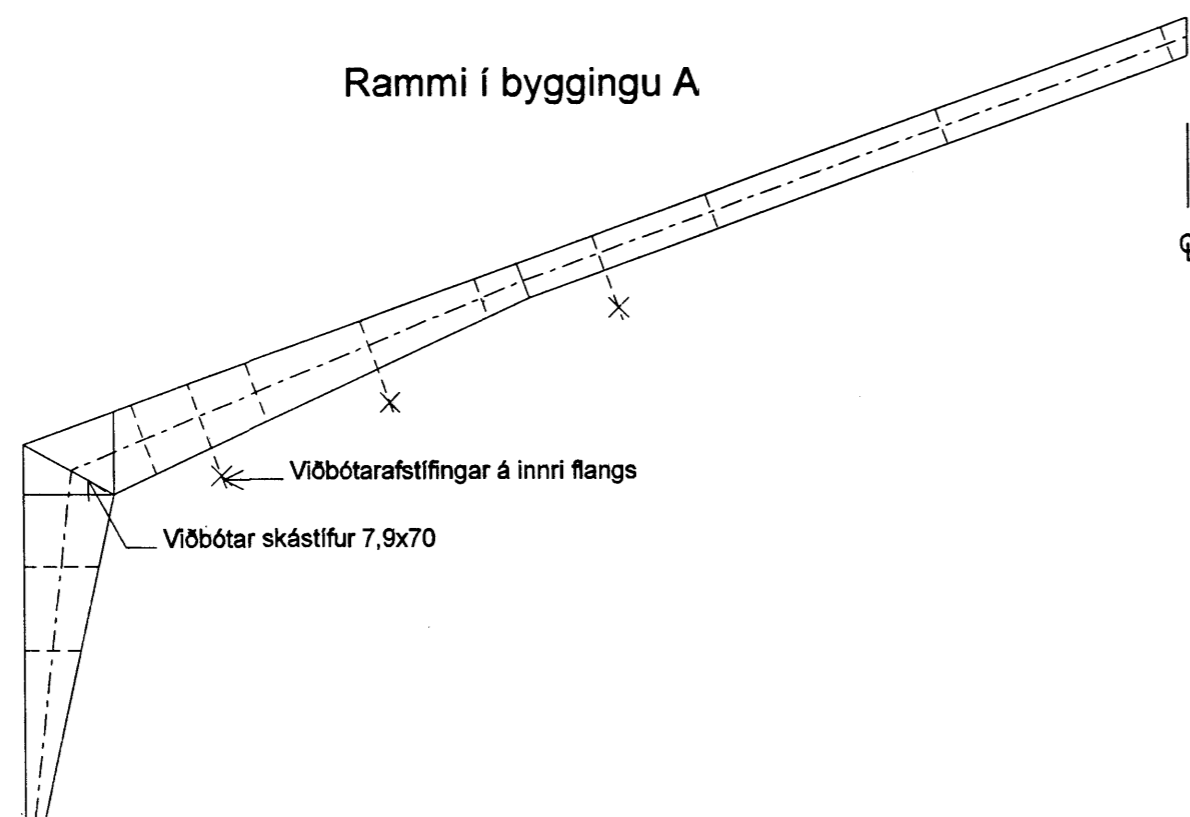

Skýringarmynd v/ styrkinga á stálroömmum frá STAR BUILDING SYSTEMS

× Táknað viðbótarafstífgingar á innri flangs

Byggingafultrúi Hafnarfjarðar
Afgreitt þann
03 MARS 2000
Sigurbjartur Haldrónsson

Helluhraun 31 Hafnarfirði

Styrkingar á stálroömmum í byggingum A og B



Verkfæðistofa
Norðurlands ehf
Hofabát 4 600 Akureyri
Sími 462-4031 Fax 462-7415

				M. 1:100	Hannað E.J./A.T.	Teknað E.J./A.T./Á.G.K.	Samb. Adom T	Daga. sept. '99	Nr. 595.1.01
--	--	--	--	-------------	---------------------	----------------------------	-----------------	--------------------	-----------------