Berjahlíð nr 1 m. 1:´00 Hafnafirði

v/ELDVARNA

blað nr. 4

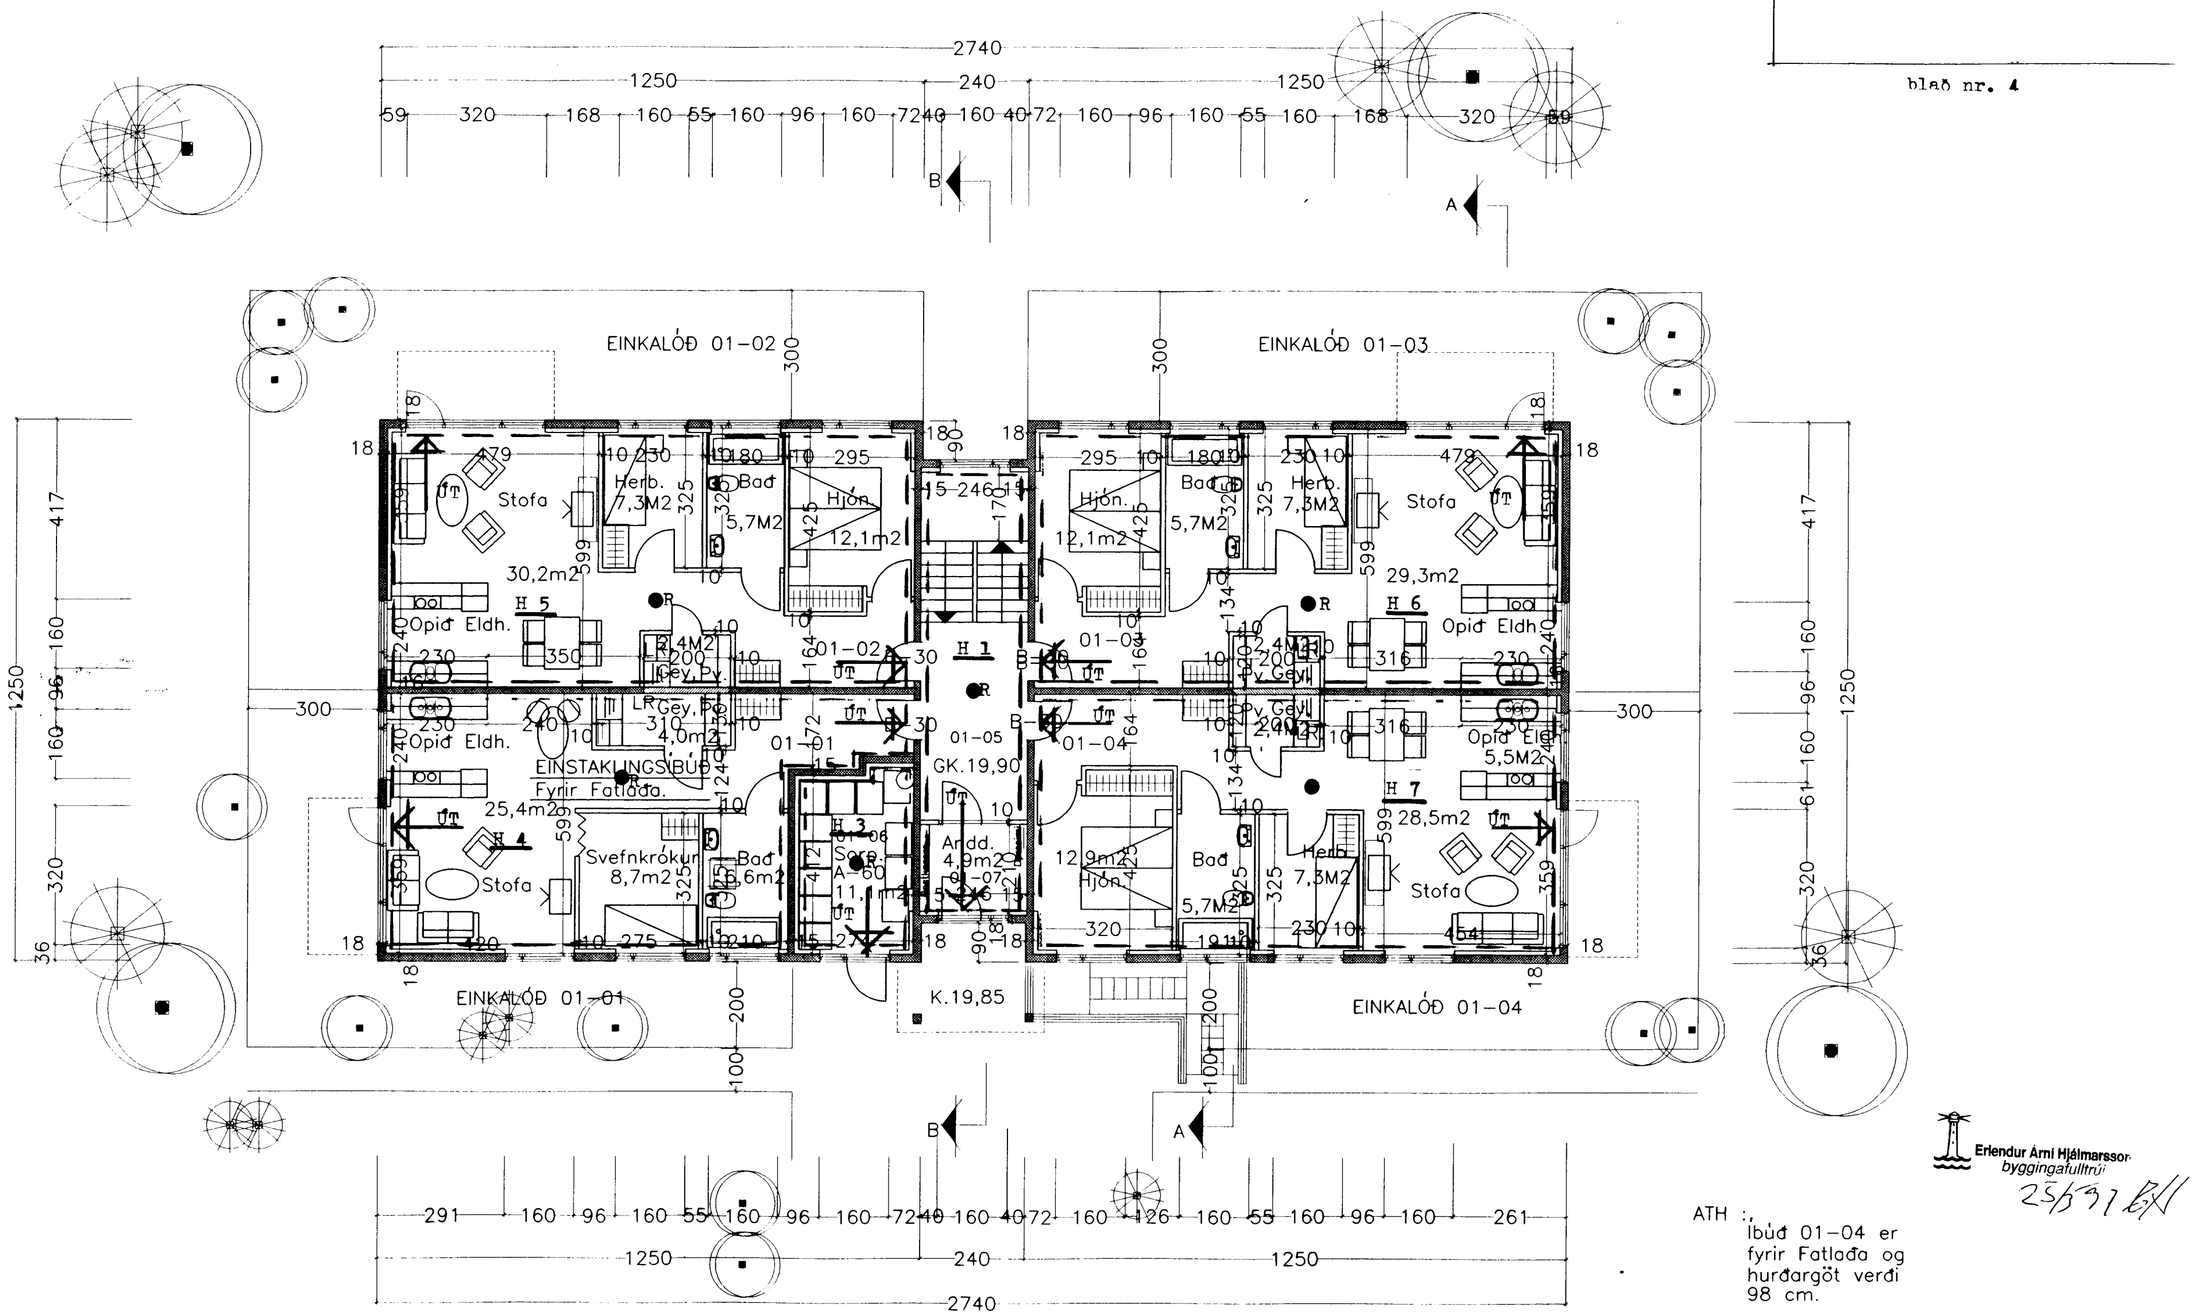

Grunnmynd 1 hæðar.

Erlendur Árni Hjálmarsson
byggingafulltrúi
25/3/97

ATH :,
Íbúð 01-04 er fyrir Fatlaða og hurðargöt verði 98 cm.

TEIKNISTOFAN Sudurlandsbraut 48 Simi 5887344 Fax 5887343

VERKHEITI. Berjahlíð nr.1 Hafnafirði 1. Hæð	MAL. 1:100 BLAD NR. 4
SIGURDUR KJARTANSSON kt. 090246-2839	DAGS. Januar 1997
	BREYTT.