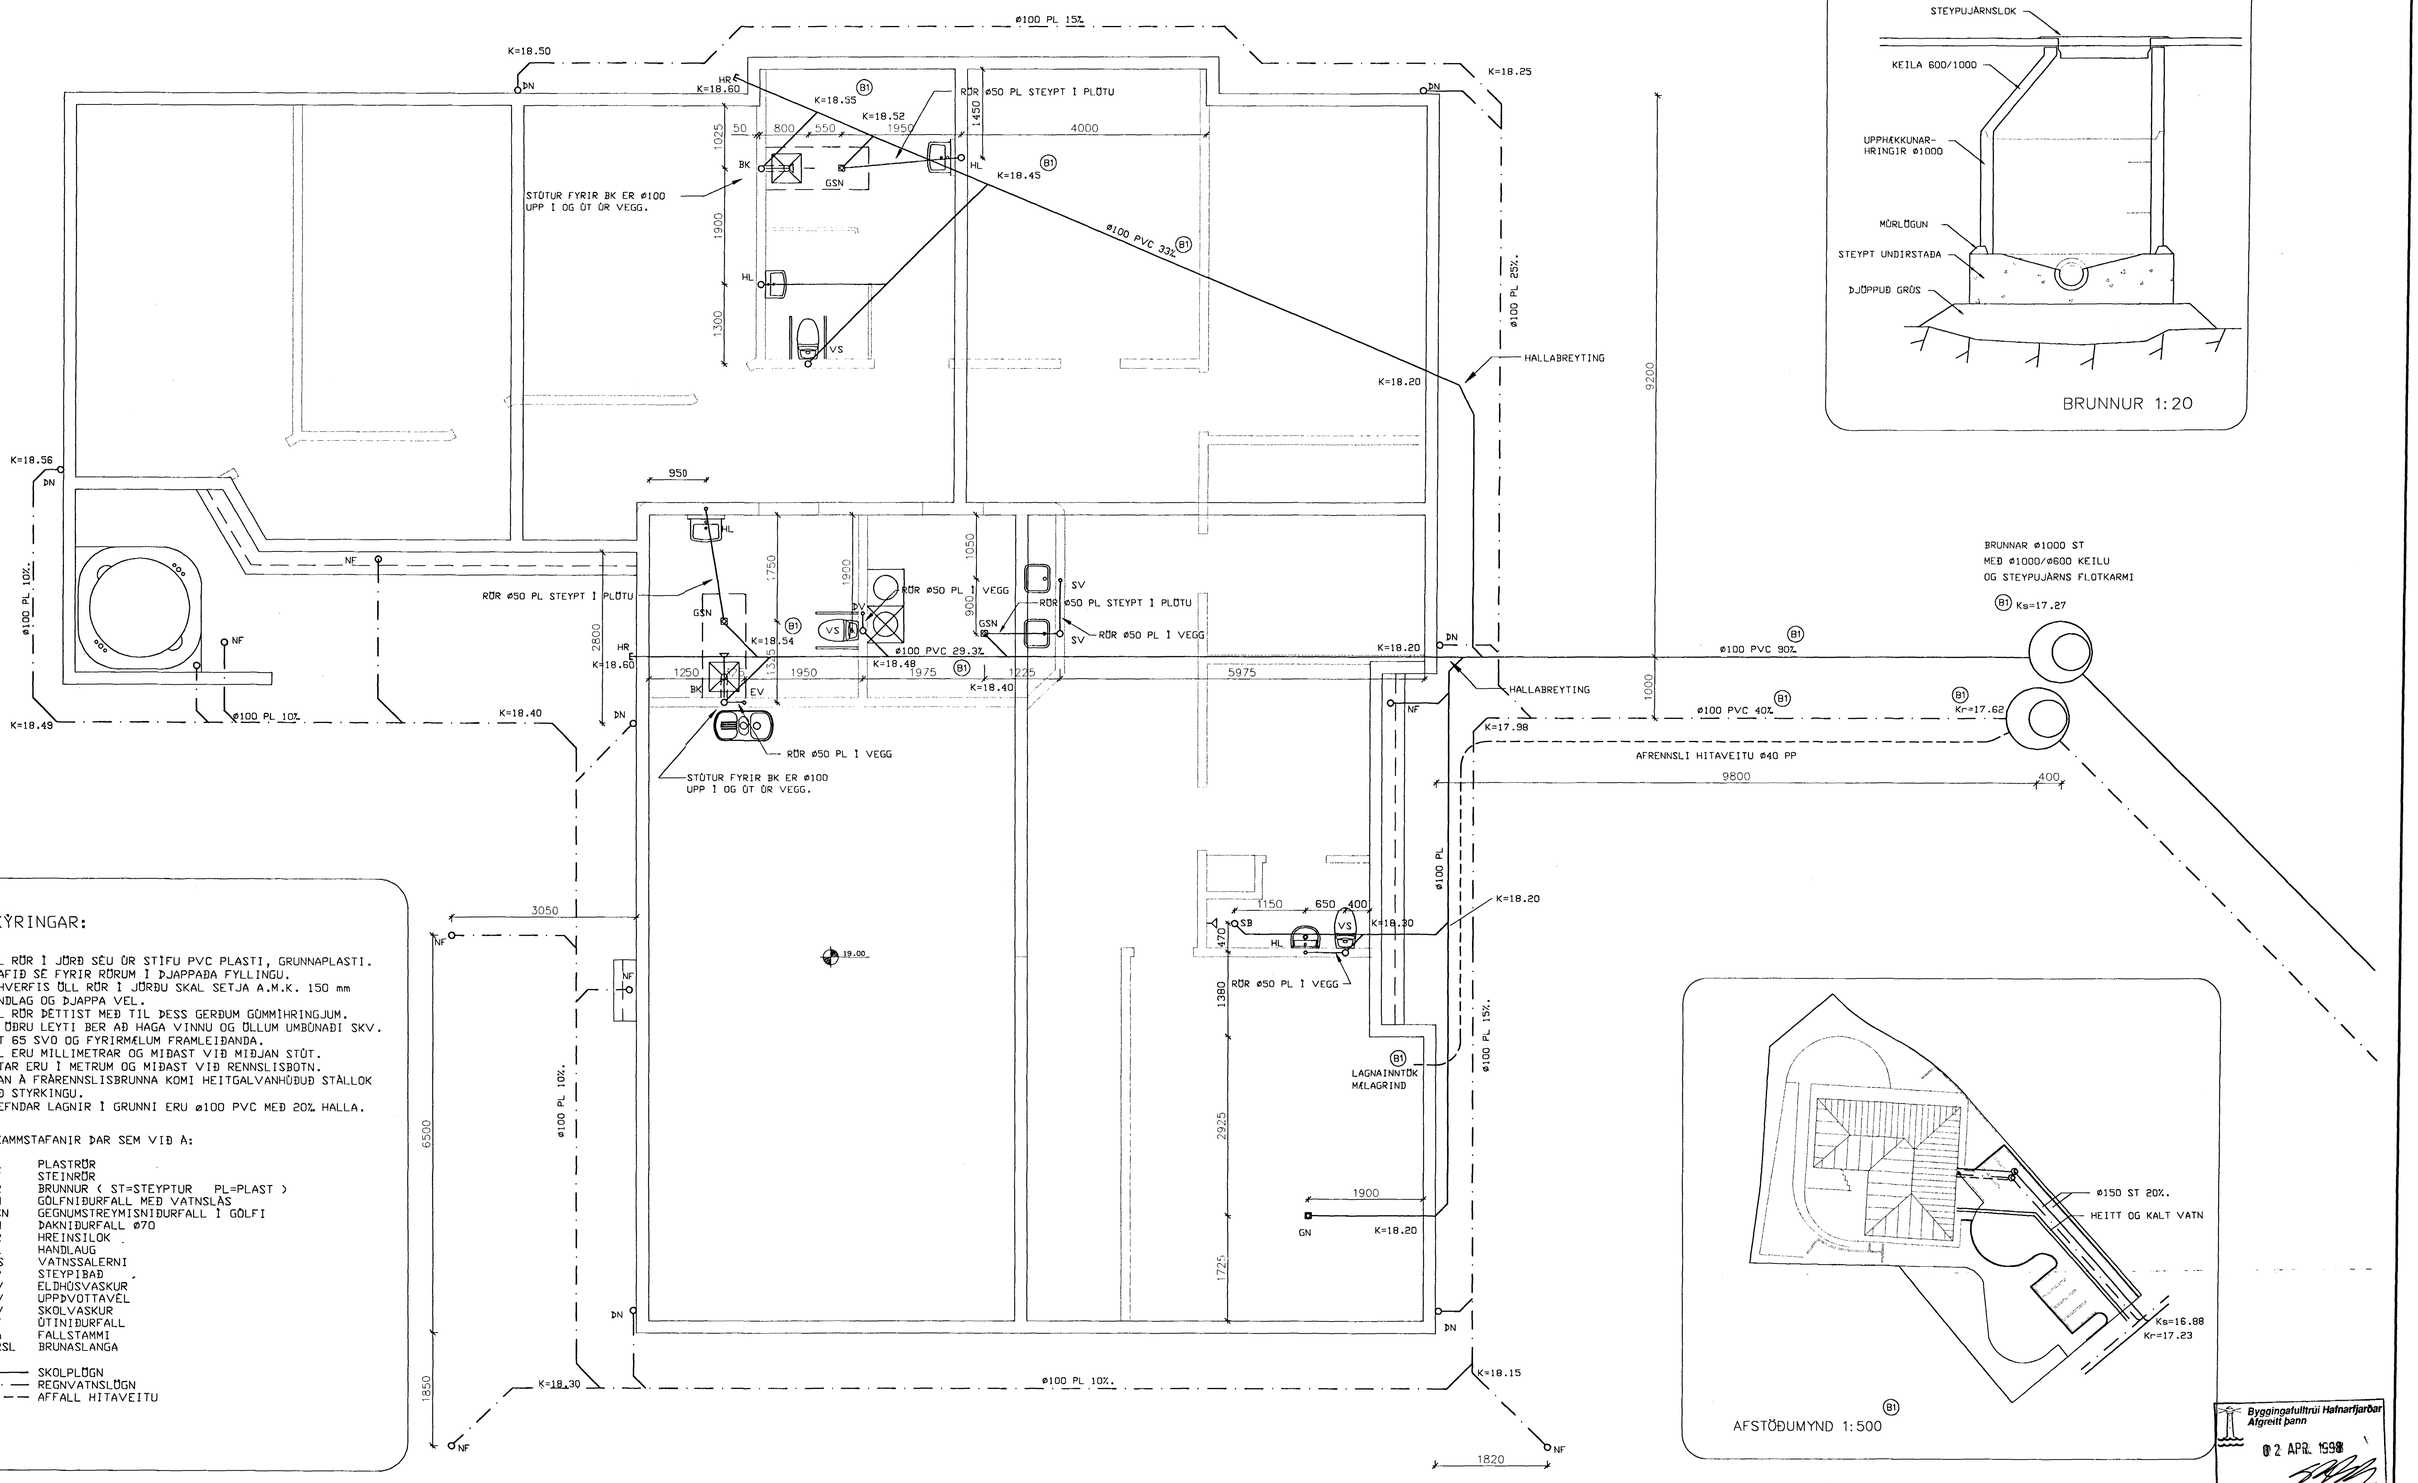

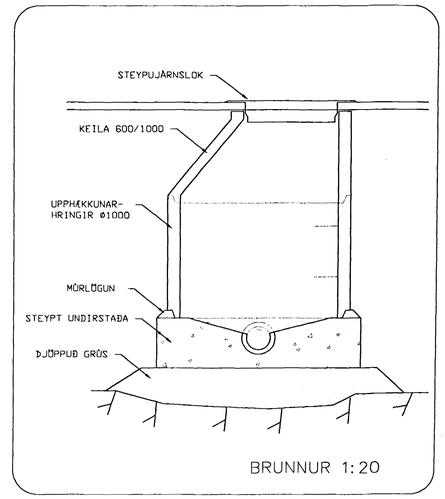

BRUNNUR 1:20

BRUNNAR ø1000 ST
MEÐ ø1000/ø600 KEILU
OG STEYPUJÁRNS FLOTKARMI

(B1) Ks=17.27

(B1) Kr=17.62

(B1) AFSTÖÐUMYND 1:500

SKÝRINGAR:

ÖLL RÖR Í JÖRÐ SÉU ÚR STÍFU PVC PLASTI, GRUNNAPLASTI.
GRAFIÐ SÉ FYRIR RÖRUM Í ÞJAPPAÐA FYLLINGU.
UMHVERFIS ÖLL RÖR Í JÖRÐU SKAL SETJA A.M.K. 150 mm
SANDLAG OG ÞJAPPA VEL.
ÖLL RÖR ÞÉTTIST MEÐ TIL ÞESS GERÐUM GÚMMÍHRINGJUM.
AÐ ÚÐRU LEYTI BER AÐ HAGA VINNU OG ÖLLUM UMBÚNAÐI SKV.
ÍST 65 SVO OG FYRIRMÆLUM FRAMLEIÐANDA.
MÁL ERU MILLIMETRAR OG MIÐAST VIÐ MIÐJAN STÚT.
KÓTAR ERU Í METRUM OG MIÐAST VIÐ RENNSLISBOTN.
OFAN Á FRÁRENNSLISBRUNNA KOMI HEITGALVANHÚÐUÐ STÁLLOK
MEÐ STYRKINGU.

(B1) ÓNEFNDAR LAGNIR Í GRUNNI ERU ø100 PVC MEÐ 20% HALLA.

SKAMMSTAFANIR ÞAR SEM VIÐ Á:

PL	PLASTRÖR
ST	STEINRÖR
BR	BRUNNUR (ST=STEYPTUR PL=PLAST)
GN	GÓLFNIÐURFALL MEÐ VATNSLÁS
GSN	GEGNUMSTREYMISNIÐURFALL Í GÓLFI
(B1) DN	ÞAKNIÐURFALL ø70
HR	HREINSILOK
HL	HANDLAUG
VS	VATNSSALERNI
SP	STEYPIÐAÐ
EV	ELDHÚSVASKUR
UV	UPPÞVOTTAVÉL
SV	SKOLVASKUR
NF	ÚTNIÐURFALL
Fn	FALLSTAMMI
BRSL	BRUNASLANGA

——— SKOLPLÖGN
— · — REGNVATNSLÖGN
– – – AFFALL HITAVEITU

Byggingafulltrúi Hafnarfjarðar
Afgreitt þann
02 APR. 1998
Sigurbjartur Halldórsson

Hnitakerfi:								VERKFRÆÐISTOFA SUÐURLANDS	Verk: BERJAHLÍÐ 2 HAFNARFIRÐI – SAMBÝLI
Hæðakerfi:								AUSTURVEGI 3-5, 800 SELFOSSI, SÍMI 482 3900, FAX 482 3914	FRÁRENNSLISLAGNIR Mkv: 1:50
Vörpun:									AFSTÖÐUMYND Mkv: 1:500
Skráarnafn: 97106-31.dwg	Tilvísanir	B1	27.3.98	Skýringar við lagnir			Samþykkt:		BRUNNUR Mkv: 1:20
		Br.	Dags.	Eðli breytingar	Yf.	Sp.		Hannað: GH	Yfirfarið: Dags: 01.08.1997 Verknr: 97106 Teikn.nr: 301.B1