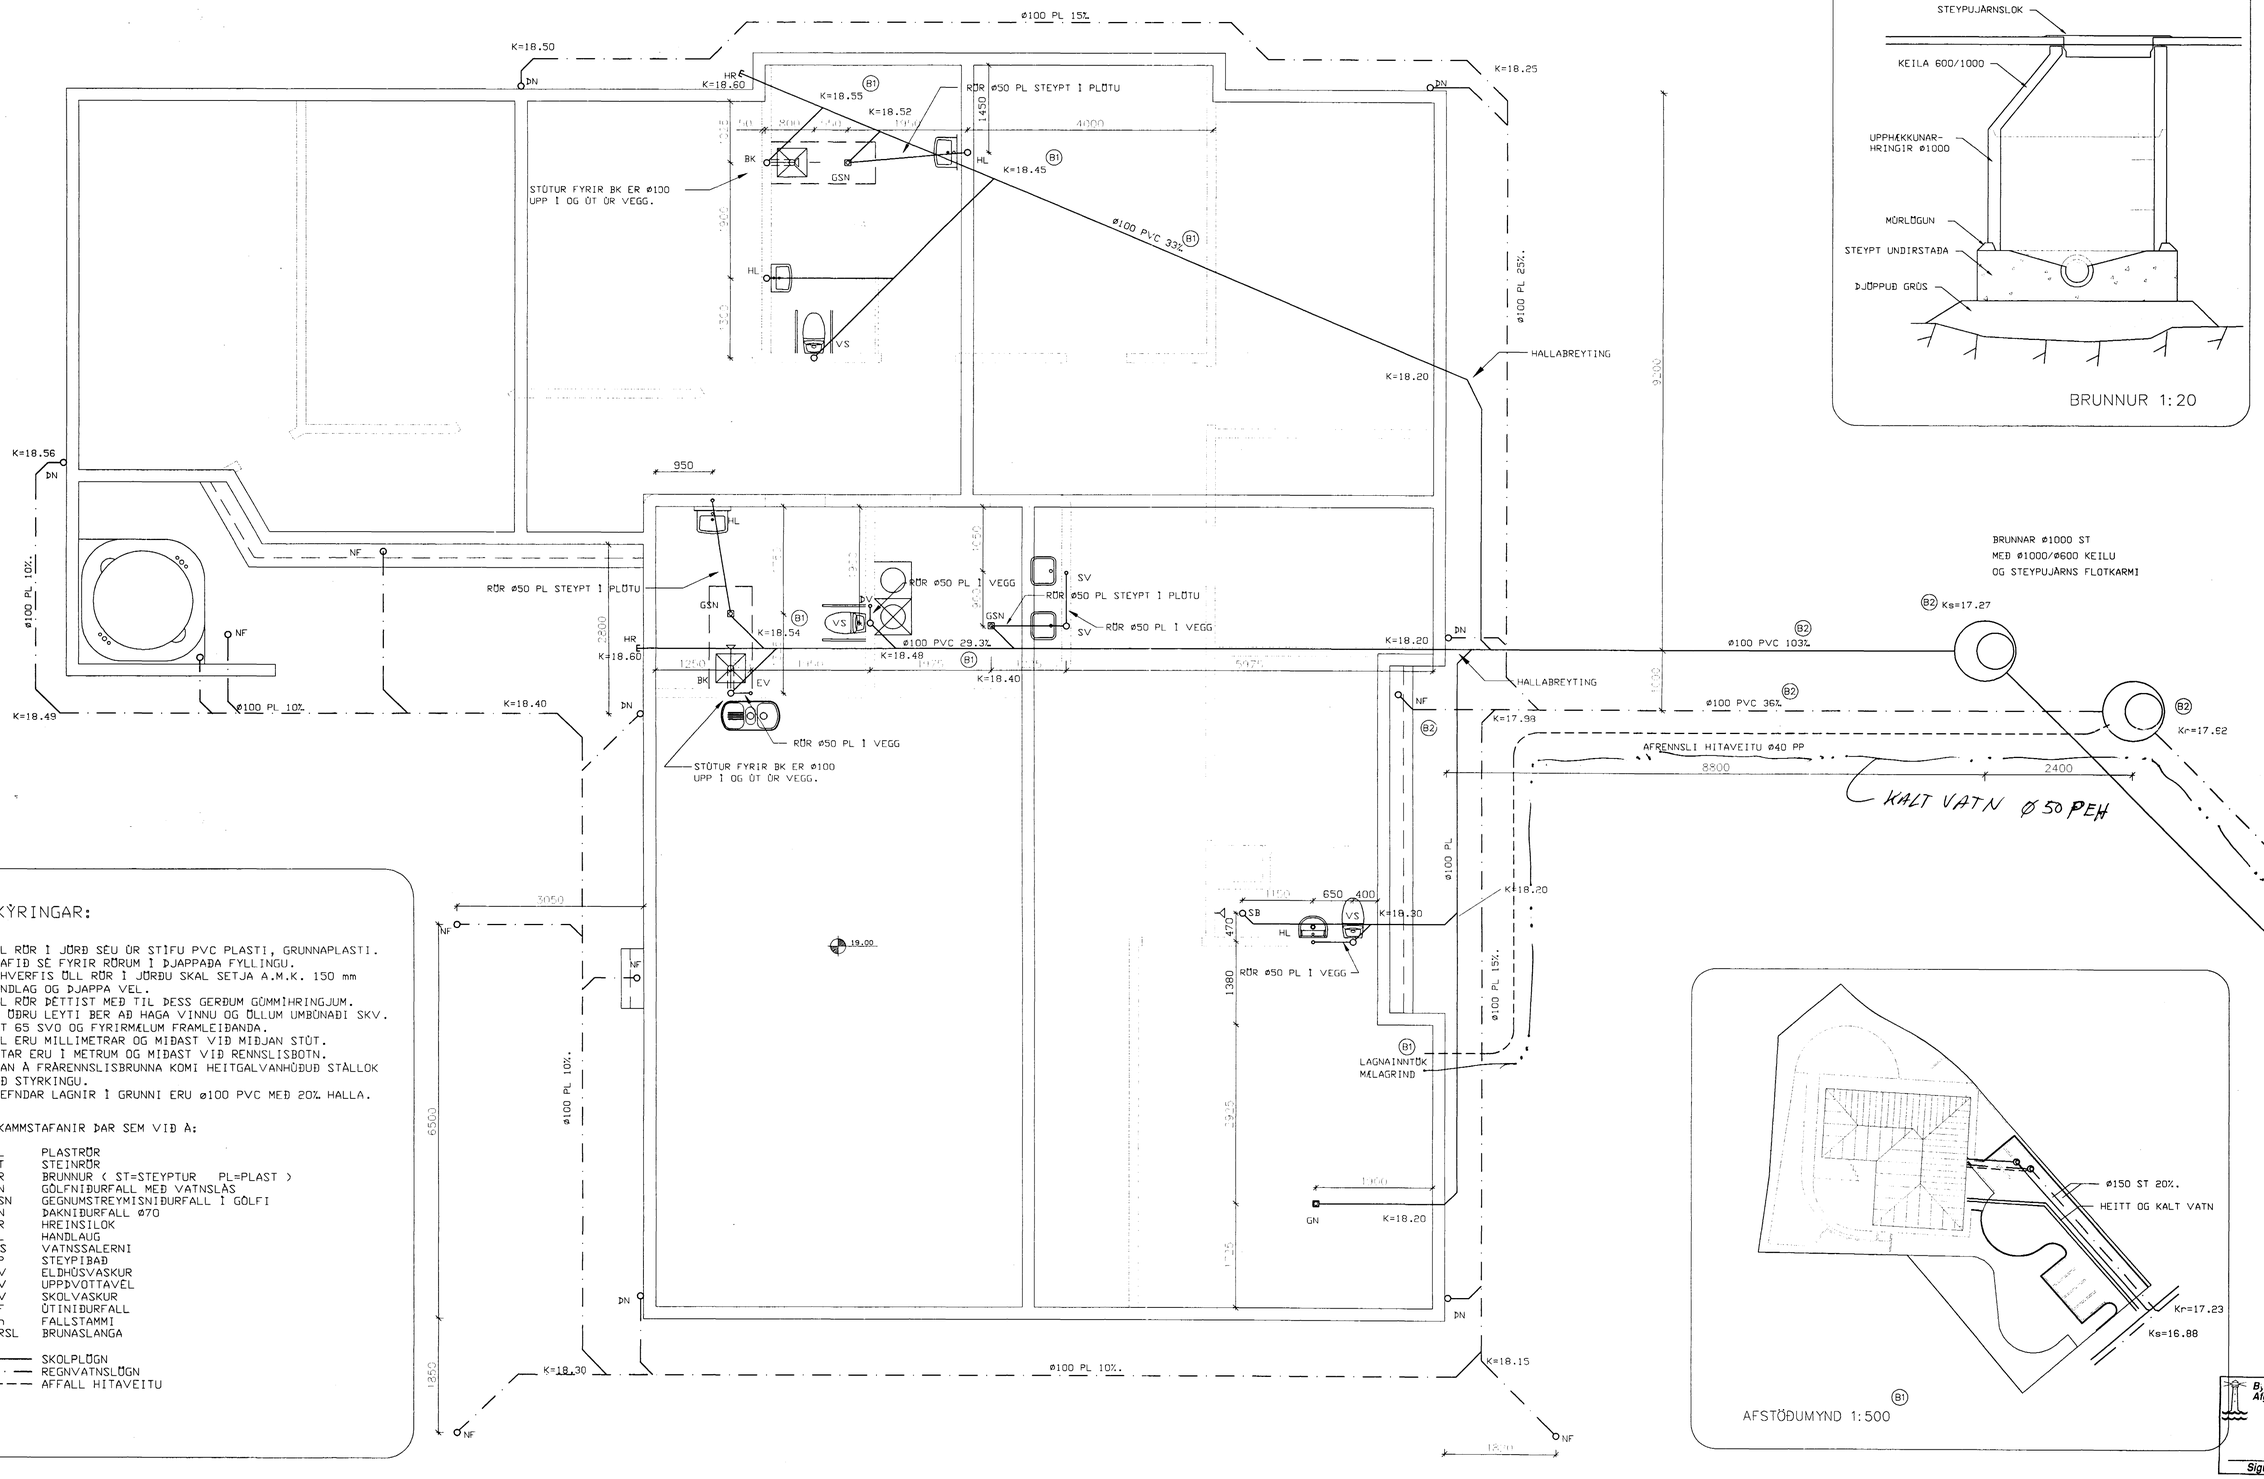

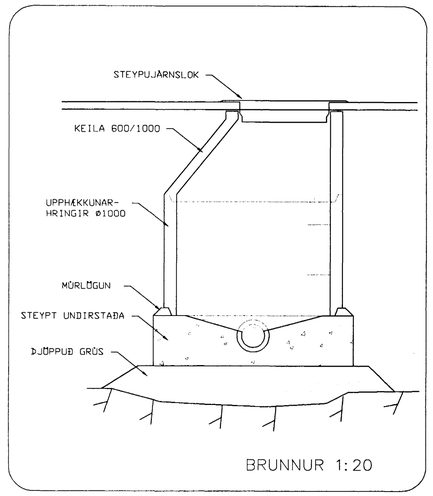

BRUNNUR 1:20

AFSTÖÐUMYND 1:500

SKÝRINGAR:

ÖLL RÖR Í JÖRÐ SÉU ÚR STÍFU PVC PLASTI, GRUNNAPLASTI.
GRAFIÐ SÉ FYRIR RÖRUM Í DJAPPAÐA FYLLINGU.
UMHVERFIS ÖLL RÖR Í JÖRÐU SKAL SETJA A.M.K. 150 mm
SANDLAG OG ÞJAPPA VEL.
ÖLL RÖR ÞÉTTIST MEÐ TIL ÞESS GERÐUM GÚMMÍHRINGJUM.
AÐ ÚÐRU LEYTI BER AÐ HAGA VINNU OG ÖLLUM UMBÚNAÐI SKV.
ÍST 65 SVO OG FYRIRMÆLUM FRAMLEIÐANDA.
MÁL ERU MILLIMETRAR OG MIÐAST VIÐ MIÐJAN STÚT.
KÓTAR ERU Í METRUM OG MIÐAST VIÐ RENNSLISBOTN.
OFAN Á FRÁRENNSLISBRUNNA KOMI HEITGALVANHÚÐUÐ STÁLLOK
MEÐ STYRKINGU.

(B1) ÓNEFNDAR LAGNIR Í GRUNNI ERU ø100 PVC MEÐ 20% HALLA.

SKAMMSTAFANIR ÞAR SEM VIÐ Á:

PL	PLASTRÖR
ST	STEINRÖR
BR	BRUNNUR (ST=STEYPTUR PL=PLAST)
GN	GÓLFNIÐURFALL MEÐ VATNSLÁS
GSN	GEGNUMSTREYMISNIÐURFALL Í GÓLFI
(B1) DN	ÞAKNIÐURFALL ø70
HR	HREINSILOK
HL	HANDLAUG
VS	VATNSSALERNI
SP	STEYPIBAÐ
EV	ELDHÚSVASKUR
UV	UPPÞVOTTAVÉL
SV	SKOLVASKUR
NF	ÚTNIÐURFALL
Fn	FALLSTAMMI
BRSL	BRUNASLANGA

——— SKOLPLÖGN
— · — REGNVATNSLÖGN
– – – AFFALL HITAVEITU

Byggingafulltrúi Hafnarfjarðar
Afgreitt þann
28 APR. 1998
Sigurbjartur Halldórsson

Hnitakerfi:							VERKFRÆÐISTOFA SUÐURLANDS AUSTURVEGI 3-5, 800 SELFOSSI, SÍMI 482 3900, FAX 482 3914
Hæðakerfi:		B2	22.4.98	Skolpi og regnvatni víxlað frá brunni út í götu.			
Vörpun:		B1	27.3.98	Skýringar við lagnir			Sambykkt:
Skráarnafn: 97106-31.dwg	Tilvísanir	Br.	Dags.	Eðli breytingar	Yf.	Sp.	

Verk:	BERJAHLÍÐ 2 HAFNARFIRÐI – SAMBÝLI				
	FRÁRENNSLISLAGNIR			Mkv:	1:50
	AFSTÖÐUMYND			Mkv:	1:500
	BRUNNUR			Mkv:	1:20
Hannað: GH	Yfirfarið:	Dags: 01.08.1997	Verknr: 97106	Teikn.nr:	301.B2