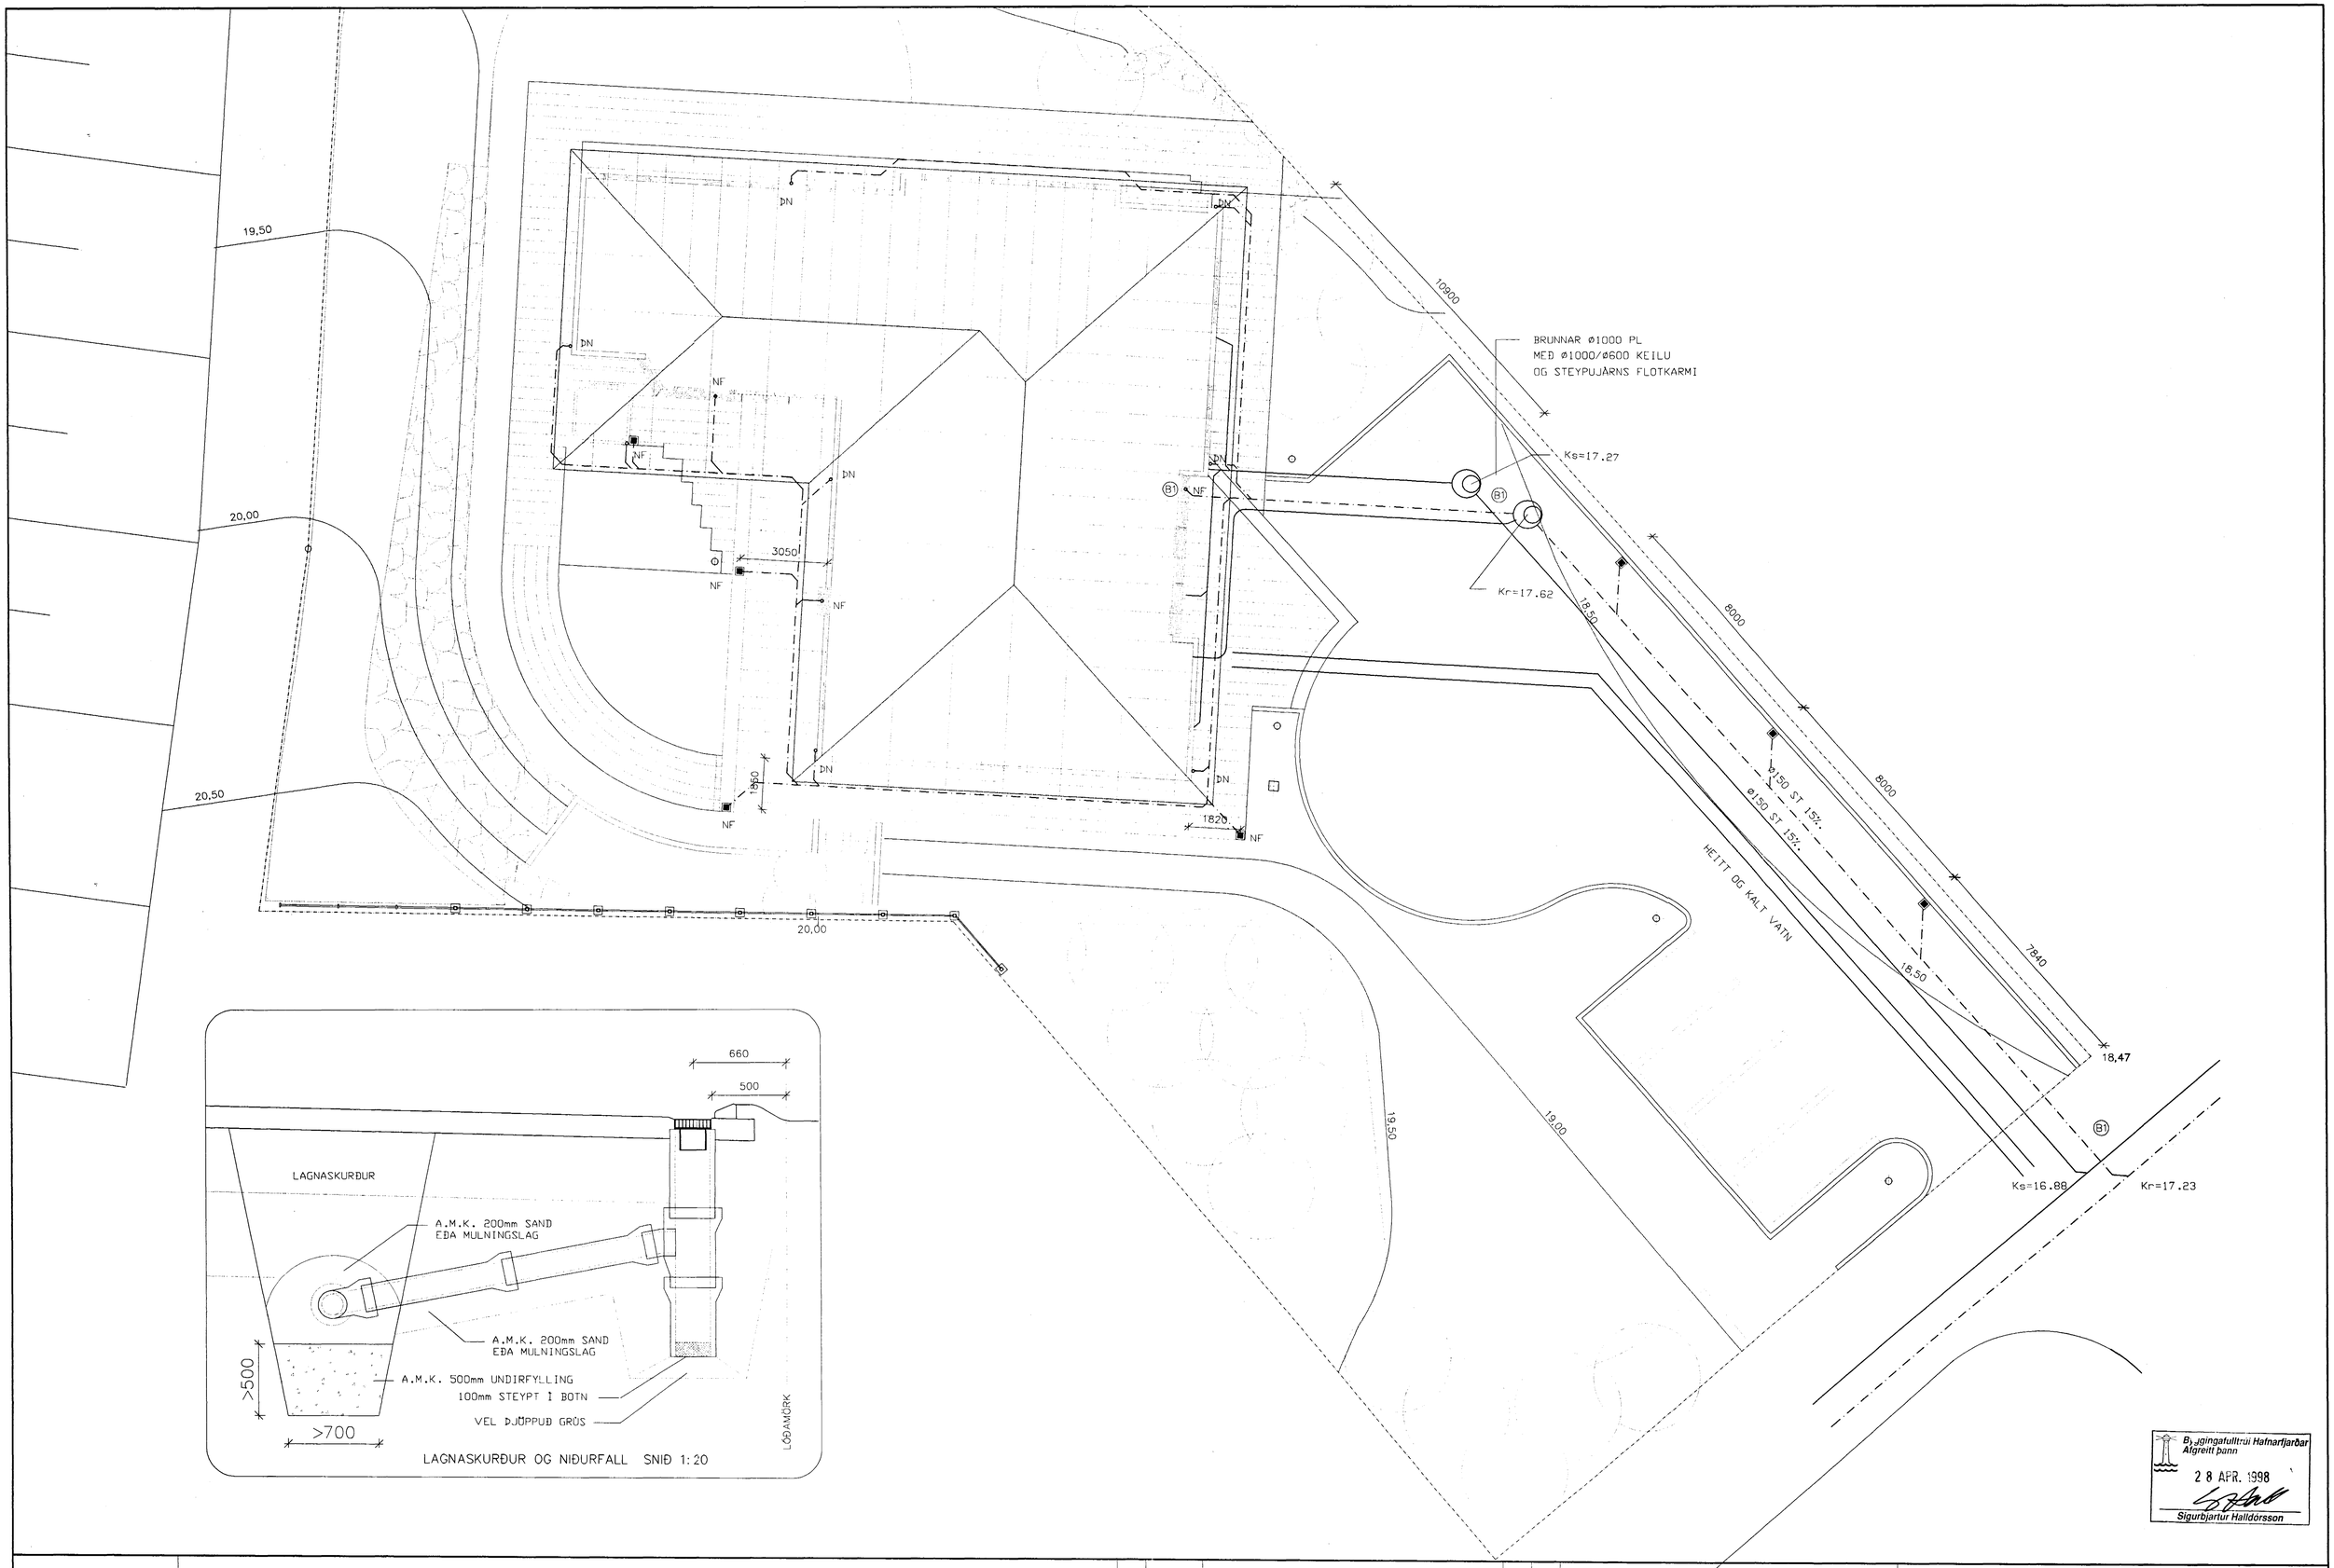

LAGNASKURÐUR OG NIÐURFALL SNIÐ 1:20

Byggingafulltrúi Hafnarfjarðar
Afgreitt þann
28 APR. 1998
Sigurbjartur Halldórsson

Hnitakerfi:								VERKFRÆÐISTOFA SUÐURLANDS AUSTURVEGI 3-5, 800 SELFOSSI, SÍMI 482 3900, FAX 482 3914	Verk:	BERJAHLÍÐ 2 HAFNARFIRÐI – SAMBÝLI		
Hæðakerfi:										LAGNIR	Mkv:	
Vörpun:										LAGNIR Á LÓÐ	Mkv:	1:100
Skráarnafn: 97106-100.dwg	Tilvísanir	B1	22.4.98	Skolpi og regnvatni víxlað frá brunnum út í götu			Sambykkt:		SNIÐ	Mkv:	1:20
		Br.	Dags.	Lýsi breytingar	Yf.	Sb.		Hannað: GH	Yfirfarið:	Dags: OKT 1997	Verknr: 97106	Teikn.nr: 307.B1