


GRUNNMÝND 1:50

Í UTBRÚNI VITVEGGA KOMI EINFÖLD  
GRIND  
LAFETT KÍO 1/2 20  
LÖPFTT KÍO 1/2 30

GÖT Í PLÖTU

BÆTA SKAL DAFN MÖRGUM JÁRNUM  
VIÐ KRINGUM GÖT Í PLÖTU OG PALL  
SEM KLIPPT ERU BURT VEGNA GATA.

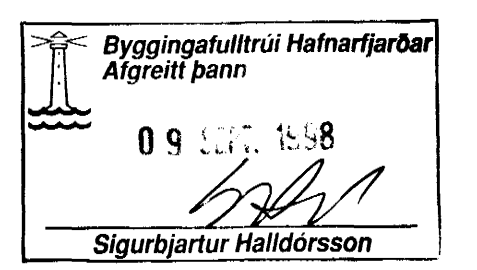

01 SEPT 1988 BETT VIÐ GÖTUN OG TEXTA  
BR DAGS ETLI HE

BERJAHLÍÐ 3  
HAFNARFIRÐI

BENDING VEGGJA 3 HATTAR  
BENDING PLÖTU NEIÐ 3 HATTAR

MKV. 1:50  
DAGS FEB 98  
VERK NR 9716  
TE KN NR 1-06  
MÁNAD  
BL KNAD GH  
VEIÐARÞ

SKÝRINGAR

ALMENNAR SKÝRINGAR SÁ BL NR 1-01  
SNÍÐ B SÁ BL NR 1-06

