




GRUNNMYND 1. HÆÐAR

BREYTINGAR
nr. dags. lýsing.
A. 8.4.05. Bætti er við líbúð á 1. hæð. Sorplunnugæmsla flutti á bílastæði, rampi á bílplani að bilagæmslu. Hellulögn við norðurgarf.
B. 25.4.05. breyttar brunamerkingar Neyðarlöngangur frá bilagæmslu.

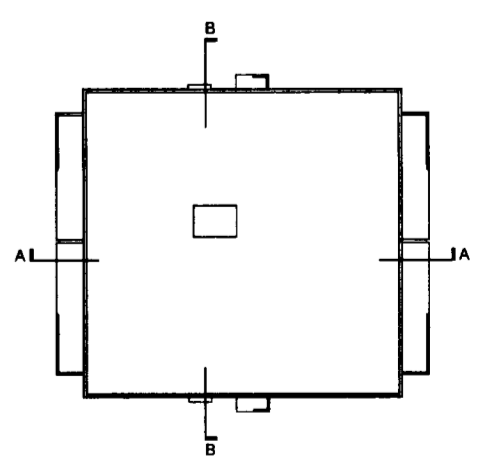

BERJAVELLIR 1 HAFNARFIRDI
ADALUPPDRÁTTUR
GRUNNMYND 1. HÆÐAR

VERK: 04-020
KV. R.Þ.: 1-100
D.A.S.: 22.09.05
TEIKN: 0.SIG
TEIKN NR.: 101

