


GRUNNMYND KJALLRA

BREYTINGAR

nr	daga	lýsing
A	25.4.05	Brúnaetukur milli stöðganga og geymslurými. Reyknesing úr kjallara. Nýjarútgangur frá bilageymslu.

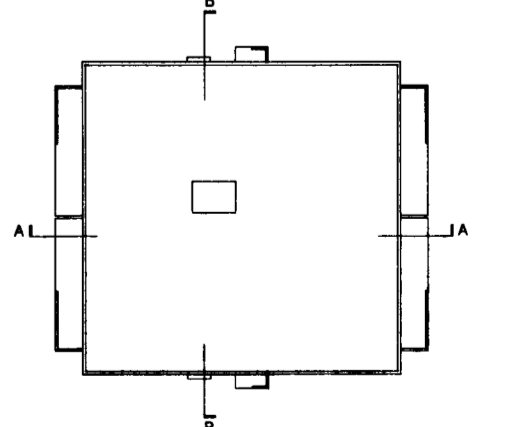

*29/4/05*  
*Stefn*  
 Stjórnun / Húsnáðsáætlun

BERJAVELLIR 1 HAFNARFIRÐI

ADALUPPRÁTTUR	VERK: 04-020
	KVAÐI: 1:100
	DAGS: 08.04.05
	TEIKN: ÓSIG
GRUNNMYND KJALLARA OG BILAGEYMSLU	TEIKN NR: 108